


Afstöðumynd 1/500

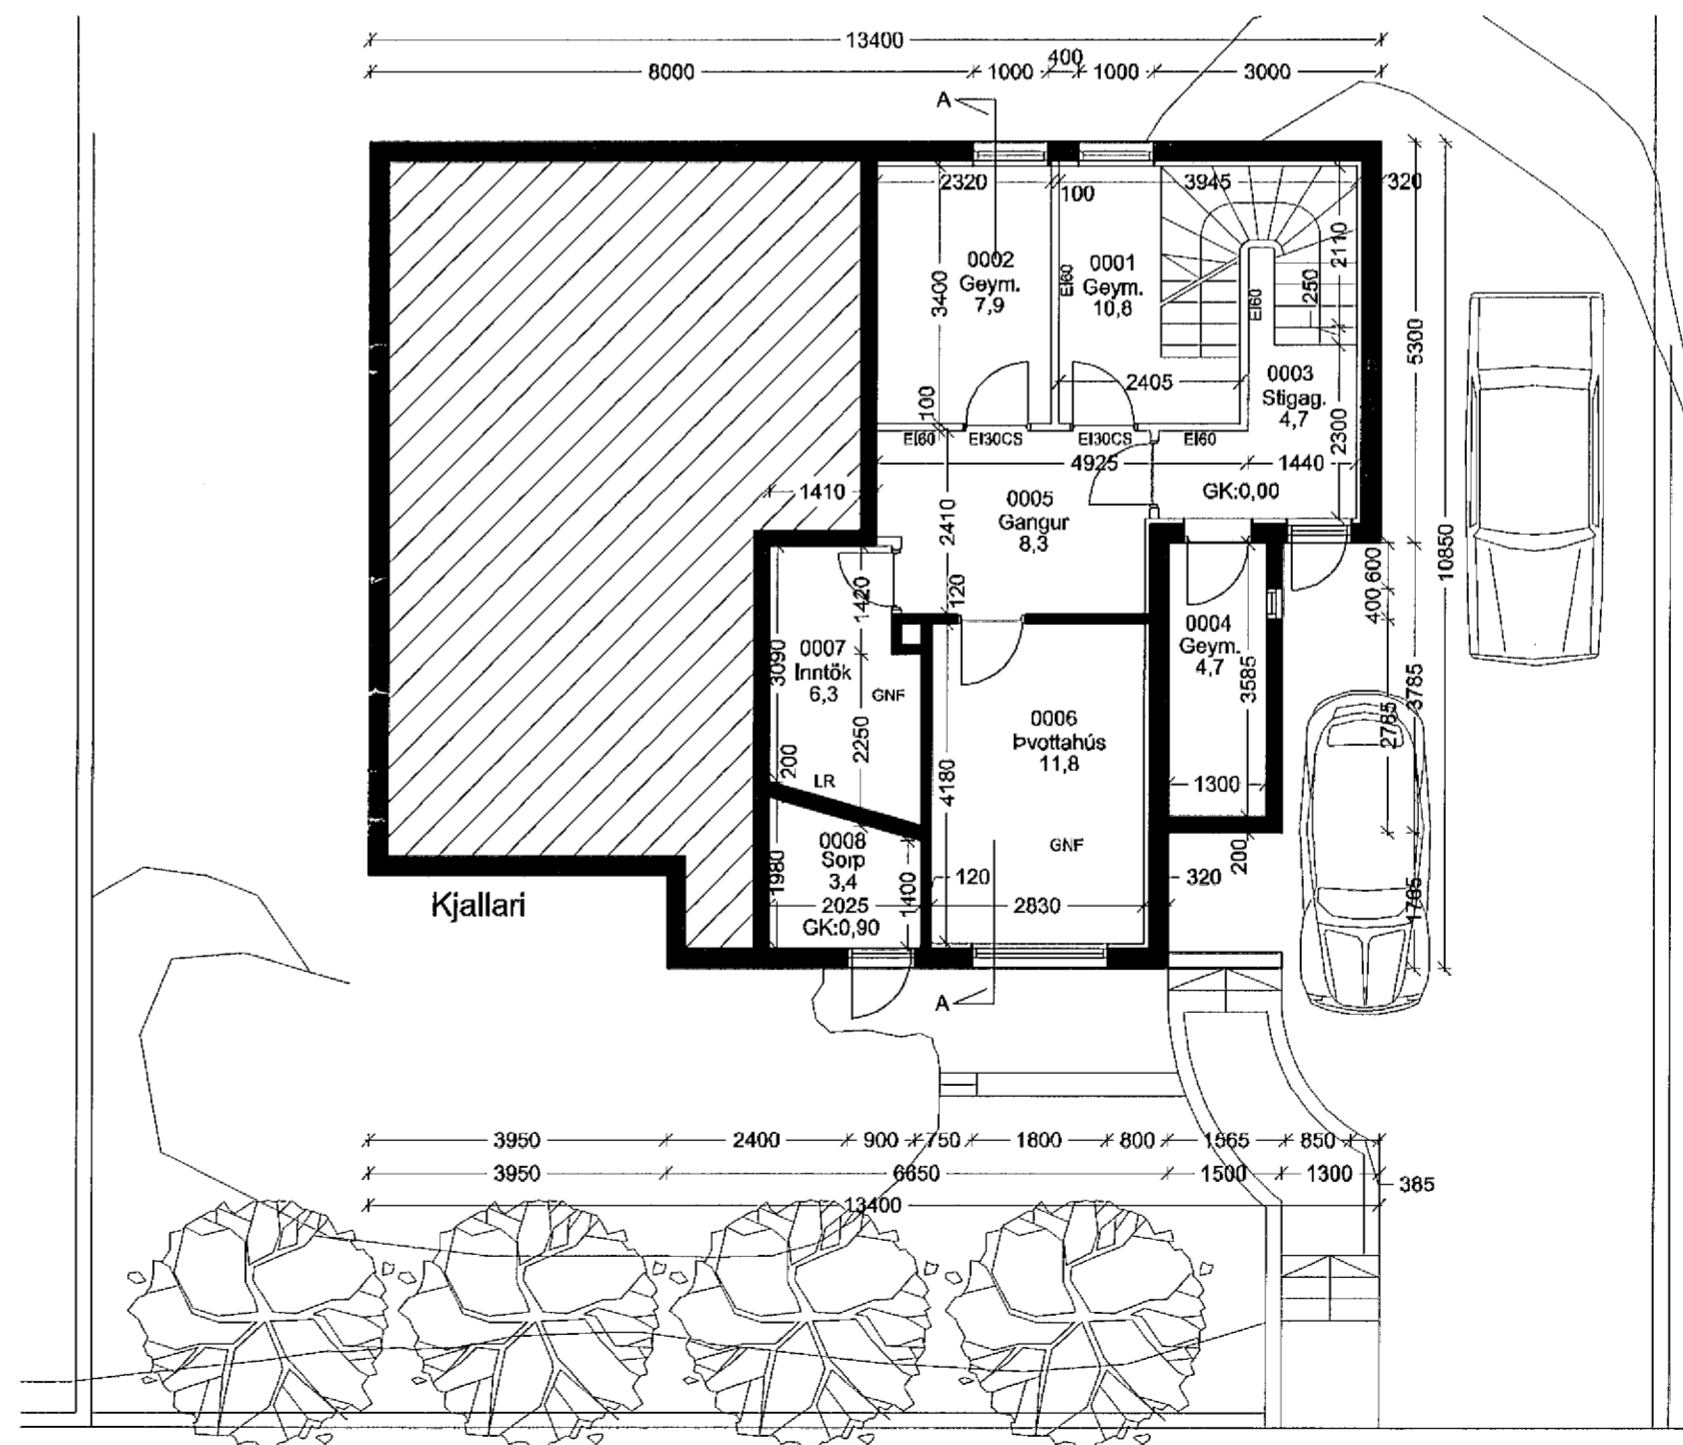

Samþykkt þann  
13. DES. 2013  
Byggingafulltrúinn í Hafnarfirði  
F.h. Brynjar Rafn Ólafsson

Sunnuvegur 9, Hafnarfirði.  
Landnúmer: 125635  
Staðgreinir: 1400-1-85800090

**Byggingarlýsing:**  
Um er að ræða reyndartekningar af húsinu. Húsið var byggt árið 1954, teikningarnar sýna húsl elns og það var byggt, engar breytingar hafa verið gerðar nema póstum í gluggum var breytt um 1970 þegar nýtt gler var sett í gluggana. Húsið er staðsteypt með valmabaki, einngrað að innan. Innveggir eru staðsteyptir og léttir veggir. Brunnavamir verða upplærðar við eðlilegt viðhald á húsnæðinu.

Stærðir:	
Kjallari	72,8m <sup>2</sup>
1 hæð	118,9m <sup>2</sup>
2 hæð	118,7m <sup>2</sup>
Samtals	310,4m <sup>2</sup> 1.065,9m <sup>3</sup>

Sunnuvegur 9  
Hafnarfjörður  
Grunnmyndir

Hannað / teiknað : ff Verknúmer : 0401  
Mælikvarði : 1/100 Dagsetning : 02.12.2013

Teikn.nr. 101

Aðalhönnuður :  
Frjörík Frjöríksson arkitekt FaF. Kt: 211256-4519

**Studio F - arkitektar**

Kelduhvammur 6, 220 Hafnarfjörður  
Kt: 430707-1670 S: 571 0202 / 864 9610 Netf: studiof@islandia.is