Samþykkt þann
20. júní 2013
Byggingarfulltrúinn í Hafnarfirði
F.h. Hrólfur S. Gunnlaugsson

SKÝRINGAR

Almennar skýringar sjá teikningu P0 000 og L0 000

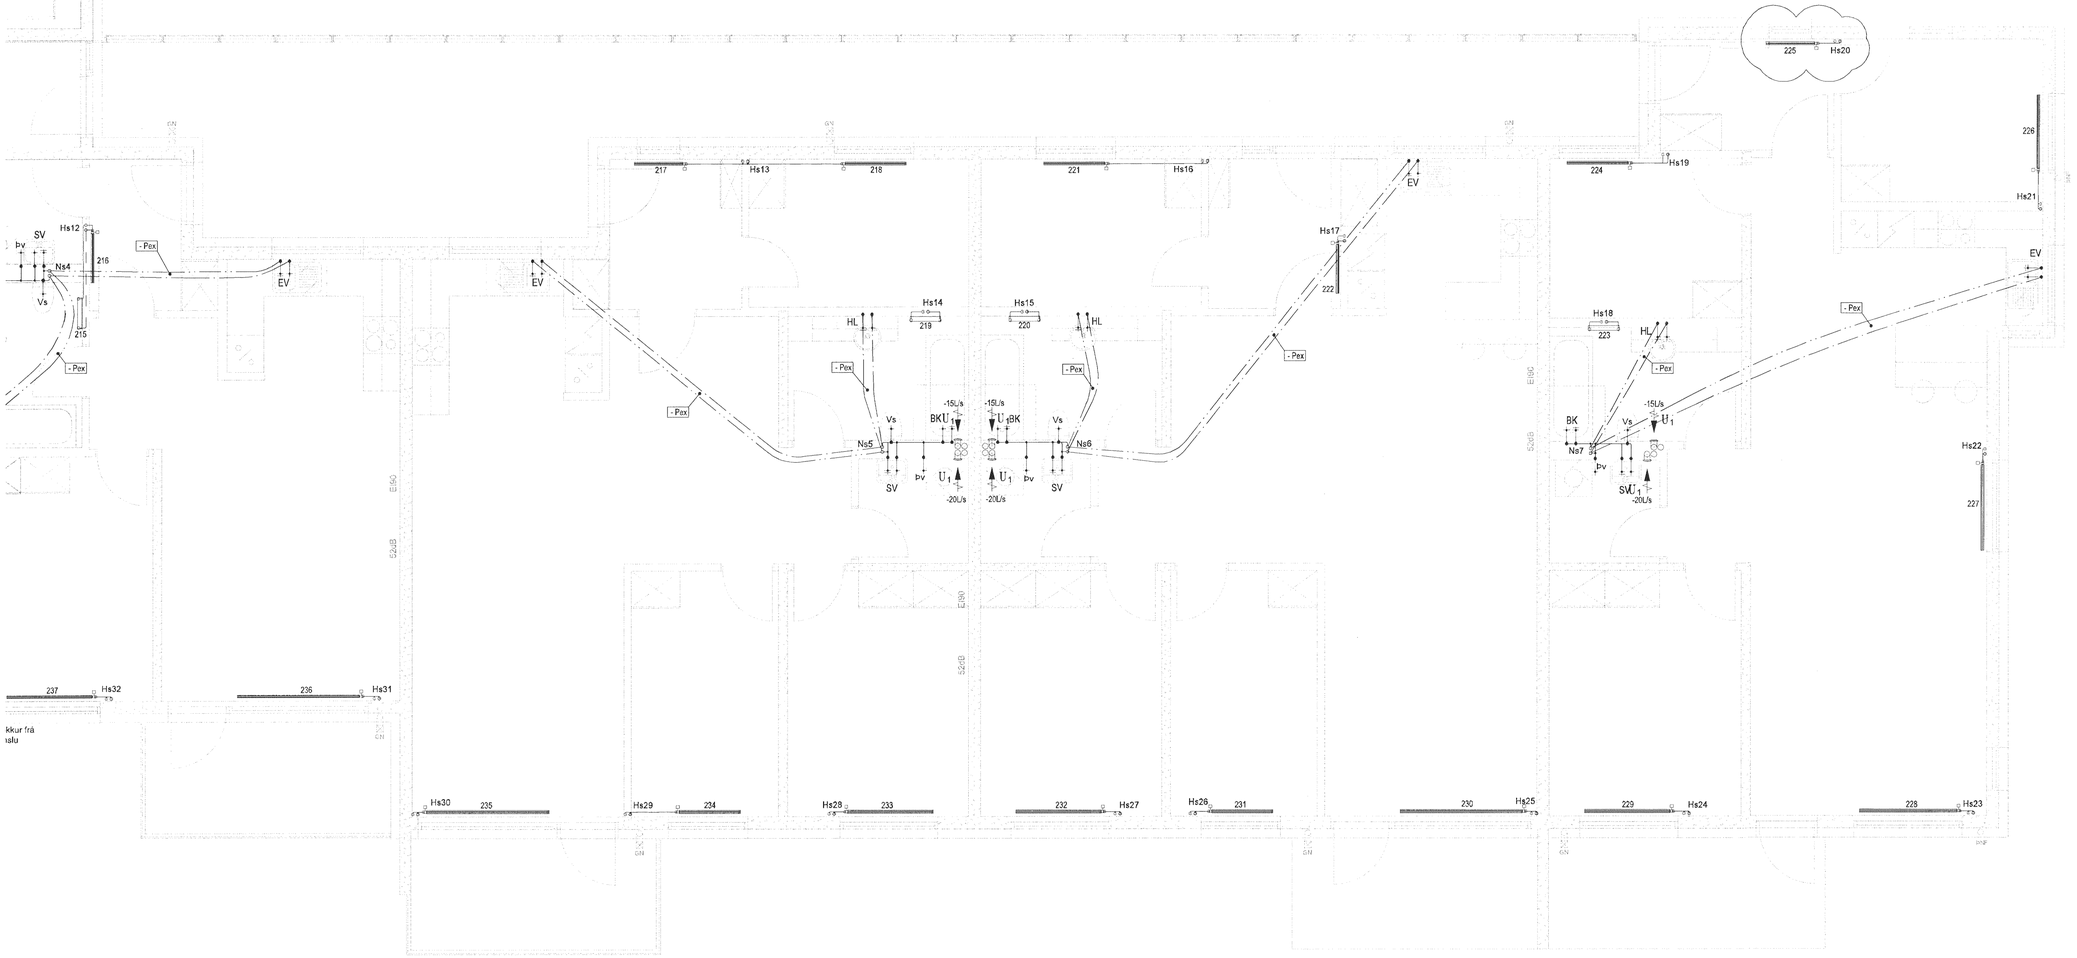

Skipalón 1

Útg.	Dags.	Skýring	Hannað/Yfirfarið

VSB
VERKFRÆÐISTOFA

BÆJARHRAUN 20 • 220 HAFNARFJÖRÐUR • KENNIT. 710796-2899
vsb@vsb.is • Sími 585 8600 • Fax 585 8610 • www.vsb.is

Áritun sérhönnuðar
Sveinn Áki Sverrisson
kt: 230855 5609 • aki@vsb.is

Verkheiti
SKIPALÓN 1
221 HAFNARFIRÐI

Verkhluti
Lagnir
Hreinlætis-, hitalagnir og loftræsing, 2. hæð
Grunnmynd

Hannað	Teiknað	Yfirfarið	Kvarði		Stærð
BIB	BIB/GG	SÁS	1:50	/ A1	-

Dags.	Verkefni	Teikning	Útgáfa
18.01.2013	12151	1 P2 022	-

V:\2012\12151 Skipalón 1-7, Hafnarfirði\01-Teikningar\T2-Project_Navigator\12151-Skipalón 1-7-Sheets\Lagn P2 021-022 - .dwg