
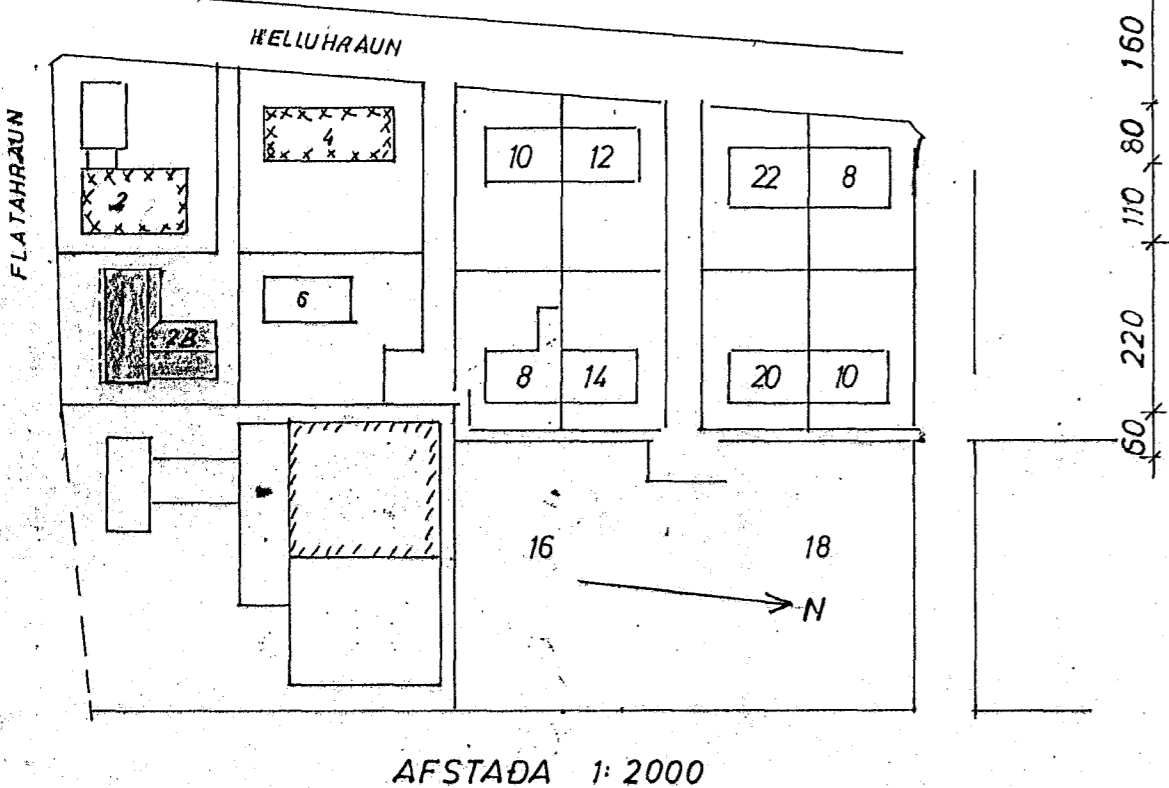
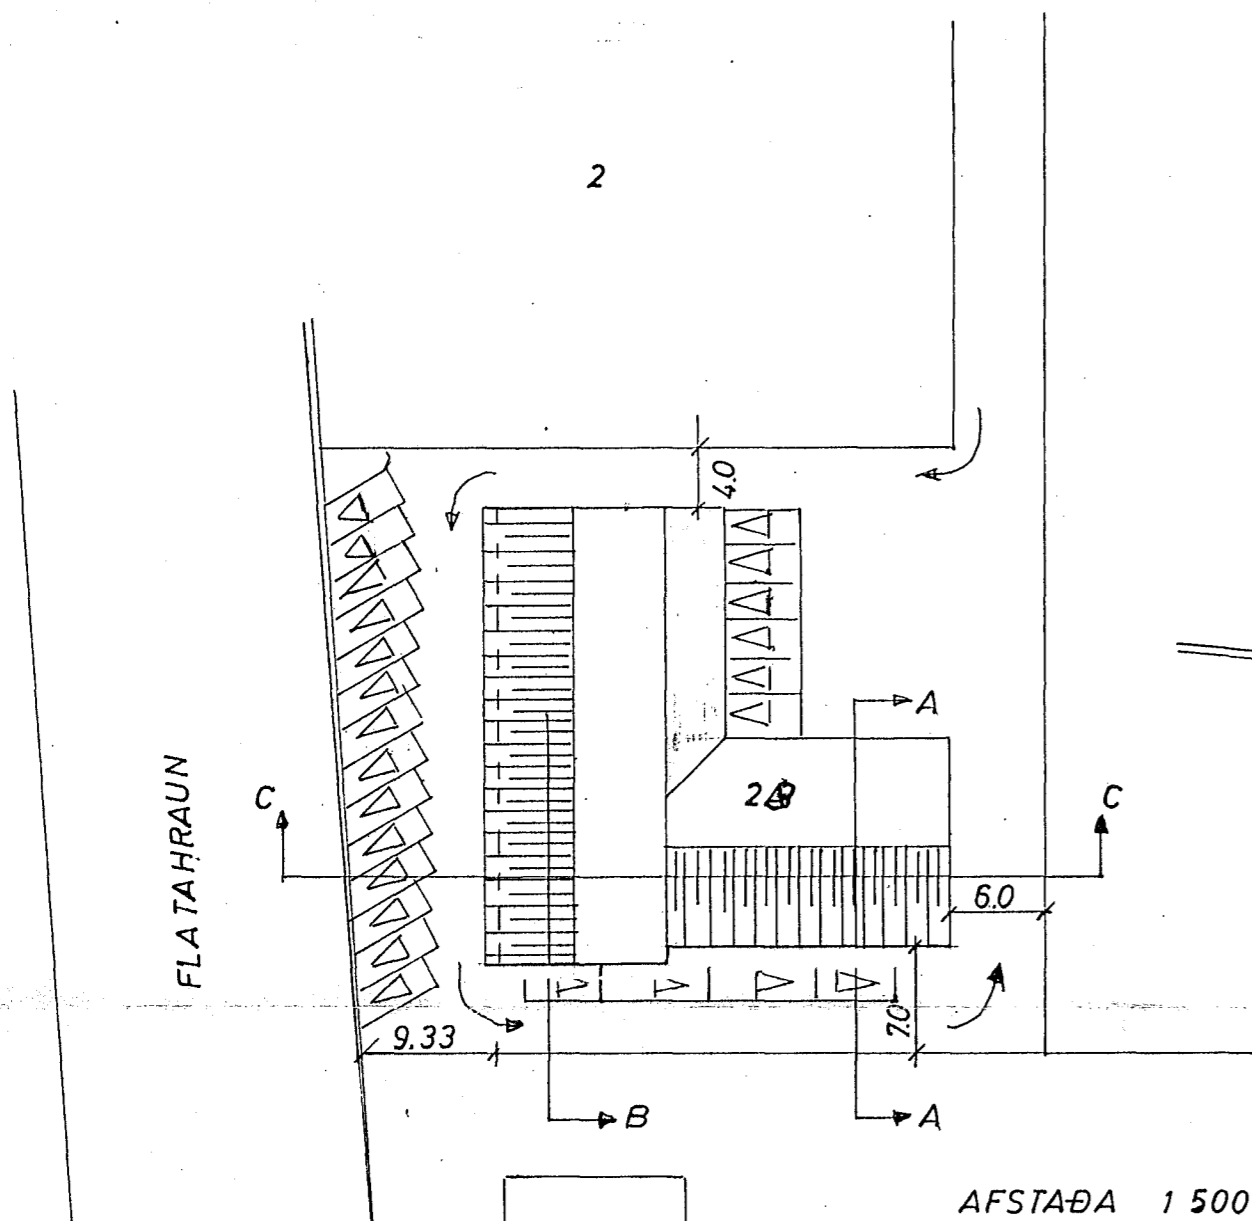
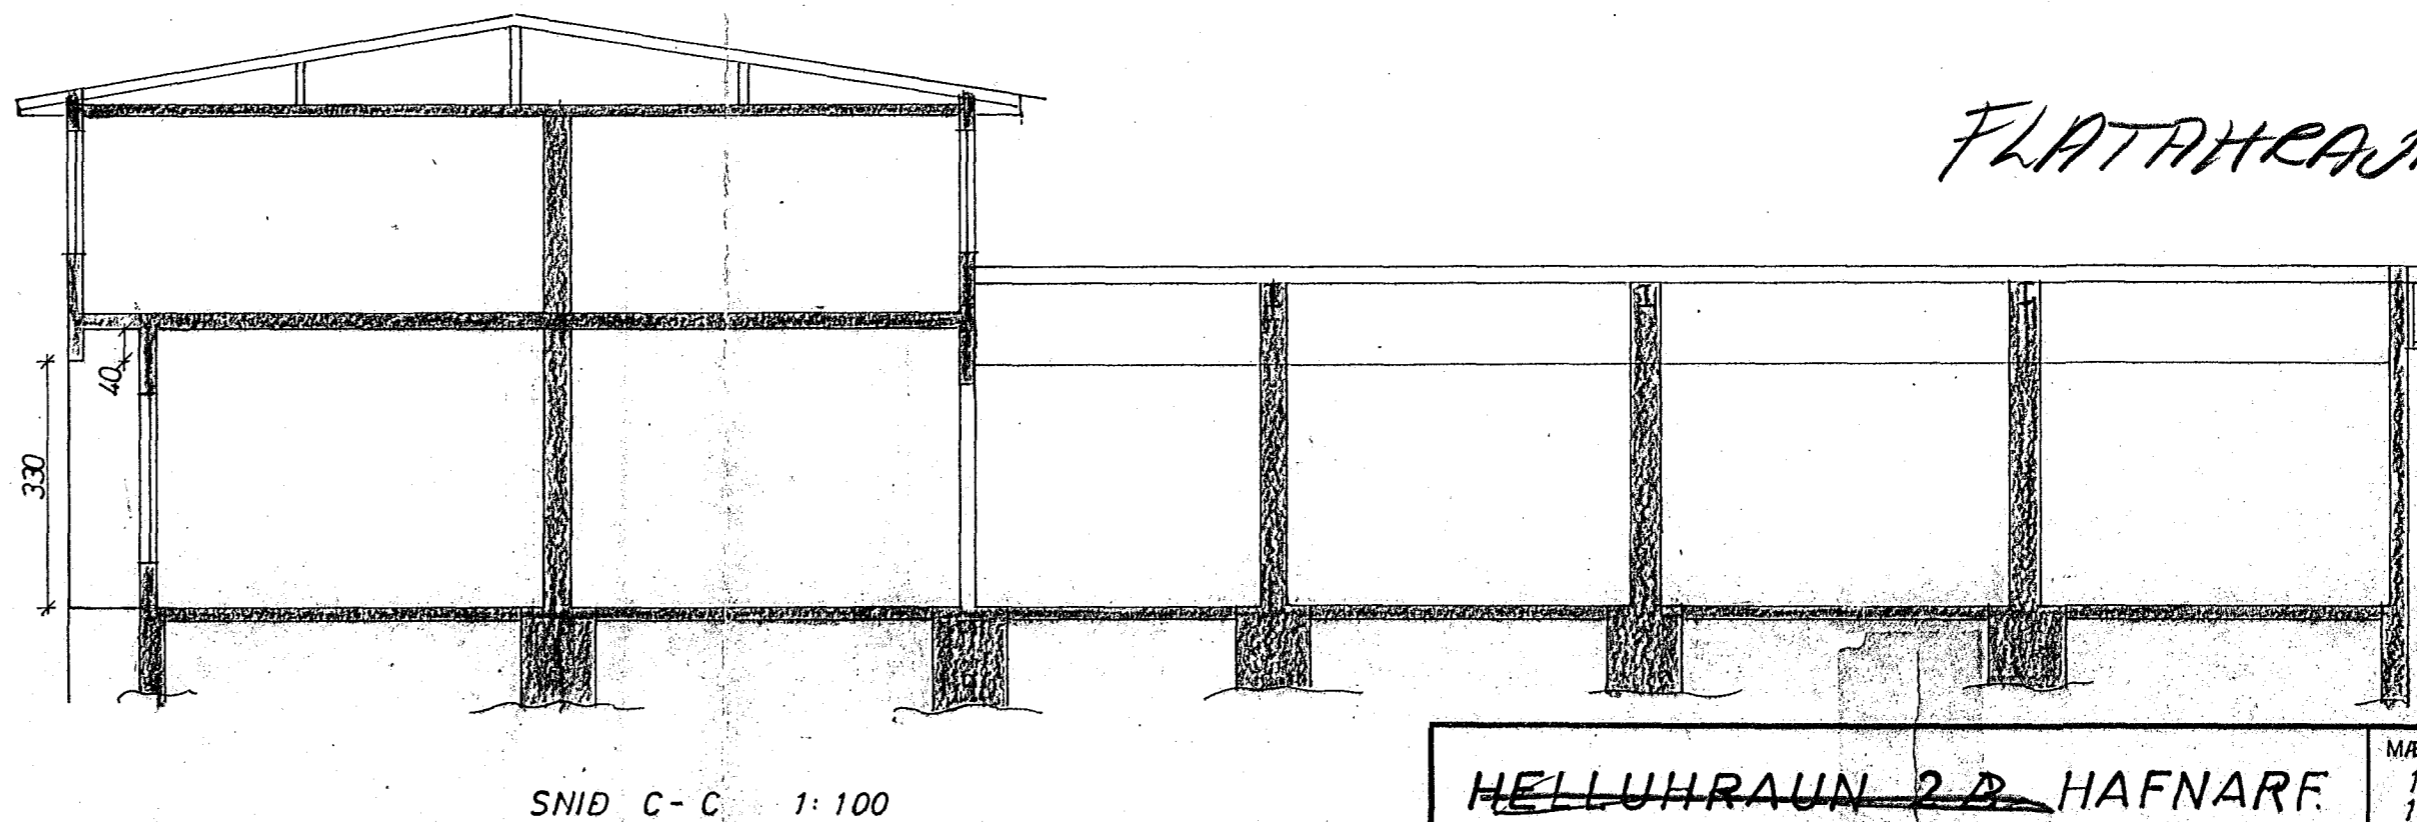
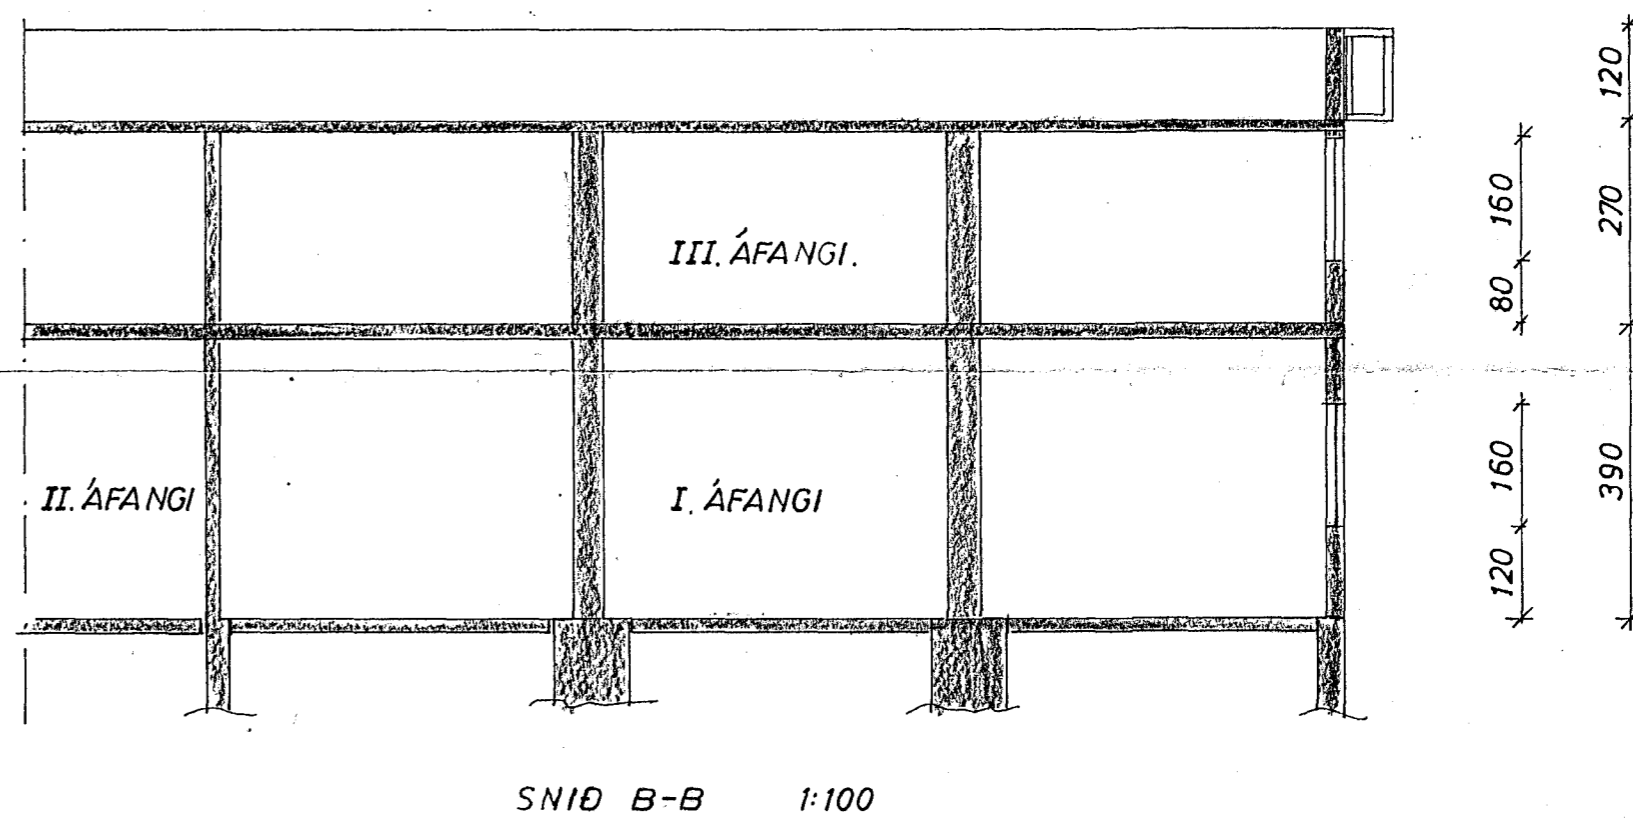


STÆRD HÚSS:

I. ÁFANGI	450 m ²	1755 m ³
II. ÁFANGI	225 m ²	877.5 m ³
III. ÁFANGI	384 m ²	1267.2 m ³
	<u>1059 m²</u>	<u>3899.7 m³</u>

FYRIRHUGUÐ HITAVEITA FRÁ KYNDISTÖÐ.

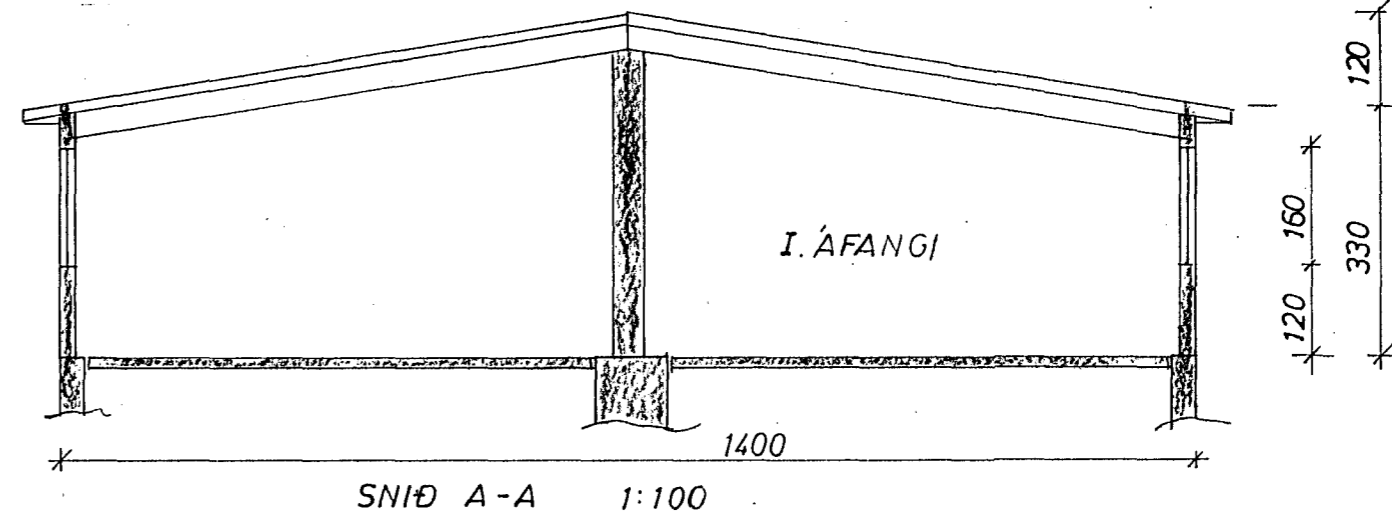

FLATAHRAUN II

NB. MÆLID EKKI Á TEIKNINGU

HELLUHRAUN 2.B. HAFNARF.	MÆLIKVARÐI 1:100 1:500 1:2000	VERK 73.20	TEIKN NR 2
	Hannað Teiknað <i>JGB</i>	Yfirfarið Samb. <i>JGB</i>	DAGS DES '73
JÓHANN GUNNAR BERGPÓRSSON VERKFR MVFI KÖLDUKINN 9 - HAFNARFIRÐI - Sími 52895	BREYTT		