



Samþykkt þann
28. jan. 2014

Byggingrafurinn í Hafnarfirði
F.H. Höglur S. Gunnlaugsson

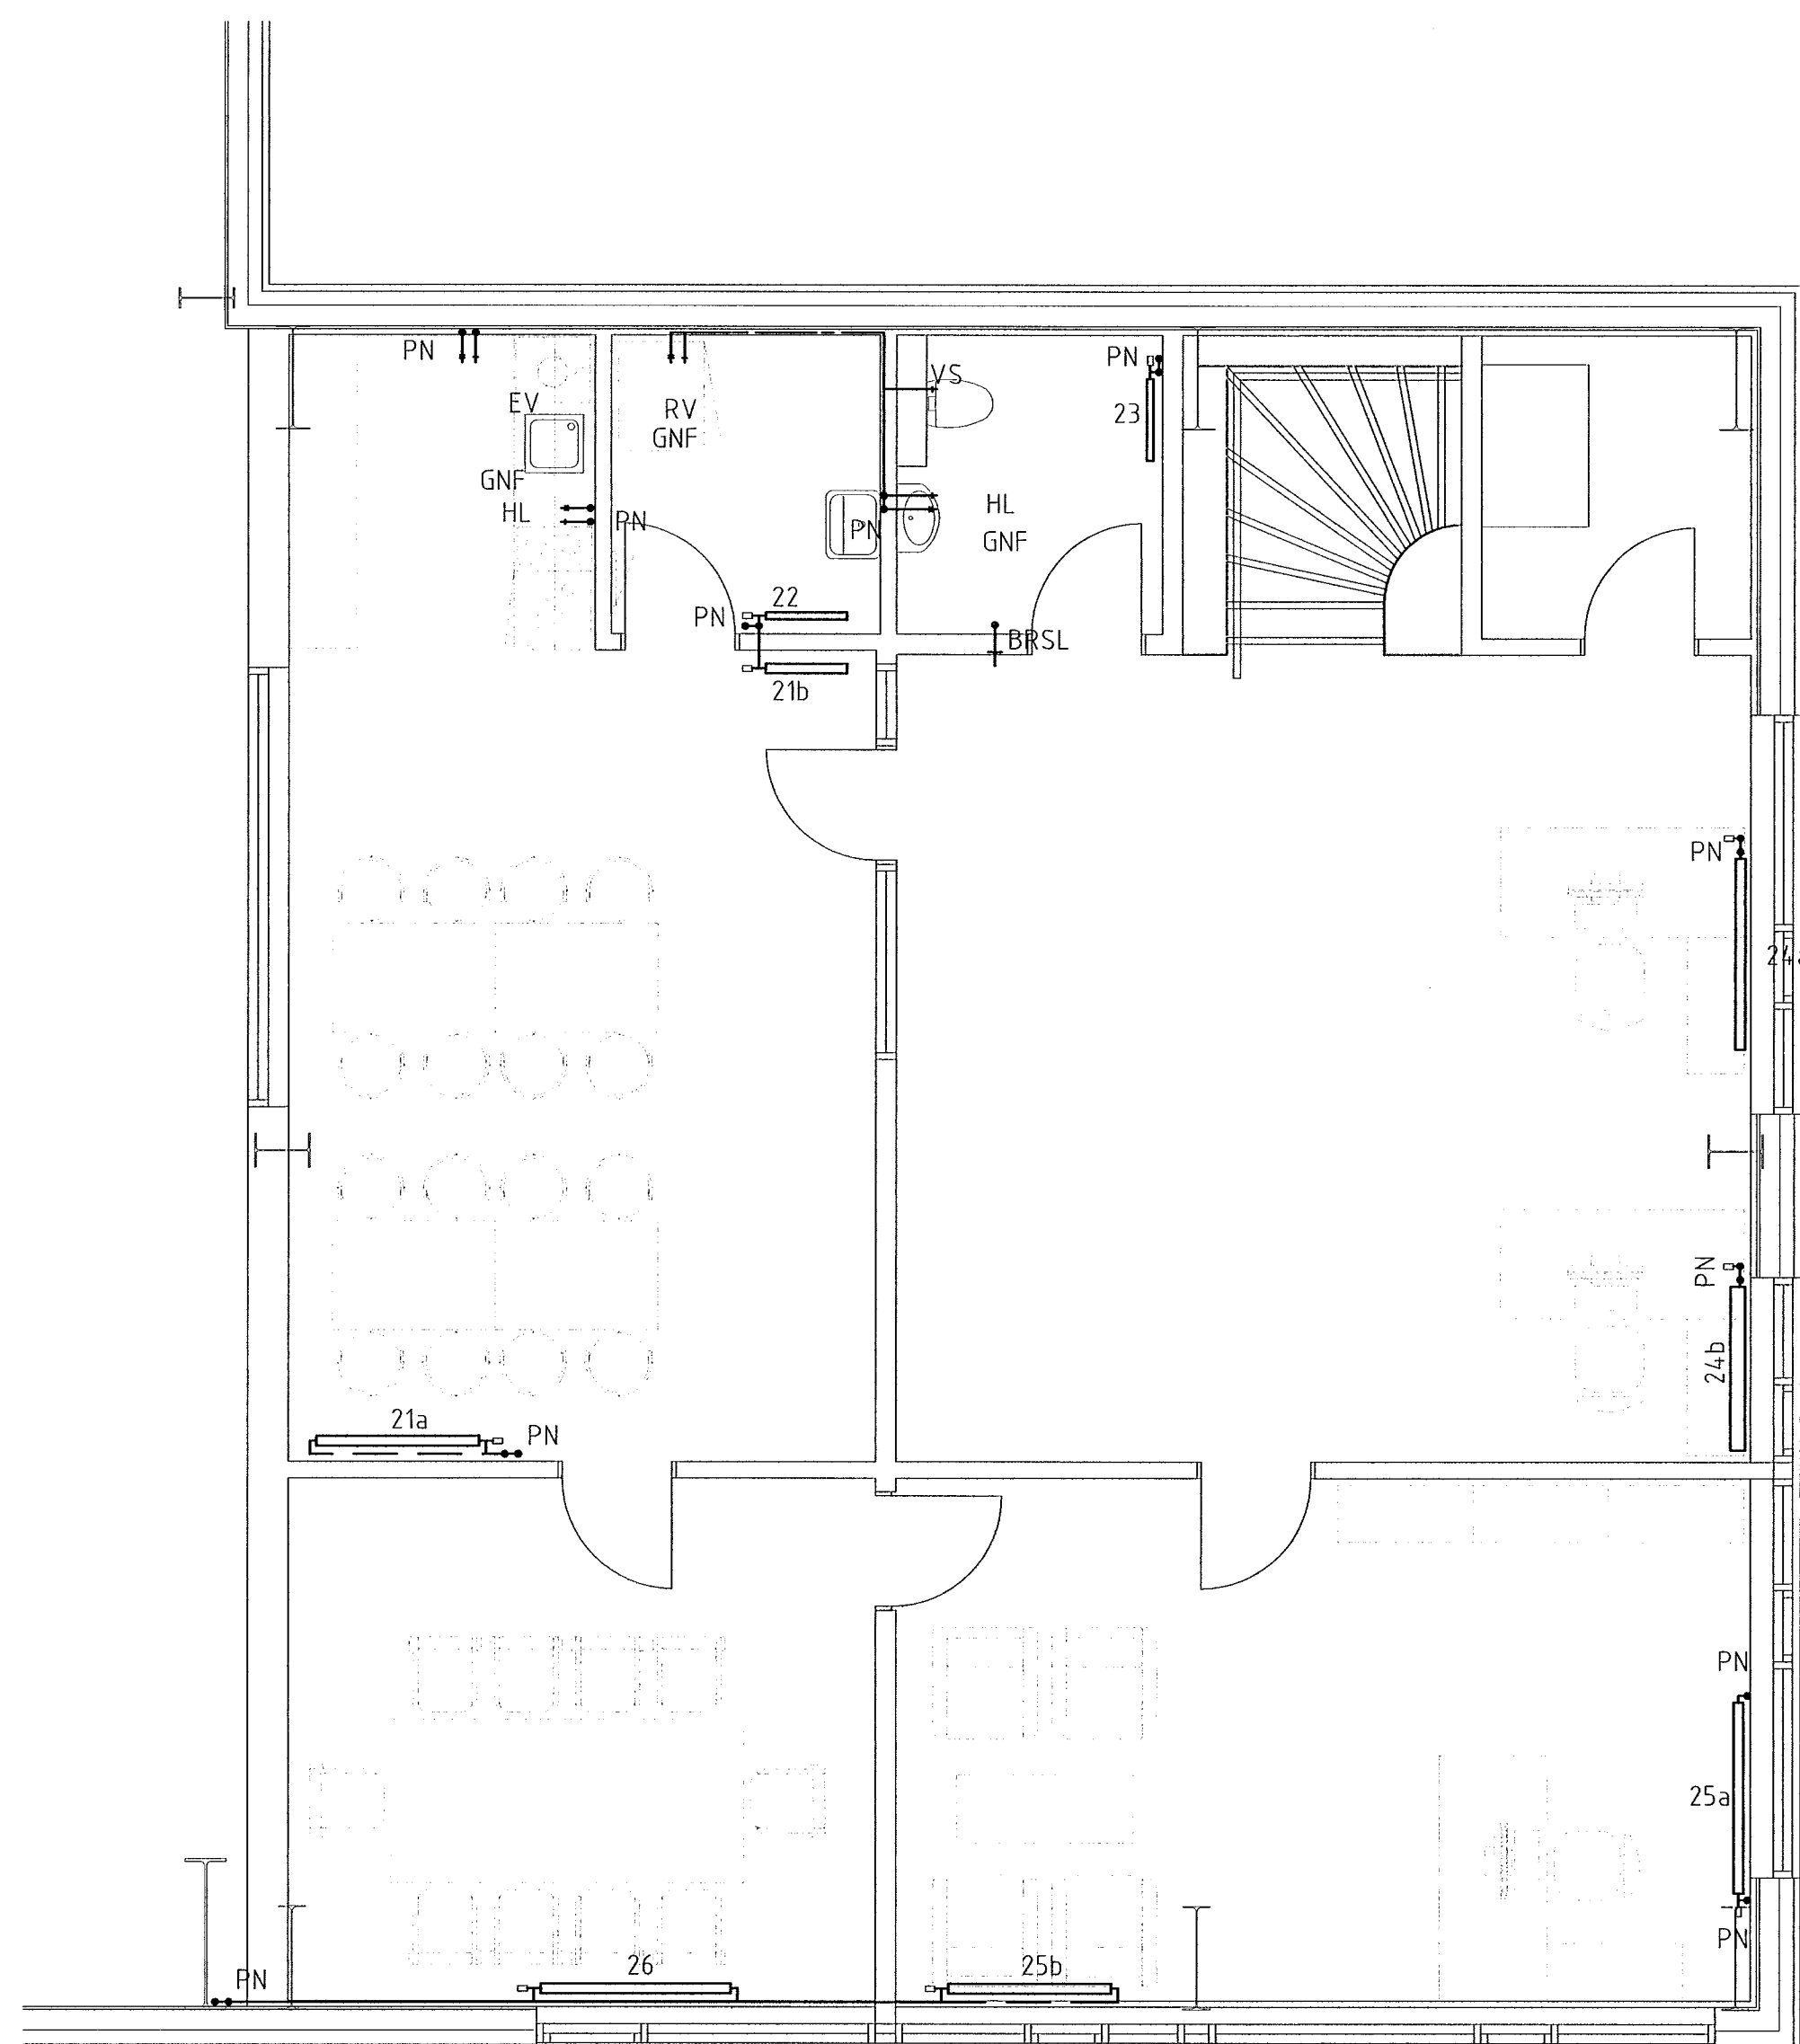

GRUNNMYND 2. HÆÐAR

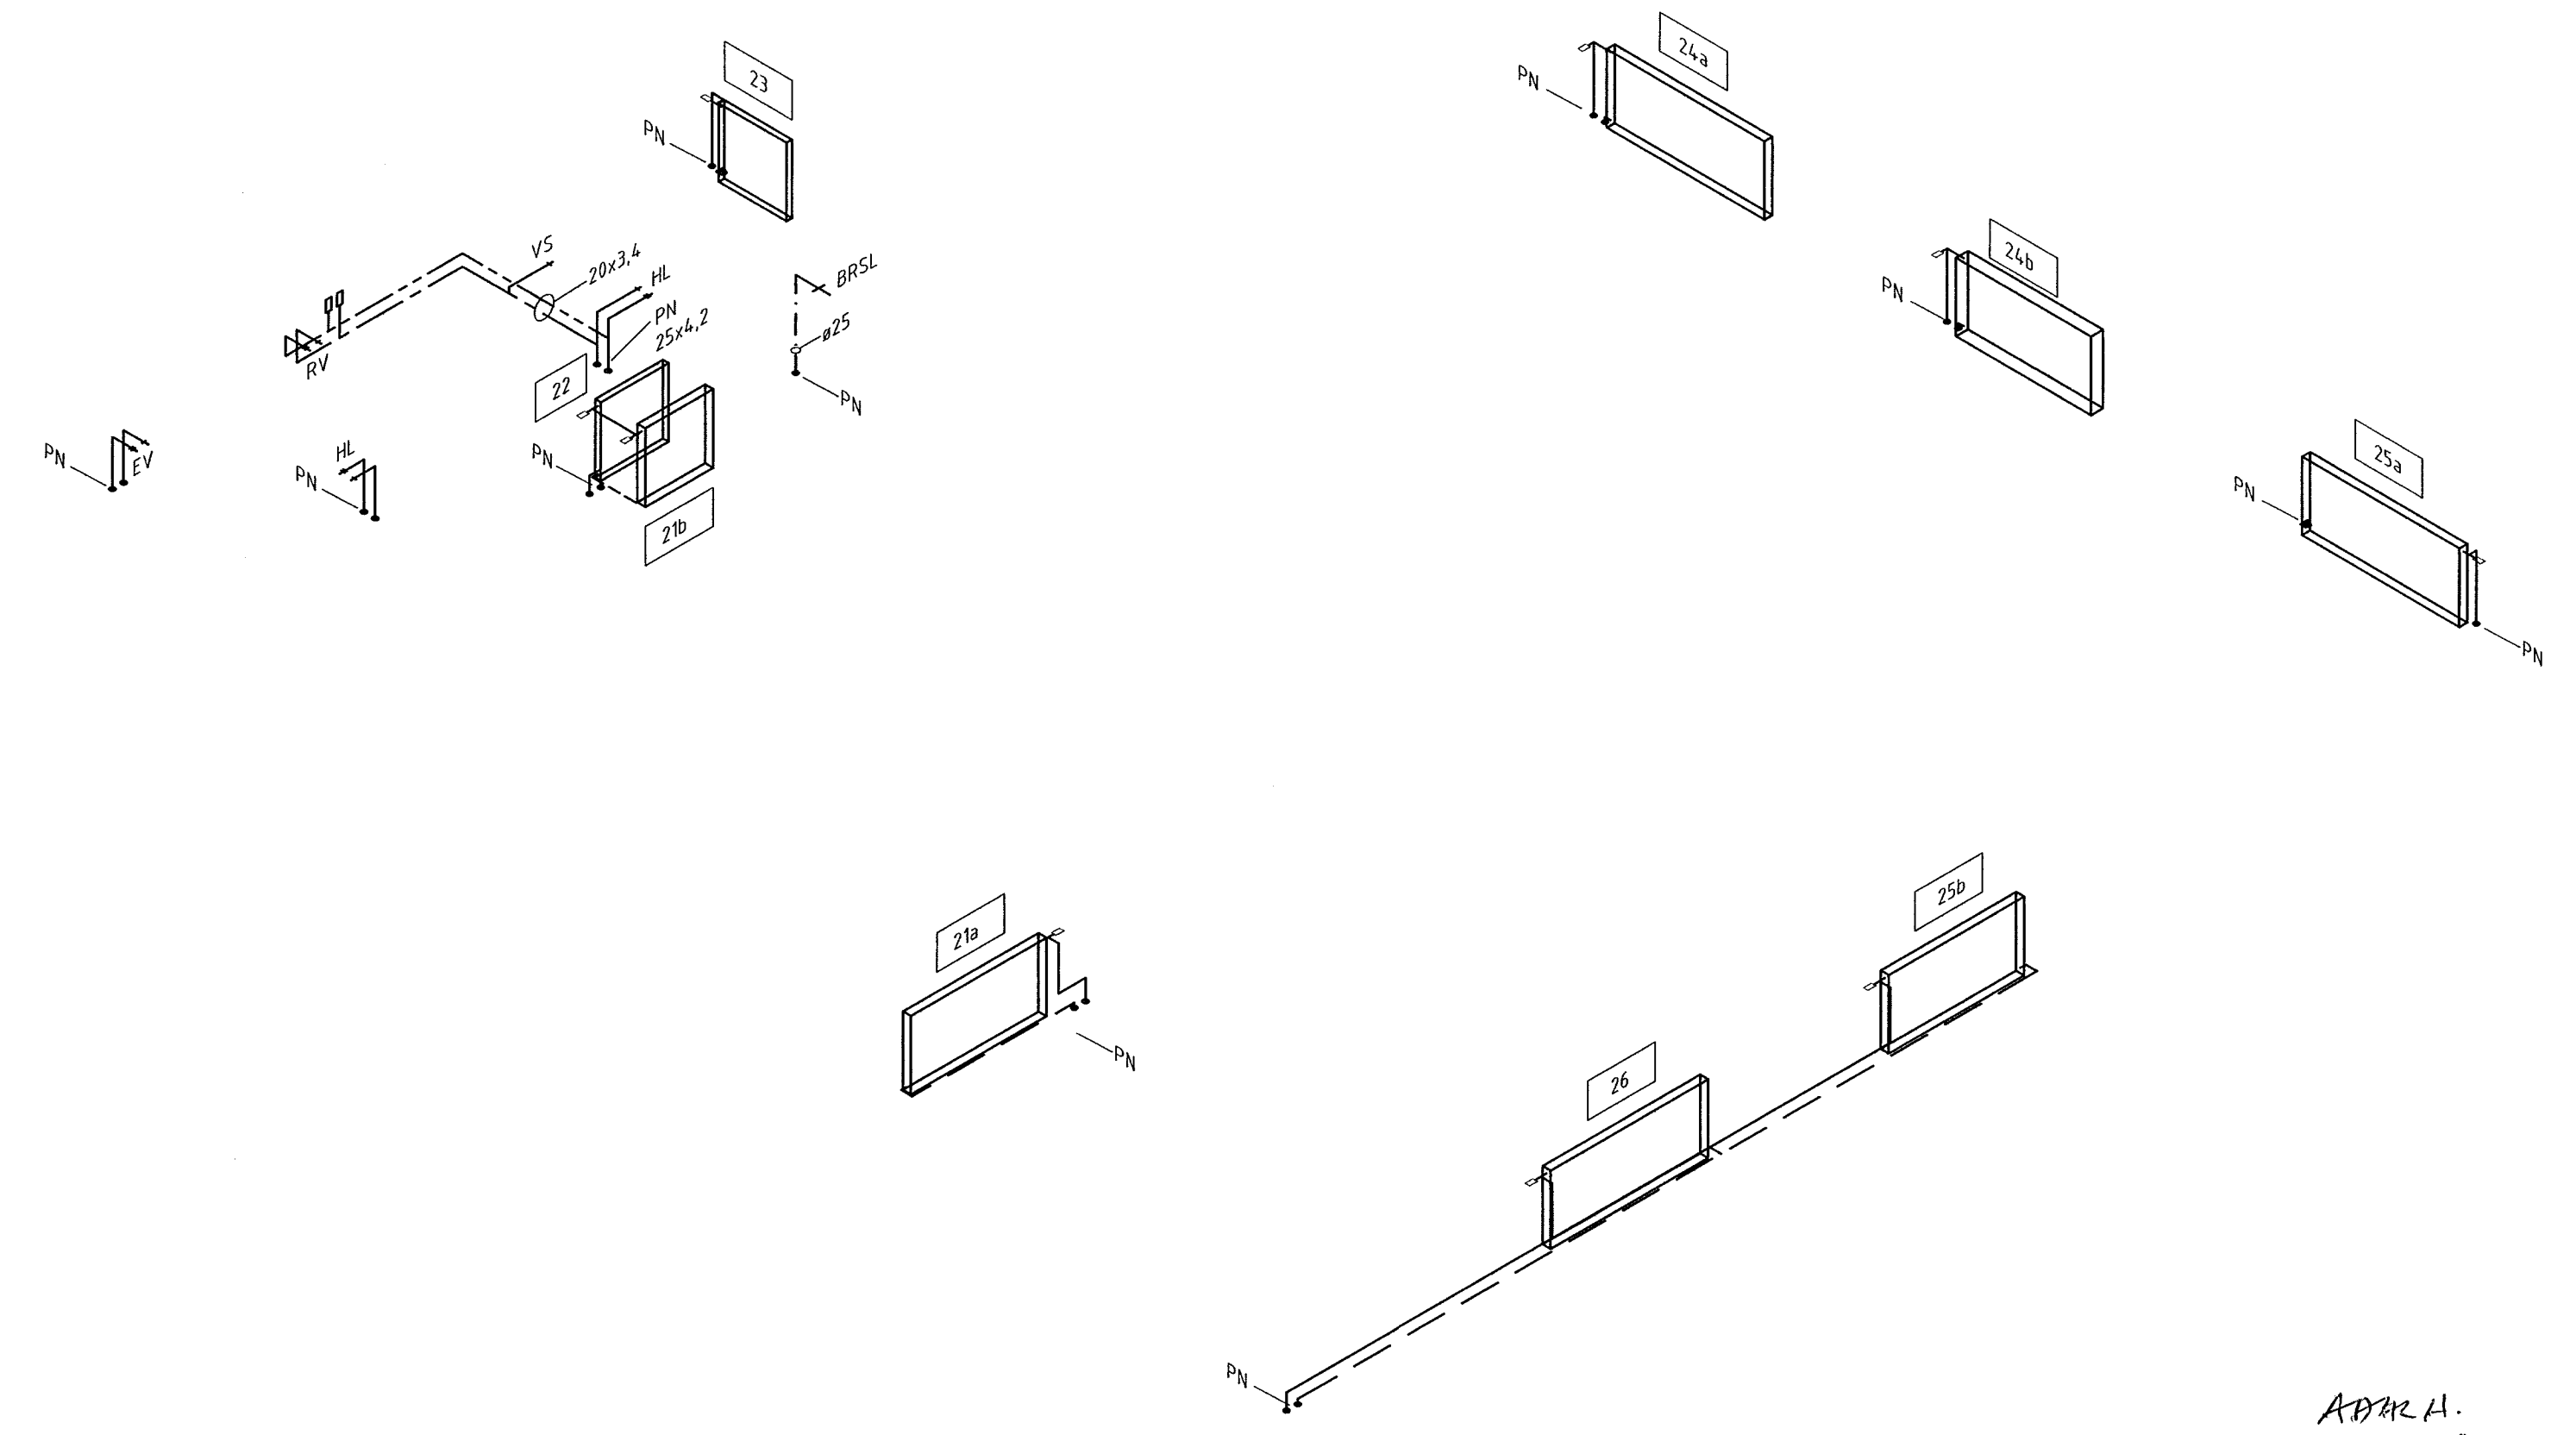

ADAR A.
HÖGLUR S. GUNNLAUGSSON
3072 58 - 7014

B	RAUNTEIKNING	10.01.14
A	ÝMSAR LAGNABREYTINGAR	03.01.02
Nr:	Lýsing á breytingu	Dags

ÍSHELLA 10 HAFNARFIRÐI

HITA- OG NEYSLUVATNSLAGNIR
GRUNNMYND 2. HÆÐAR OG RÚMMYND
STARFSMANNA- OG SKRIFSTOFUHLUTI

Kvarði: 150	Þaggs: 19.05.2001	Tekning nr: 2.08B
Hönnun: SK/KOS	Yfirfarir:	
Teknað: KOS	Skjal nr.: 304-201	
Verk nr.: 304		

LAGNATÆKNI

HÖNNUNAR- OG RÁÐGJAFARSTOFA
HAMRABORG 12, 200 KÓPAVOGUR
Sími: 564 5252 Fax: 564 5251
Netfang: h@lagnataekni.is

Samþ.:
Kerfiheiti: 1001417-2749