
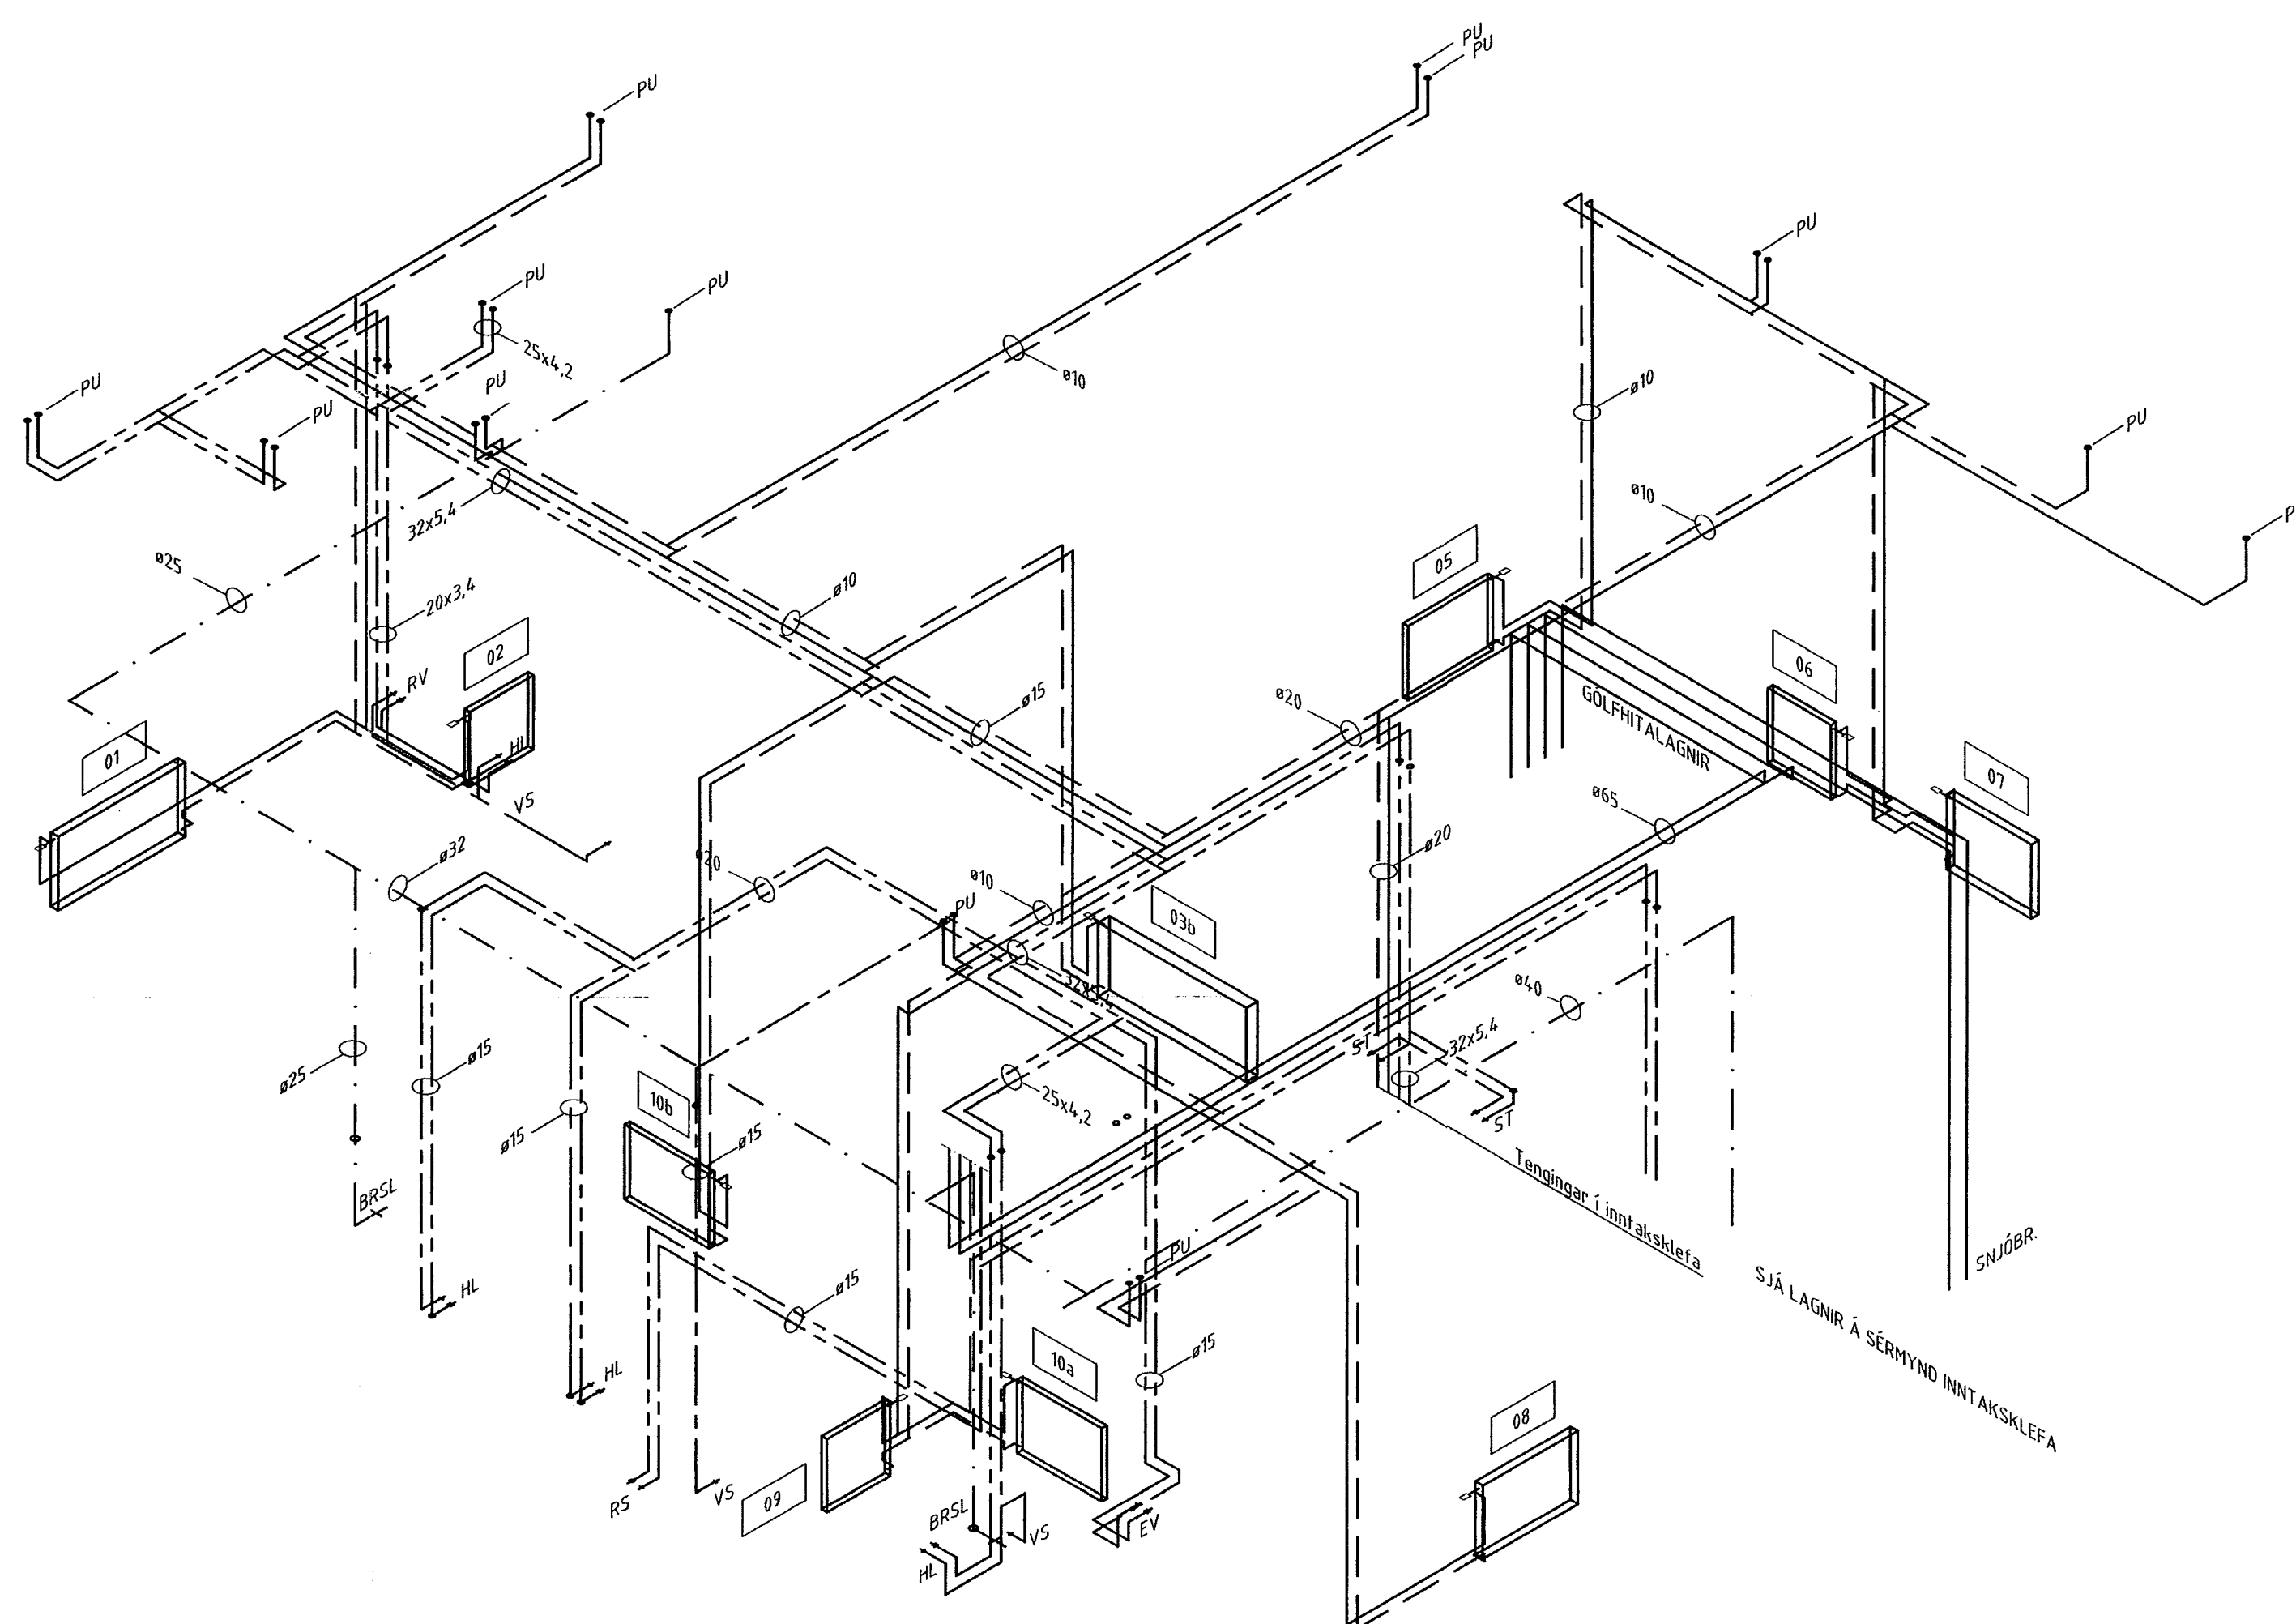


Samþykkt þann

28. jan. 2014

Byggingafulltrúinn í Hafnarfirði  
Eh. Hrólfur S. Gunnlaugsson

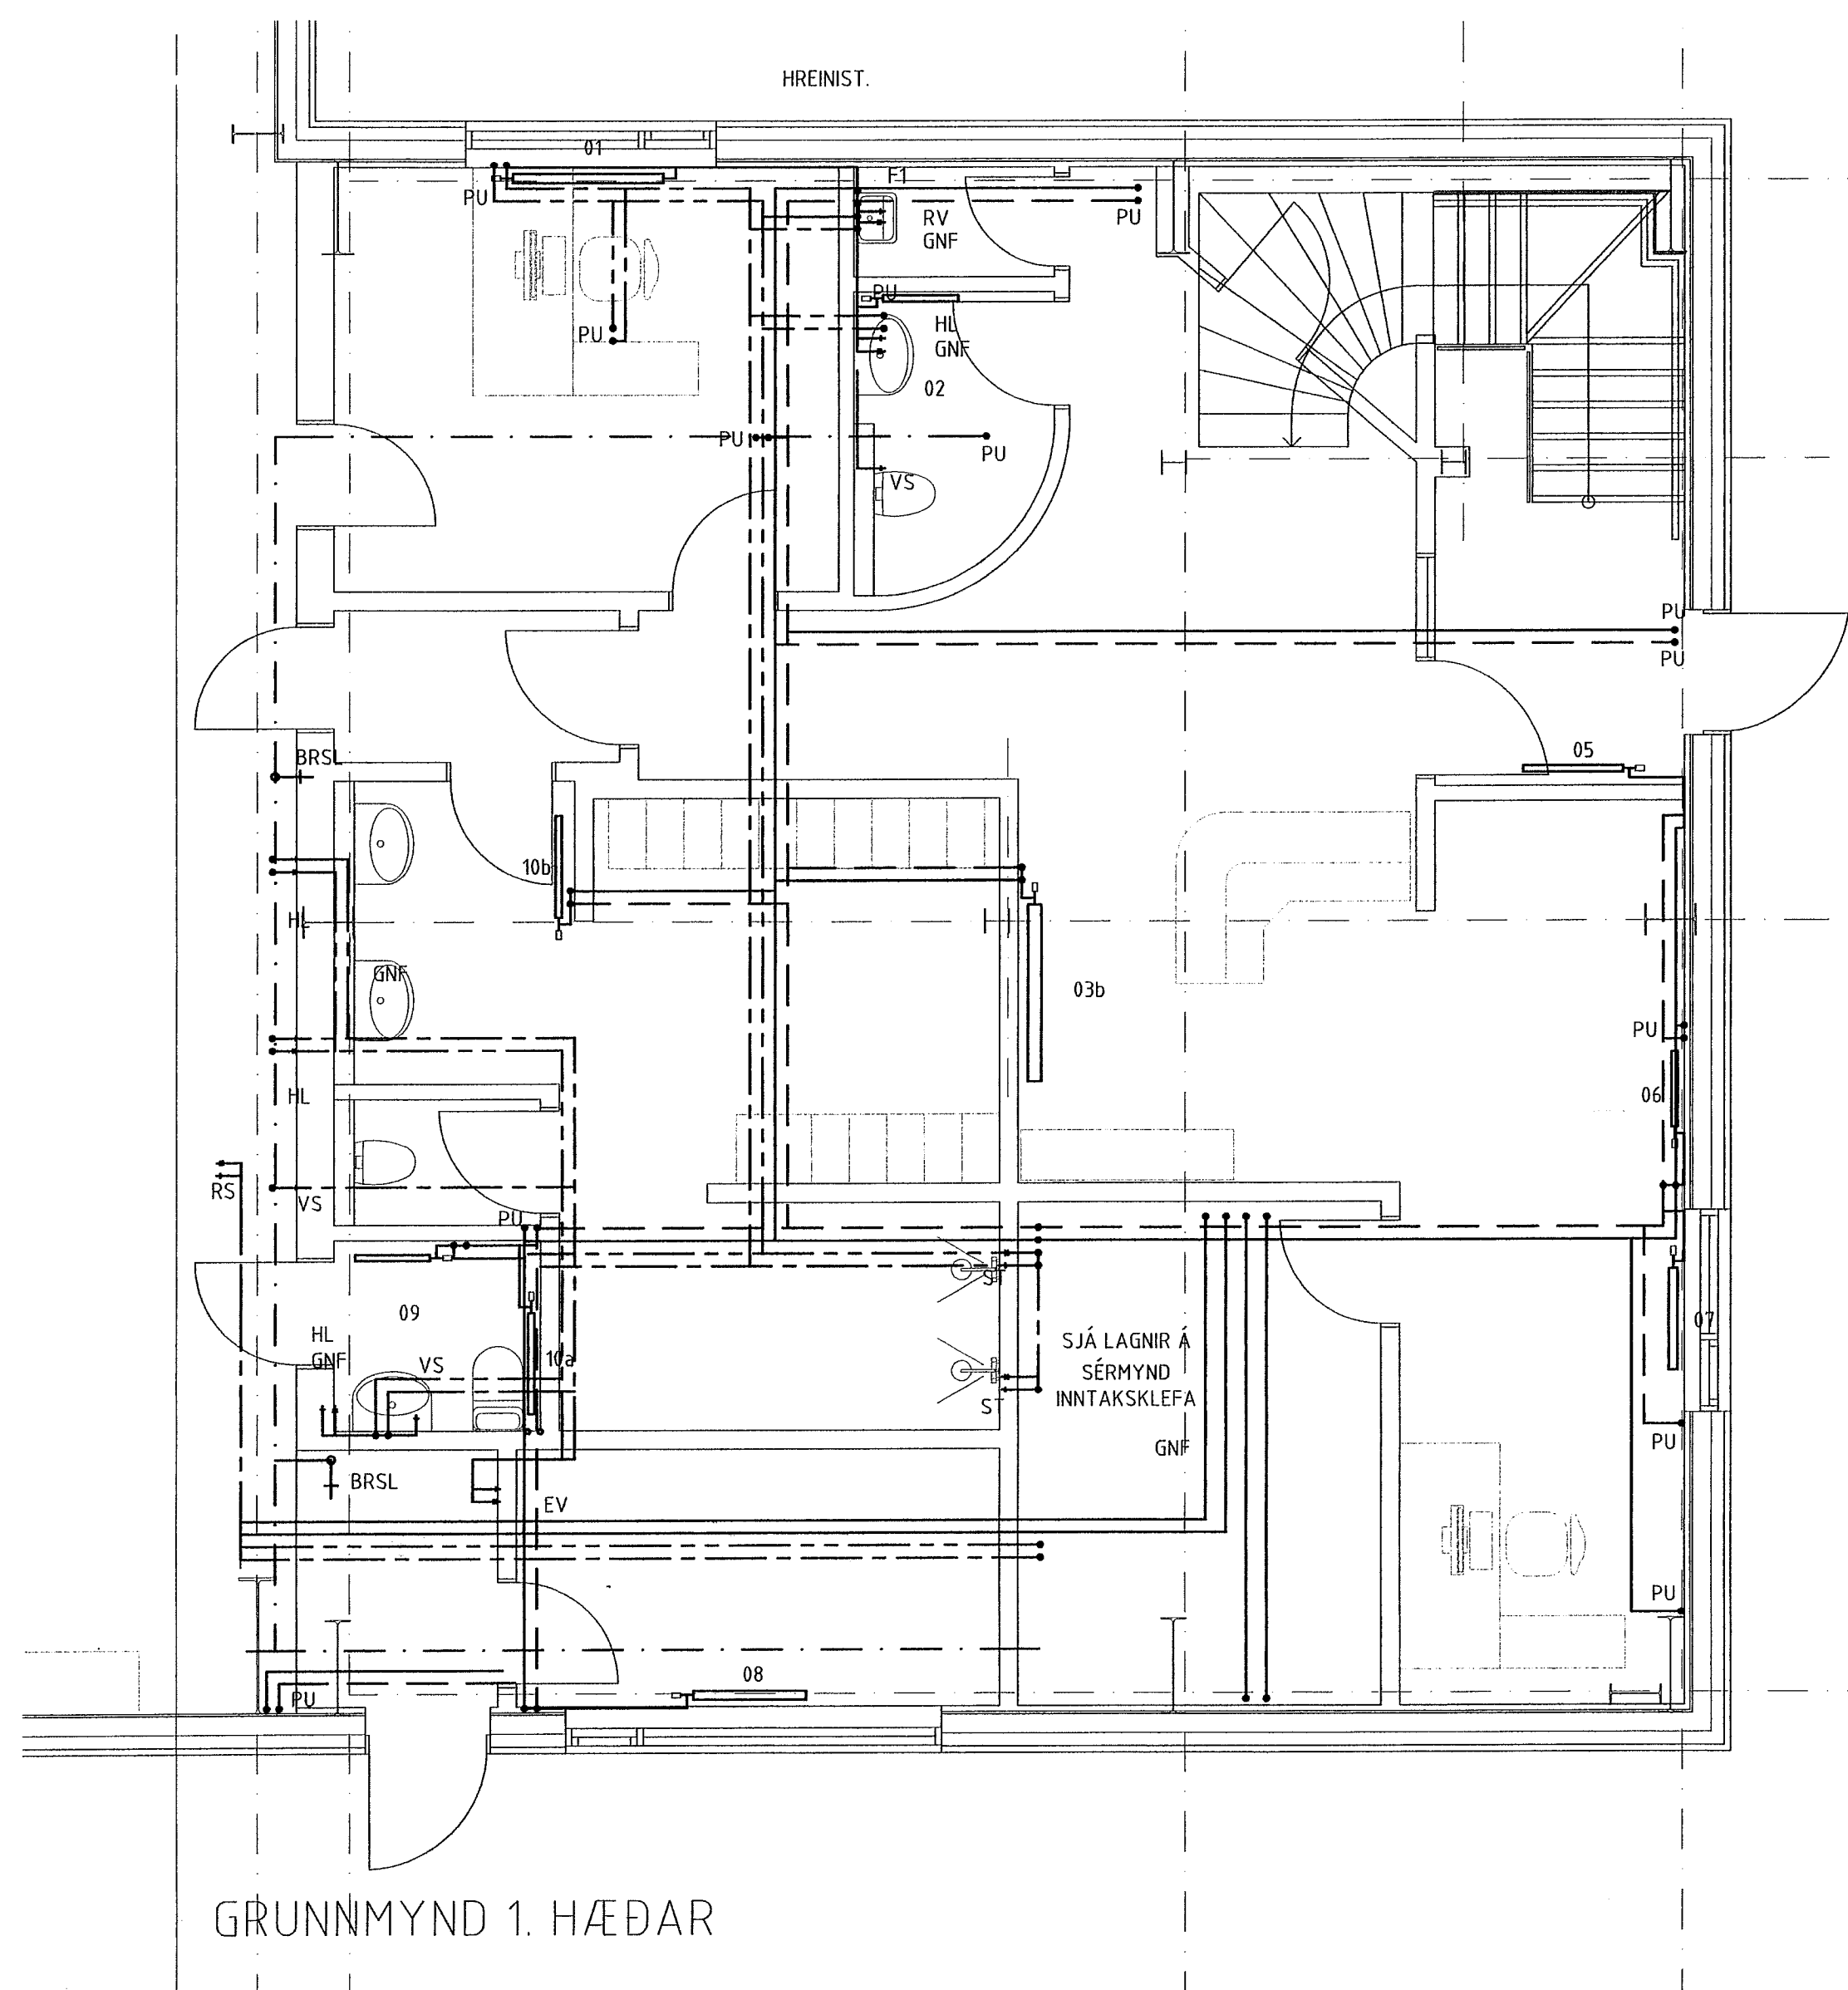

Anna H.  
Hefur verið hannað með  
30.12.2013 - 10.01.14

B	RAUNTEIKNING	10.01.14
A	ÝMSAR LAGNABREYTINGAR	05.01.02
Nr.	Lýsing á breytingu	Dags.

### ÍSHELLA 10 HAFNARFIRÐI

HITA- OG NEYSLUVATNSLAGNIR  
GRUNNMYND 1. HÆÐAR OG RÚMMYND  
STARFSMANNA- OG SKRIFSTOFUHLUTI

Kvæði:	150	Tekning nr.:	
Húsnúmer:	SK/KOS	Dags:	17.05.2001
Tölnúmer:	KOS	Yfirskild:	<b>2.07B</b>
Verk nr.:	304	Skjal nr.:	304-201

### LAGNATÆKNI

HÖNNUNAR- OG RÁÐGJAFARSTOFA

HAMRABORG 12, 200 KÓPAVOGUR  
Sími: 564 5252 Fax: 564 5251  
Netfang: [ll@lagnataekni.is](mailto:ll@lagnataekni.is)

Samþ.   
Kennitala: 1401457-2749