


HÚS 21a - PLATA YFIR 3. HÆÐ - 1:50

Samþykkt þann

13. júní 2012

Byggingafræðileinn í Hafnarfirði
Fh. Hrófur S. Gunnlaugsson

ARITUN SAMRÆMISGÁRHÖNDLUNAR

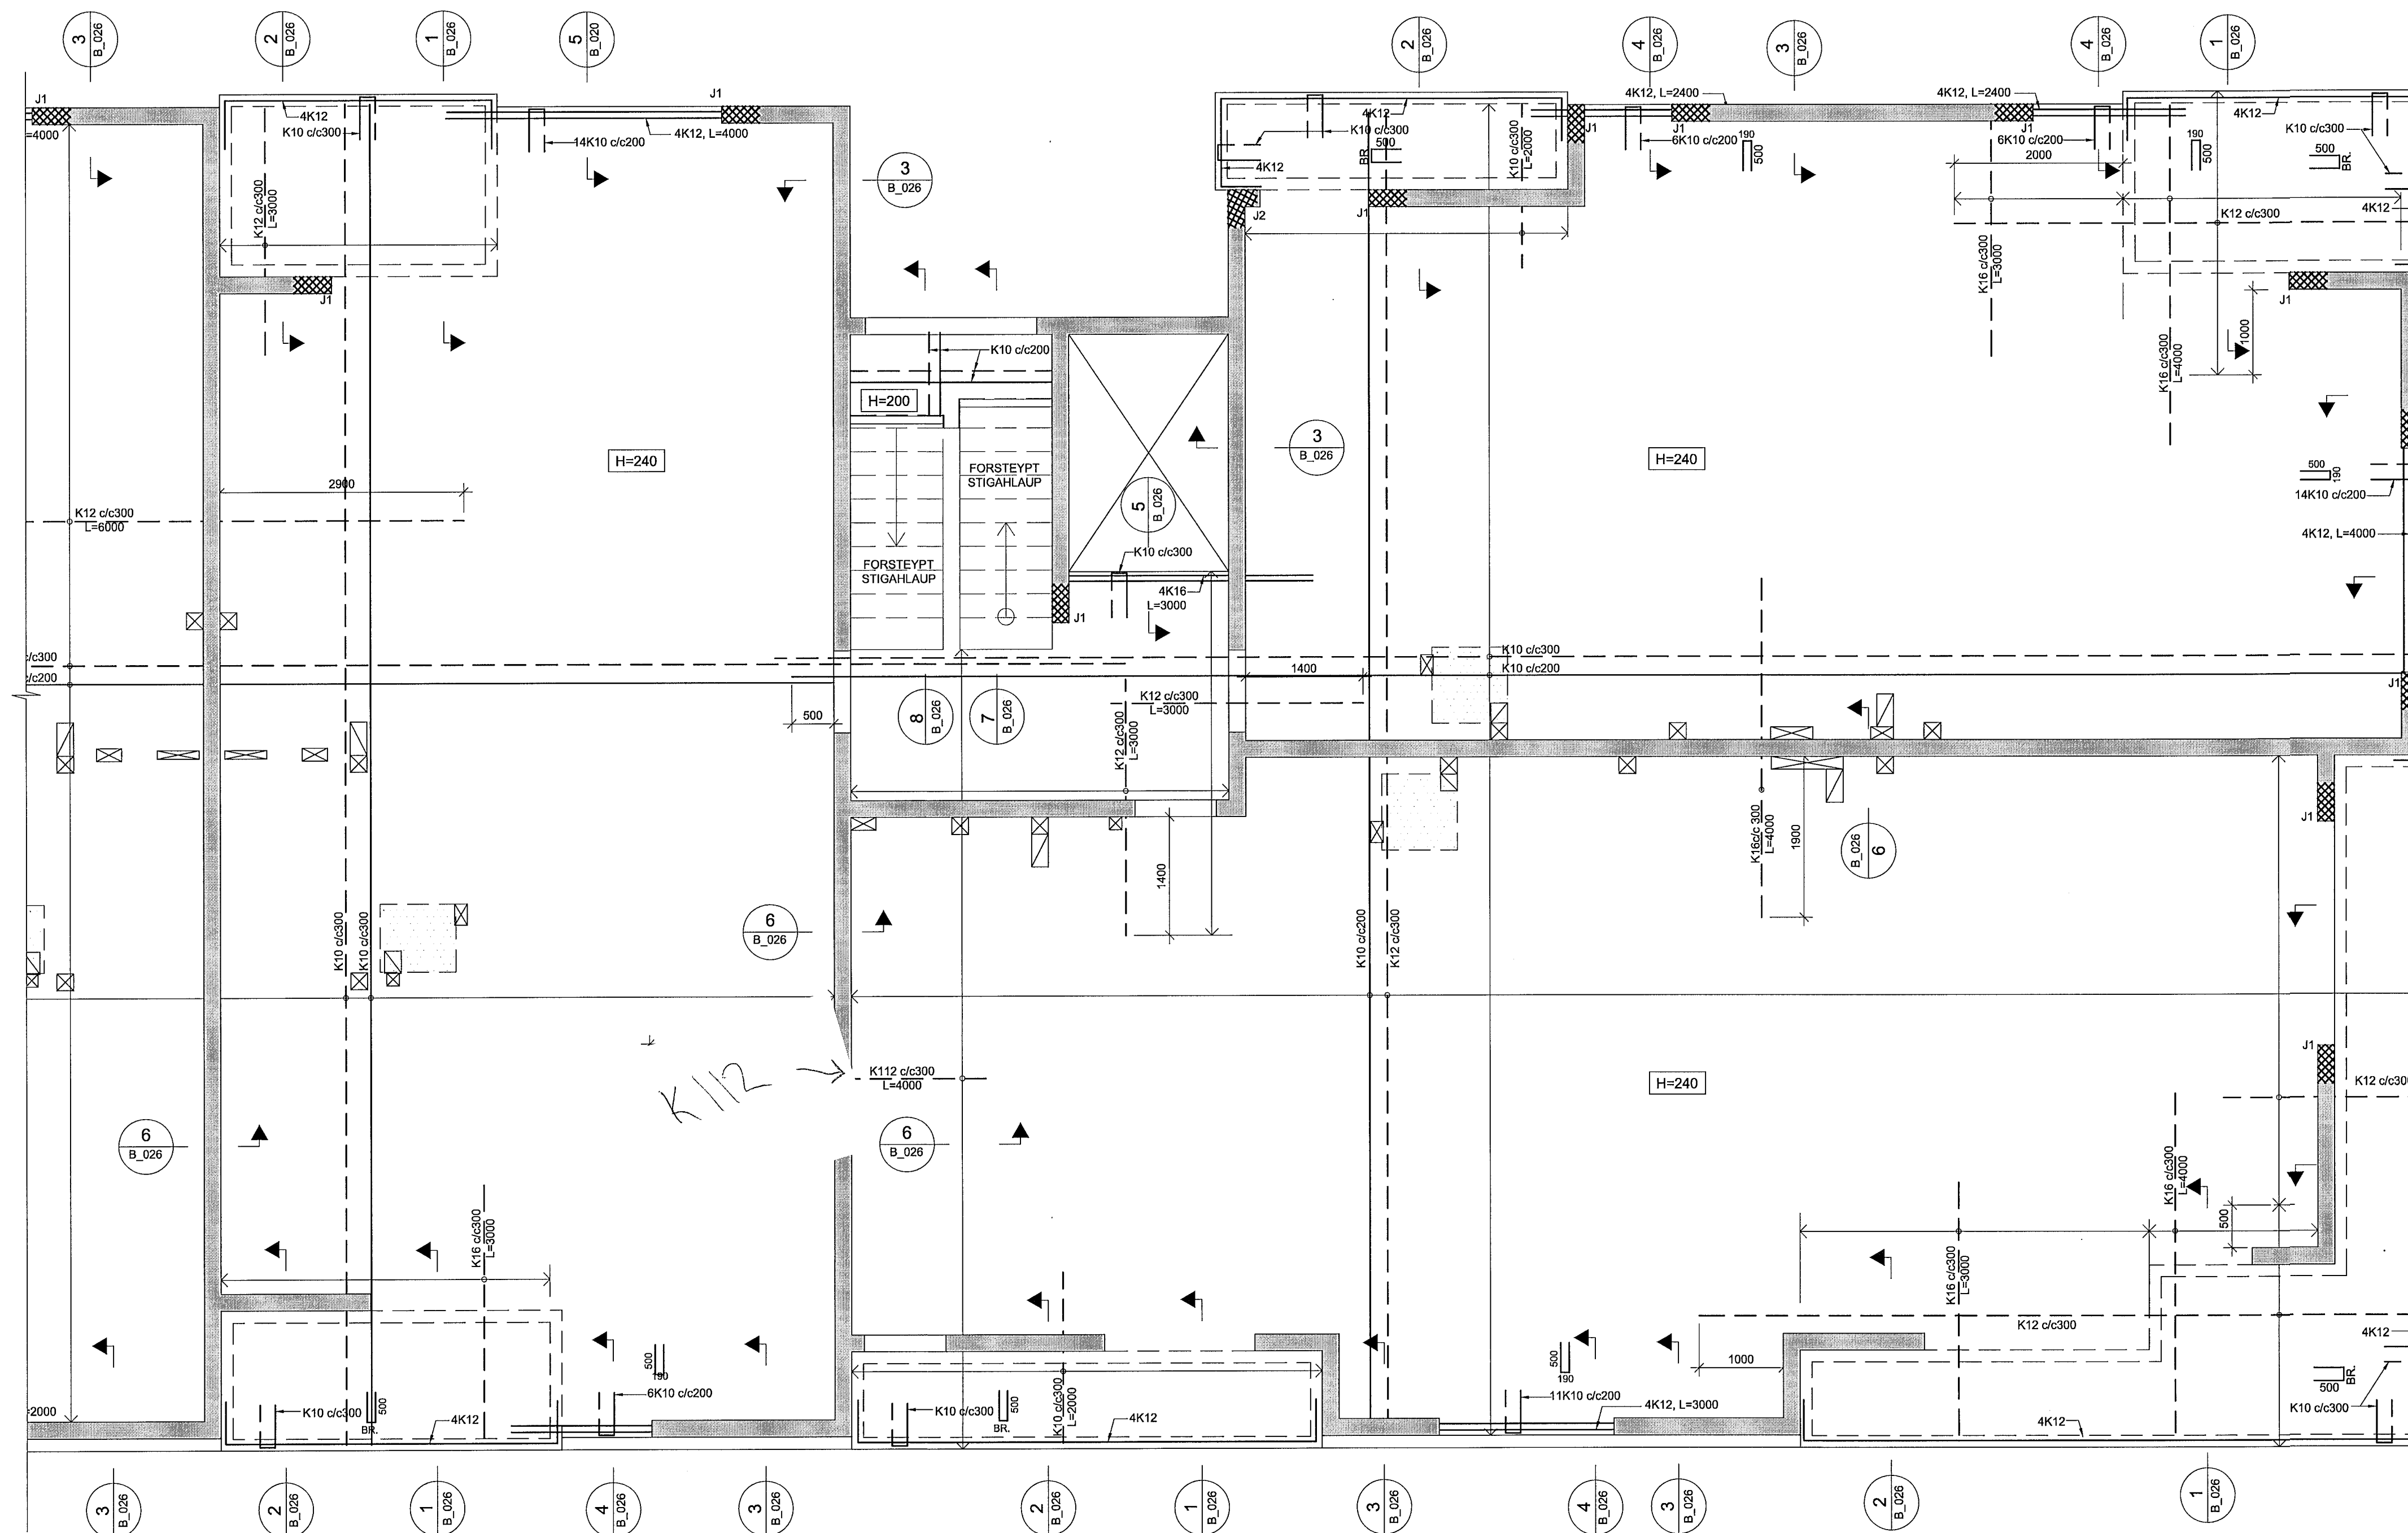

SKÝRINGAR:


- ÖLL MÁL ERU Í MILLIMETURM, ALLIR KÓTAR ERU Í METURM
- ALLA VEGGI SKAL BENDA MED TVÓFALDRI GRIND
- ALLA VEGGI Á 3. HÆÐ SKAL BENDA MED K10c/c200 LÓDRÉTT OG K10c/c150 LÁRÉTT NEMA ANNAD SÉ Sérstaklega tilgreint - Sjá Almenn snið fyrir veggþendingu í kringum op og á samskeytum
- ÞAR SEM PLÖTUBENDING ER SÝND Í KRINGUM OP, SVALAR O.D.H SKAL JÁRN ÁVALT GANGA SKEYTILENGD FRAM YFIR, NEMA ANNAD SÉ TILGREINT.
- Í KRINGUM GÓT Í PLÖTUM SKAL ALMENNT EKKI SKERÐA JÁRNABENDINGU, ÞJAPPA SKAL JÁRNUM SAMAN Í KRINGUM GÓT (LEYFLEGT AD STÆKKA ÞVERMÁL Á JÁRNUM T.D. 1K16 JAFNGILDIR 2,5 K10)
- ÞAR SEM PLÖTUBENDING ER SÝND YFIR VEGGJUM SKAL HÚN ALMENNT VERA MIÐJUSETT YFIR VEGG NEMA ANNAD SÉ TILGREINT.

TÁKN:


▨ SÉRÞENDING Í VEGGENDUM

SÉRÞENDING Í VEGGENDUM			
TÁKN	LÓDRÉTT JÁRN	LYKKJUR	KRÓKAR
J1	5+5 K16	K10c/c75 S1-450	c/c300
J2	5+5+2 K12	K10c/c75 S1-450	-

KRÓKAR ERU K8 JÁRN BEYGD :

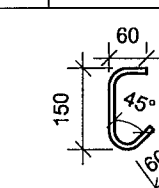

LEGGJA SKAL KRÓKA ÞANNG AD PEIR VÍXLIST LÁRÉTT BENDING Í VEGG SKAL GANGA SKEYTIL. YFIR LYKKJU

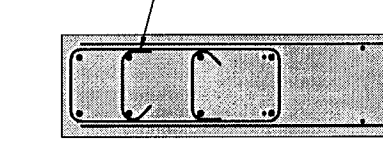

TILVÍSANIR:


ALMENNAR SKÝRINGAR SJÁ BL. NR. B(15-21)_001
GÓT OG RAUFAR SJÁ BL. NR. G(21)_603
FORSTEYPT STIGAHLAUP SJÁ BL. NR. B(21)_480

A 31.05.2012 PLÖTUGERÐ OG JÁRNÞENDINGU BREYTT JB JB
BR. DAGS. BREYTING REK. TEKN.

NORÐURBAKKI 21a

ÞURÐARVIRKI
PLATA YFIR 3.HÆÐ
GRUNNMYND

MKV.: 1:50
DAGS.: 19.02.2008
HANNADEKNI: JBG
VERKMR.: 05104

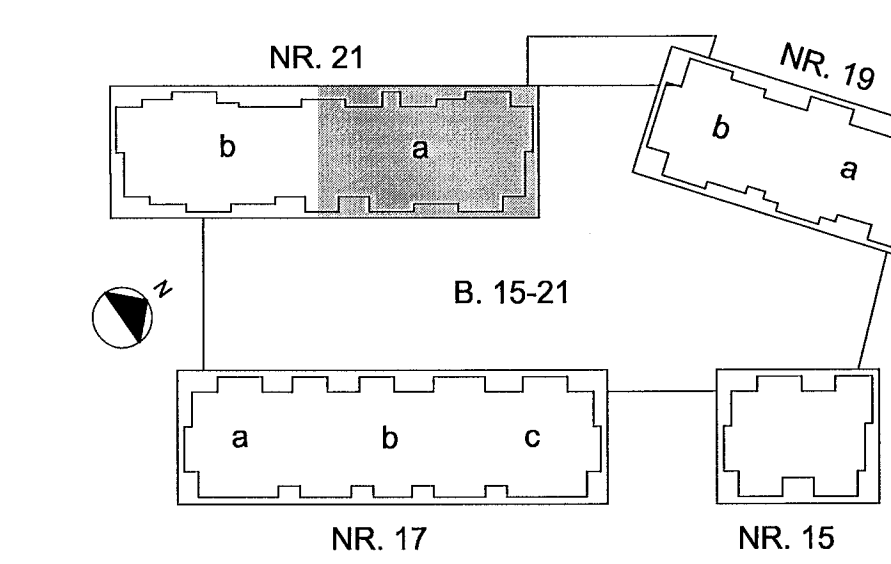

YFIRFARID:
SAMÞYKKT: *[Signature]*
KENNITALA: 130657-4439
TEKNI NR.: B(21a)_420

