

Samþykkt þann
20. jan. 2014
Dyggingsfulltrúi / Húsnárfaði
Eh. Höfufr. S. Gunnarsson

5495
22655
19560
11140
200
4907

Al-rist
snjögildra
Lr.
EB: 5,835
NB: 4,400

Al-rist
snjögildra
Lr.
EB: 5,835
NB: 4,400

• ÖLL MÁL STAÐFERIST AÐUR EN FRAMKVÆMDIR HEFJAST.
• MÆLIÐ EKKI AF TEIKNINGUM.
• ÖLL MÁL ERU Í MMI NEMA ANNAÐ SÉ TILGREINT.
• OSAMRÆMI Í TEIKNINGUM TILKYNNIST ARKITEKT TAFARLAUST.
• TEIKNINGAR SKOUST MEÐ TILSÖGN AF MEYLGJAFI VEKILÝSINGU OG ÖÐRUM VEBEIGANÐI FYLGIGÖGNUM ASAMT VEBEIGANÐI FYLGIGÖGNUM ANNARRA HÖNNUÐA.
• TEIKNINGAR Í STÆRRI MÆLIKVARÐA GILDA ÁVALT UMFRAM TEIKNINGAR Í SMÆRRI MÆLIKVARÐA.
• FYLGJA SKAL FYRIRMÆLUM EFNISFRAMLEIÐA NEMA ANNAÐ SÉ TILGREINT.
© PK ARKITEKTAR

--- ÚTLÍNUR YFIR
GRUNN
--- MÄTLÍNUR
Lr = 0.00 LÁNSKÖTI
Gr = 0.00 GANGSSTÉTT
□ GG GÁT Í GÖLF
□ GY GÁT Í VEGG
○ VÍSUN Í
DELI
SERIULATA
TEIKN.


GNF GÖLFNIDURFALL
EB EFRRI BRÚN
NB NEDRI BRÚN
LR LOFTRÆSING
FG FRÁGENGID GÖLF
ST STEINSTEYPA
BS BRUNASLANGA
HSL HANDSLÖKVIÐEKI
BO BUCKSUNARFÖR
I pl. málsett á í þjótu

◀ ÚTKANTUR
STEYPA
HEDAR-
KÖTI STEYPA
◀ HEDAR-
KÖTI FRÁGENGID GÖLF
FG
ST
○ INNIHURDIR
○ ÚTIHURDIR
+ 8 + STEYPU MÁLSETNING
+ 6 + ADRAR MÁLSETNINGAR

▨ GAT YFIR
▨ STEYPA
▨ TILABINN VEGGUR
VÖRUGRIPS
▨ LETTUR VEGGUR
(EKKI BURÐARVIRKI)
▨ ENANGRUR
01-01 ÍBODARNÚMUR
01-01-01 HERBERGJANÚMUR
G-08 GLUGGAR

	I
	H
	G
	F
	E
	D
	C
	B
	A

Þjögun geymsla, einhangrun utaná olli. 25.5.12
Breyting: ÁBM. DAGS: BR:

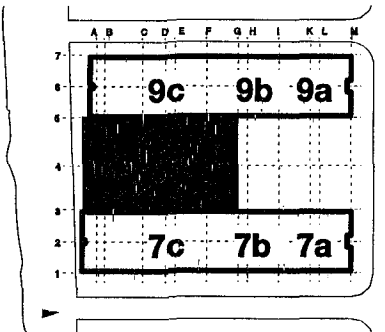

Norðurbakki
FJÖLBÝLUSHÚS
VERKHLUTI:
Grunnmynd Blakjallari
NB7-9 A-G
TEIKN. NR.
NB7-9 100.2

VERK NR. : 06006
DAGS :
MKV. : 1:50
VISTUN :
HÖNNUNARSTIG : FULLMADARHÖNNUN
HANNAD : **PK ARKITEKTAR** 住宅
SAMPYKKT : 680504-2880
PK ARKITEKTAR EHF
ARMÚLI 11 REYKJAVÍK 108
SÍMI 551.8050 FAX 551.8077 palmar@pk.is

BK
A
Breyting:

FÁLMAR KRISTMUNDIR ARKITEKT