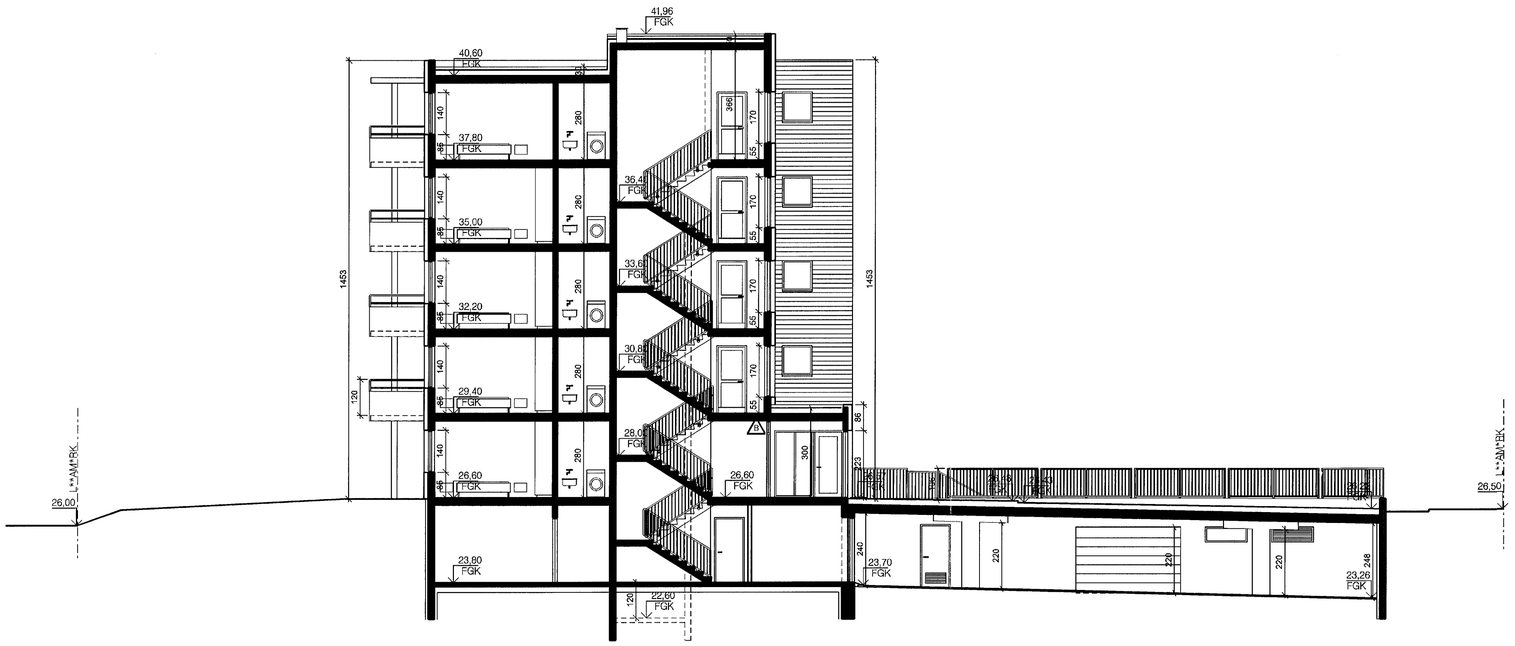

a-a
10-02

SNEIÐING 1:100

b-b
10-02

SNEIÐING 1:100

Samþykkt þann
19 DES. 2013
Byggingafl. iðnaðarm. Hafnarfirði
F.h. Byggsj.: Páll Ólafsson

B	SS	PG	05.12.2013
Sorprenna fjarlægð, stigahús breikkað.			
A	SS	PG	06.12.2006
Breytt húsnúmer og breytt anddyri.			
ÚTGÁFA	TEIKNAÐ	SAMÞYKKT	DAGS
BREYTINGAR			

ASK Arkitektar
Geirsgötu 9
101 Reykjavík
Sími 515 0300
Fax 515 0319
www.ask.is

Árituð aðalhönnuðar:
Páll Gunnlaugsson, arkitekt FAÍ, kt. 210552-2199

ASK ARKITEKTAR

Skipalón 23
Aðalteikningar

VERKEFNI

HEITI TEIKNINGAR
Sneiðingar

MKV. Í A1	1:100
TEIKNAÐ	SS
DAGS	10.11.2006
VERK NR.	0688
NÚMER TEIKNINGAR	10-20
ÚTGÁFA	B

18.11.2013