


ÚTLIT 1:100
Norð-vestur hlið

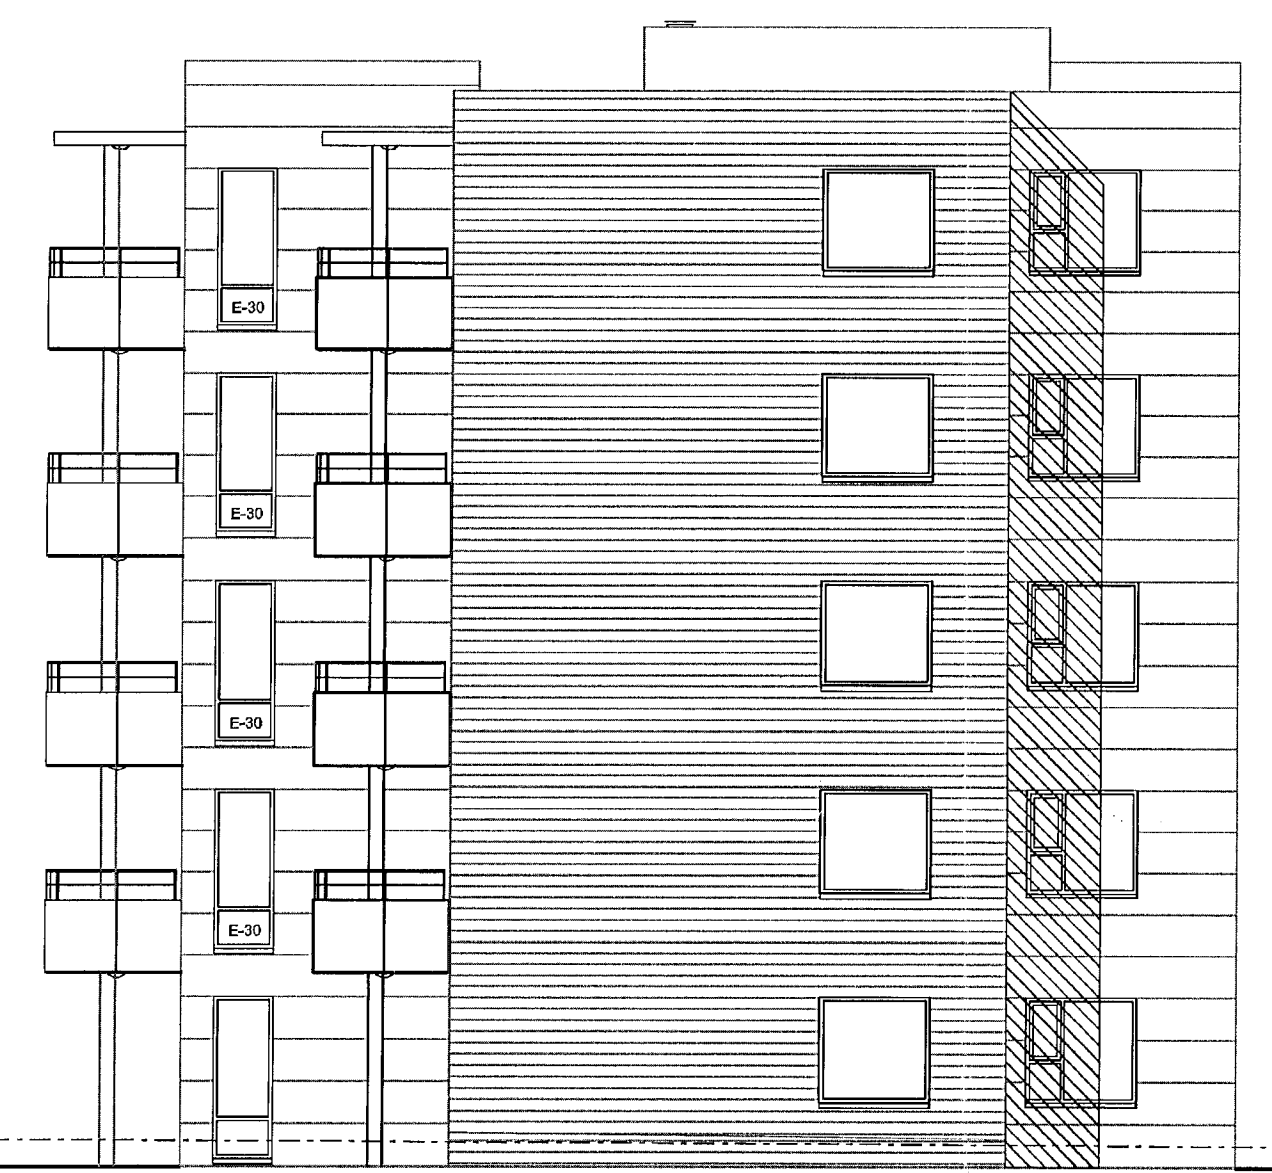

ÚTLIT 1:100
Suð-austur hlið

A	SS	PG	06.12.2006
Breytt	Stærðir	E30 gler þætt inn.	
ÚTGÁFA	TEKNIÐ	SAMÞYKKT	ÍDAGS
HRITTINGAR			

ASK Arkitektar
Gleisgata 9
101 Reykjavík
Sími 515 0300
Fax 515 0319
www.ask.is



Artur aðalhöfundur:
Páll Gunnlaugsson arkitekt FAI, kt. 710552-2199

Skjalnúmer 23 Aðaltekningar		MAK 1 A1 1:100
Útlit		TEKNIÐ SS
VERK NR. 0688		DAÐS 10.11.2006
NOMER TEKNIÐGAR 10-31		ÚTGÁFA A

18.11.2013
ASK