


I Samþykkt þann

30. jan. 2014

Byggingafultrúinn í Hafnarfirði  
Fh. Hrólfur S. Gunnlaugsson

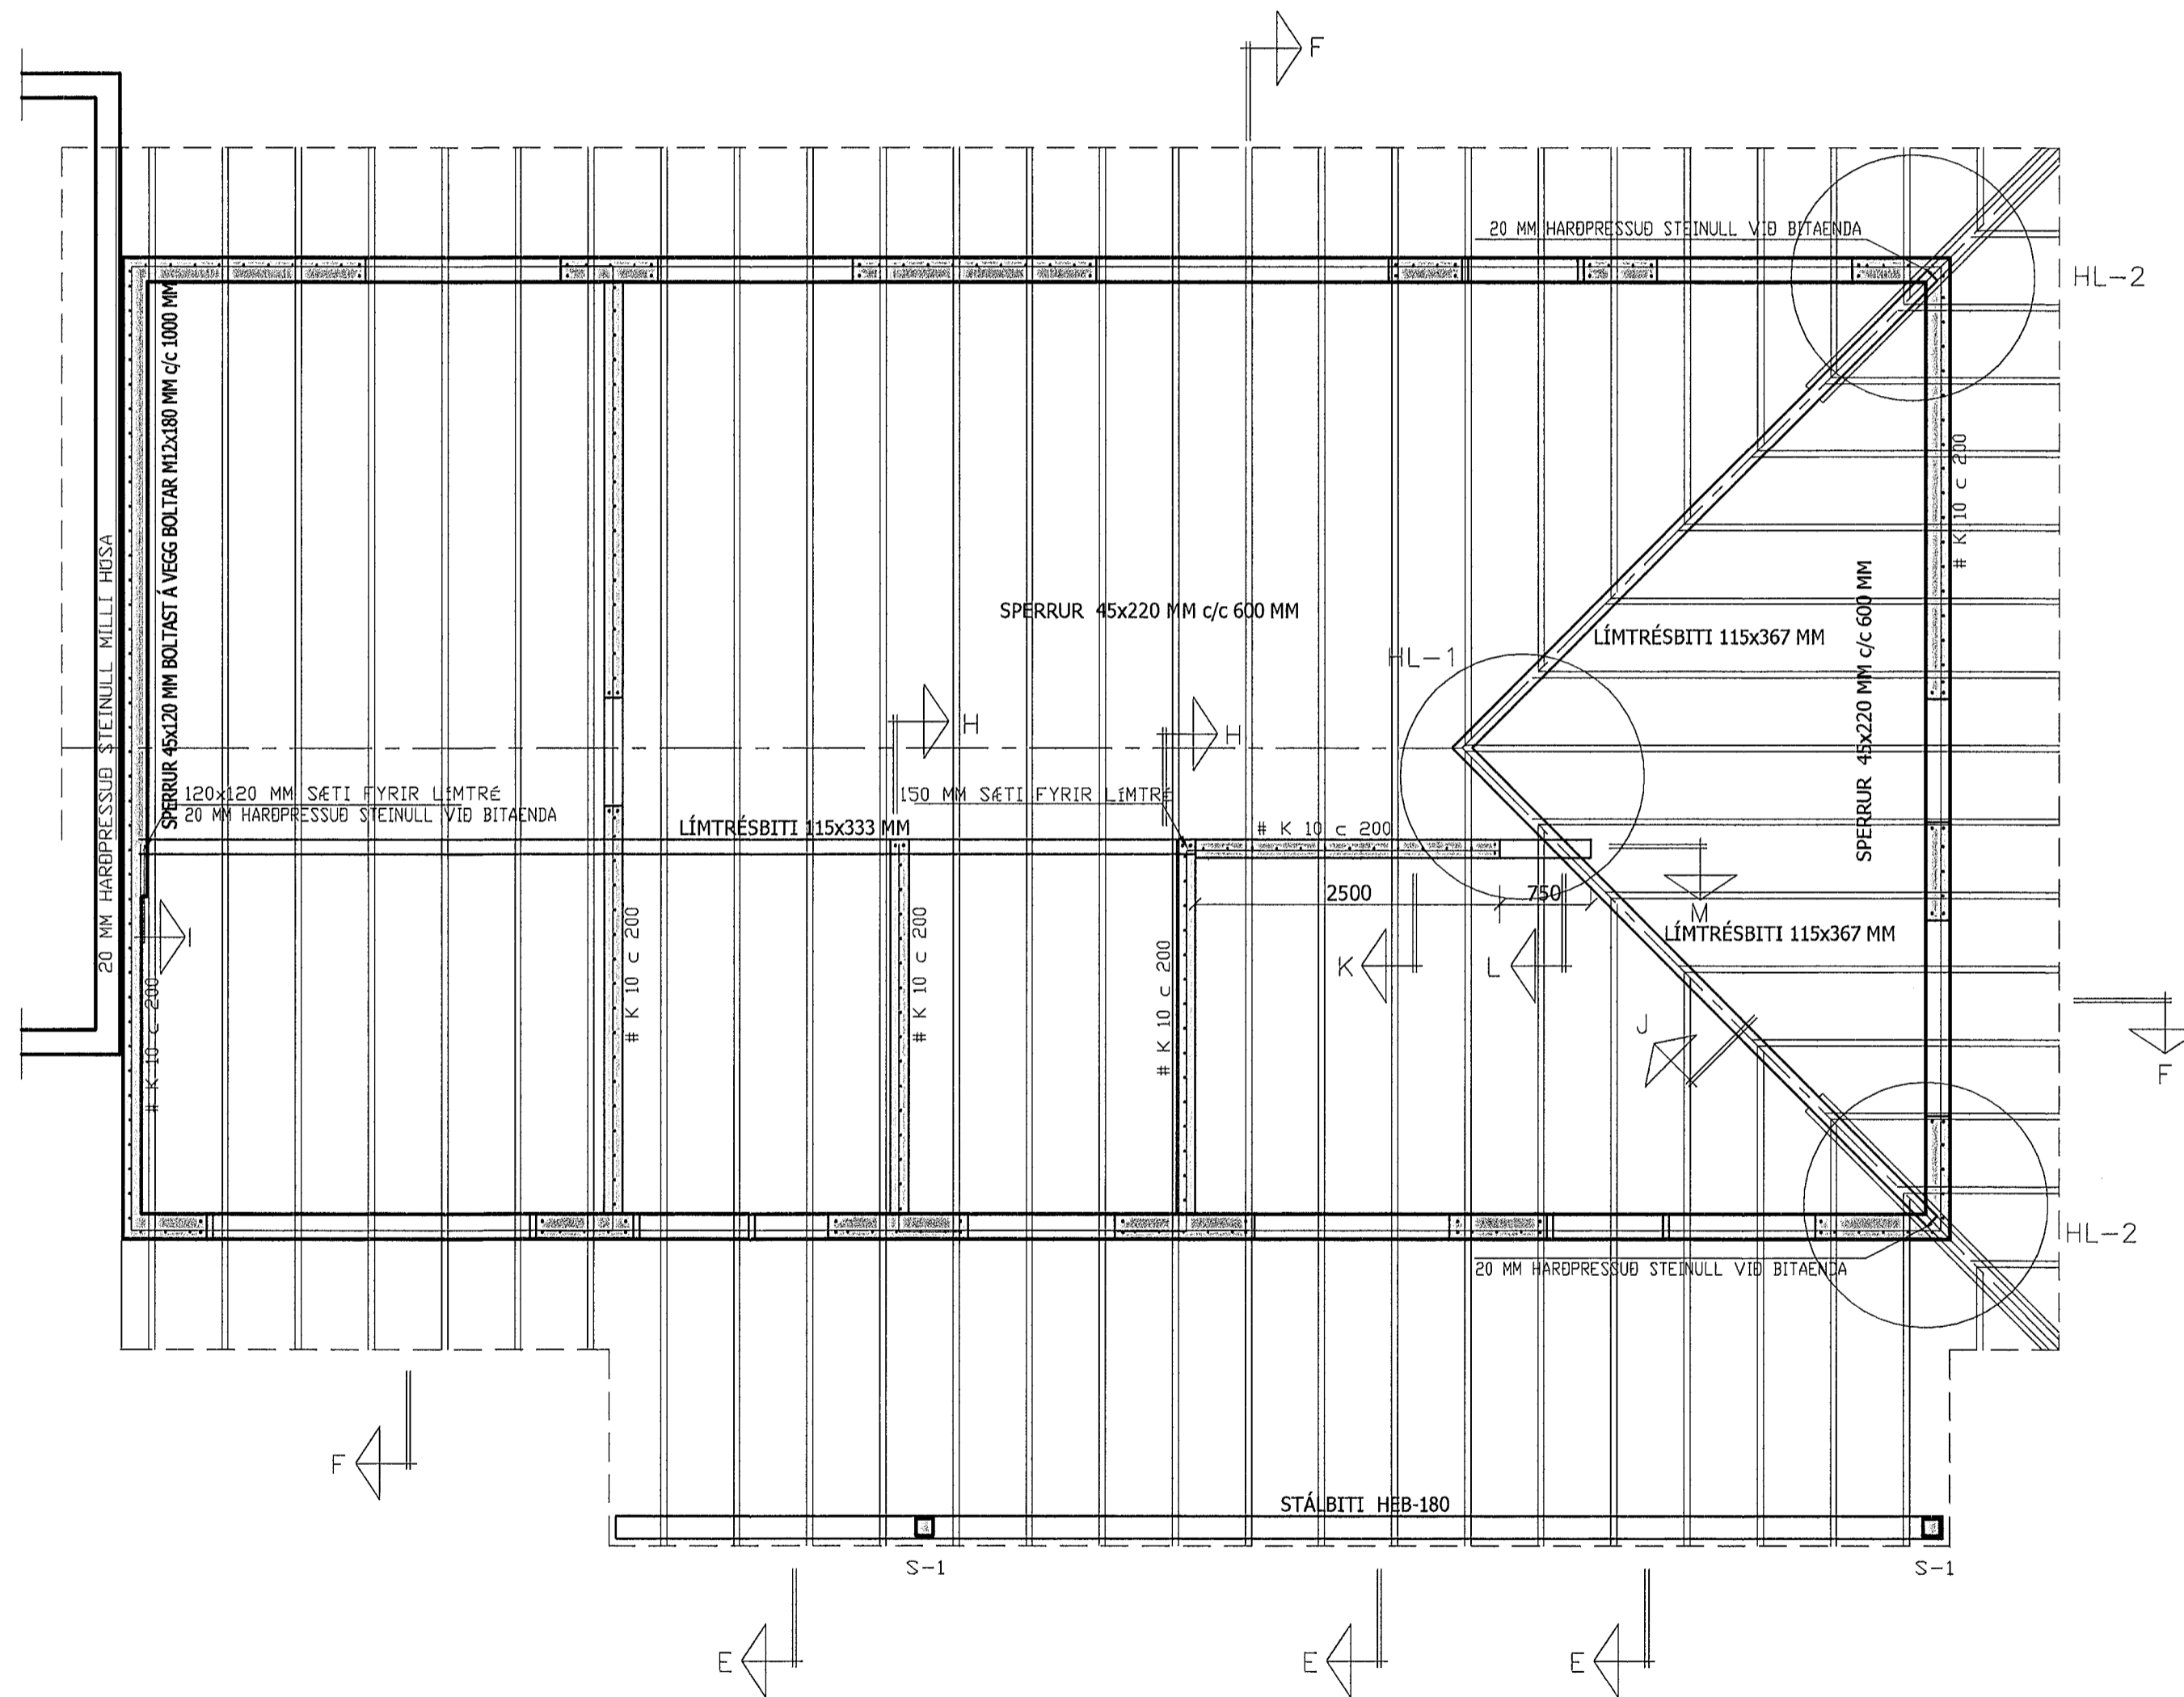

Breytingar		
A	sept.2013	Þreyting á burðarþoli í þaki úr kraftsperrum í venjulegt sperruþak
B	Jan. 2014	Þreyting á burðarþoli í þaki úr stálbitum í líntréslata

FURUAS NR.27, HAFNARFIRÐI

HERMANN ISEBARN MTFI  
TEIKNISTOFA HAMRAVÍK 82  
s 8487250 kt 030244-4319 netfang his1@simnet.is

Mál	1:50	JÁRNBEIT STEINSTEYPA
Dags.	nov. 2012	ÞAKBITAR OG VEGGIR
Blað	11	GRUNNMYND 2.HÆÐAR

Yfirfarið

Hannað *Hermann Iseborn*