


Samþykkt þann
 30. jan. 2014
 Byggingafultrúinn í Hafnarfirði
 Eð. Hrólfur S. Gunnlaugsson

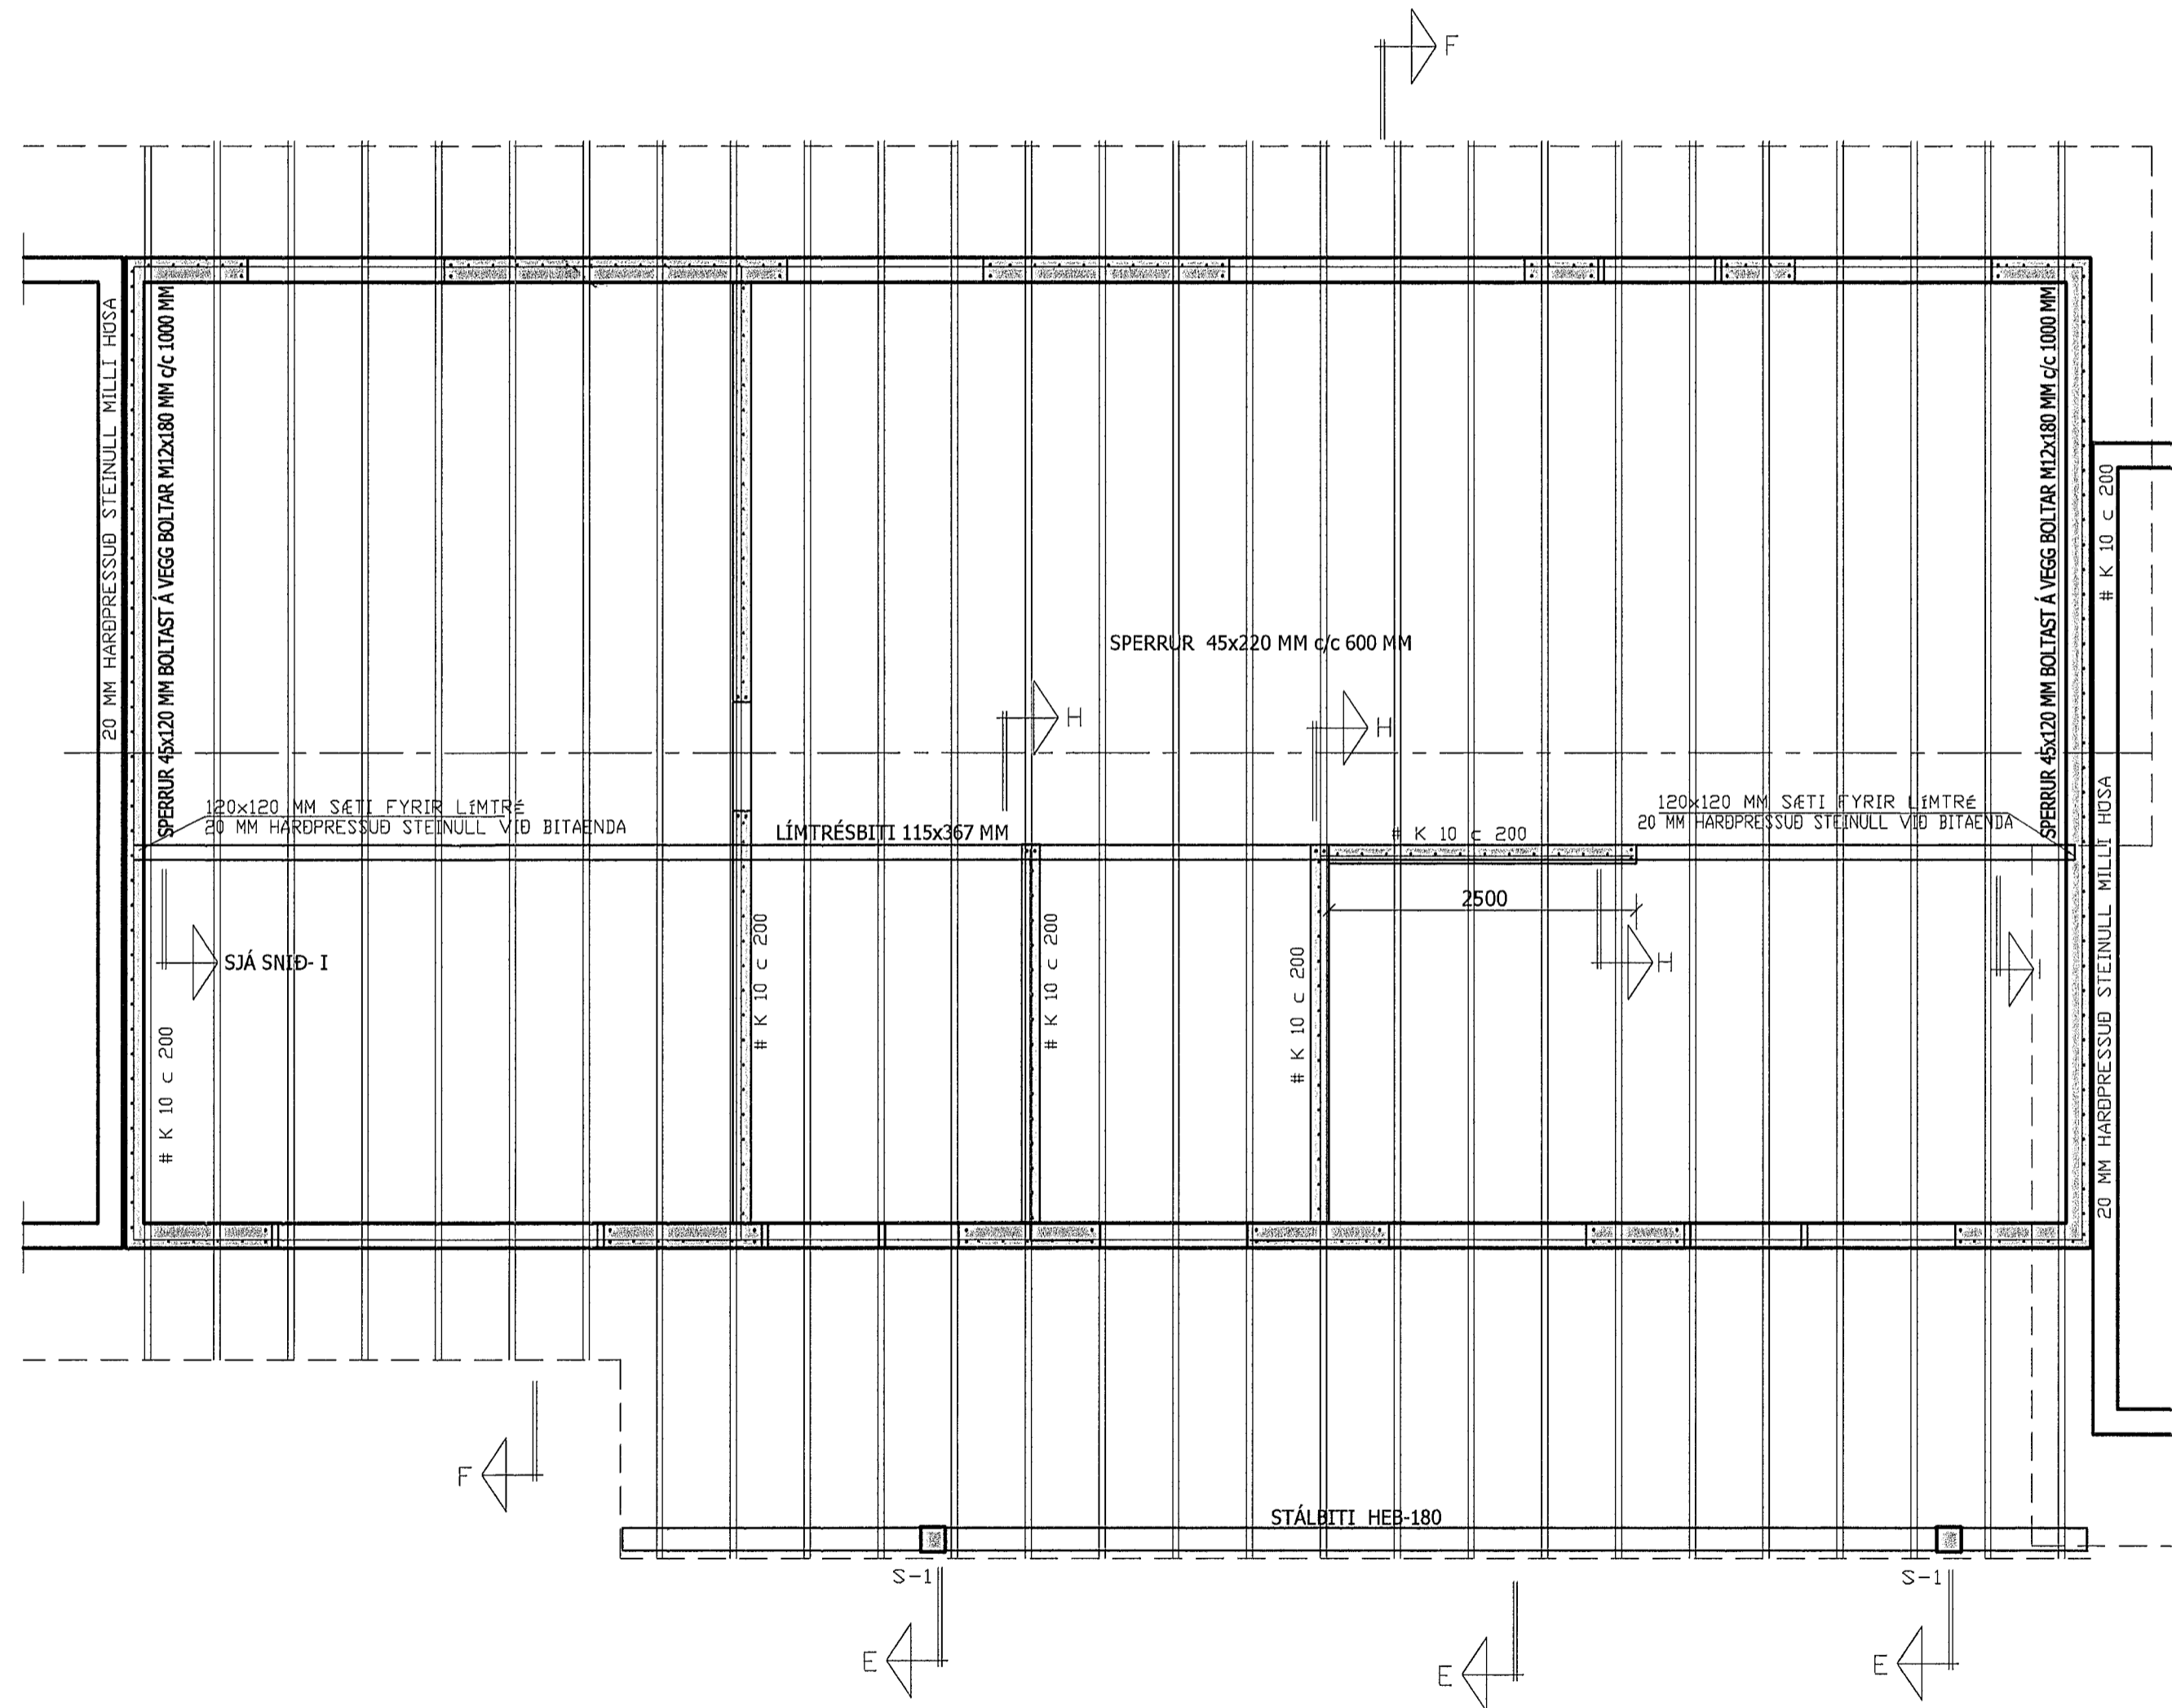

Breytingar		
A	sept.2013	breyting á burðarþoli í þaki úr kraftsperrum í venulegt sperrubak
B	jan. 2014	breyting á burðarþoli í þaki stálbita breytt í límtré

FURUÁS NR. 25, HAFNARFIRÐI

HERMANN ISEBARN MTFI
 TEIKNISTOFA HAMRAVIK 82
 s 8487250 kt 050244-4319 netfang his@simnet.is

Mál	1:50	JÆRNBEIT STEINSTEYPA ÞAKBITAR OG VEGGIR GRUNNMYND 2.HÆÐAR
Dags.	nov. 2012	
Blað	11	

Yfirfarið
 Hannað *Hermann Iseborn*