
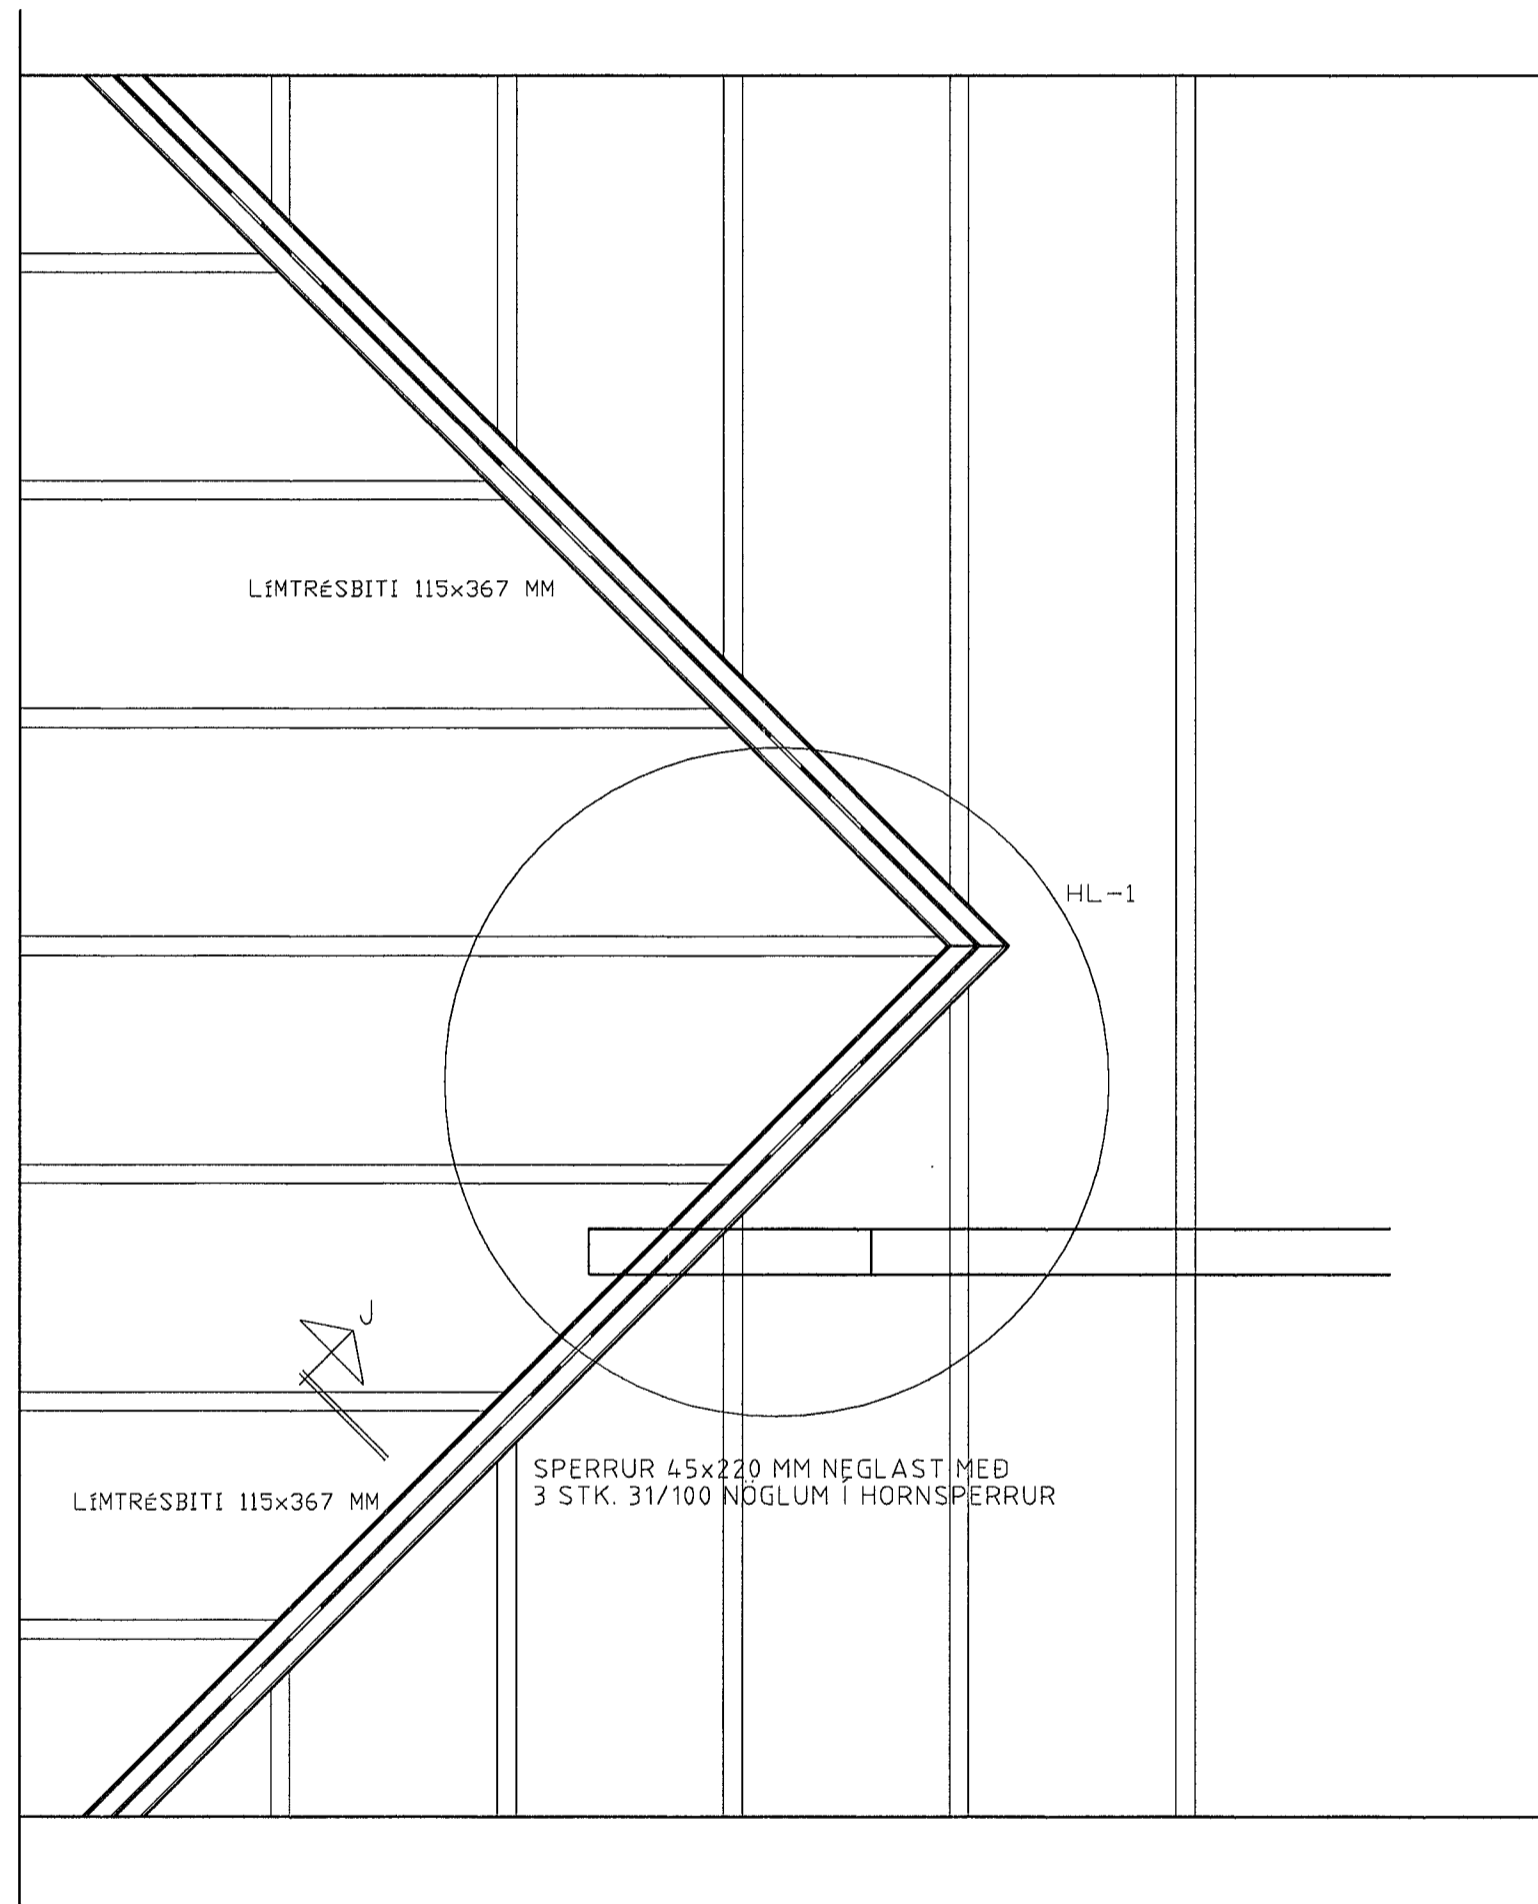


SPERRUR 45x220 MM NEGLAST MEÐ  
3 STK. 31/100 NÓGLUM Í HORNSPERRUR

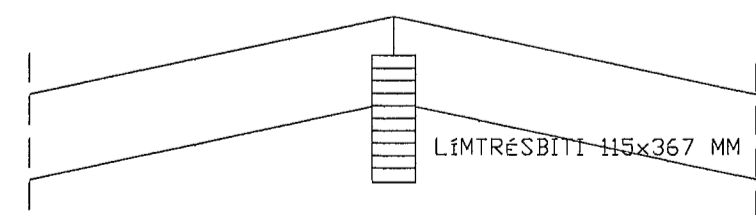

Samþykkt þann

30. jan. 2014

Byggingafrúinn í Hafnarfirði  
F.h. Hrólfur S. Gunnlaugsson

Breytingar

A	sept. 2013	breyting á burðarþoli í þaki úr kraftsperrum í venjulegt sperrupak
B	jan. 2014	breyting á burðarþoli í þaki úr st-albitum í límrésbita

FURUÁS NR.23-25, HAFNARFIRÐI

HERMANN ISEBARN MTFI  
TEIKNISTOFA HAMRAVÍK 82  
s 8487250 kt 050244-4319 netfang his1@simnet.is

Mái	1:20	JÁRNBEIT STEINSTEYPA
Dags.	nóv. 2012	SNID
Blað	14	

Yfirfarid

Hannad

*Hermann Iseborn*