

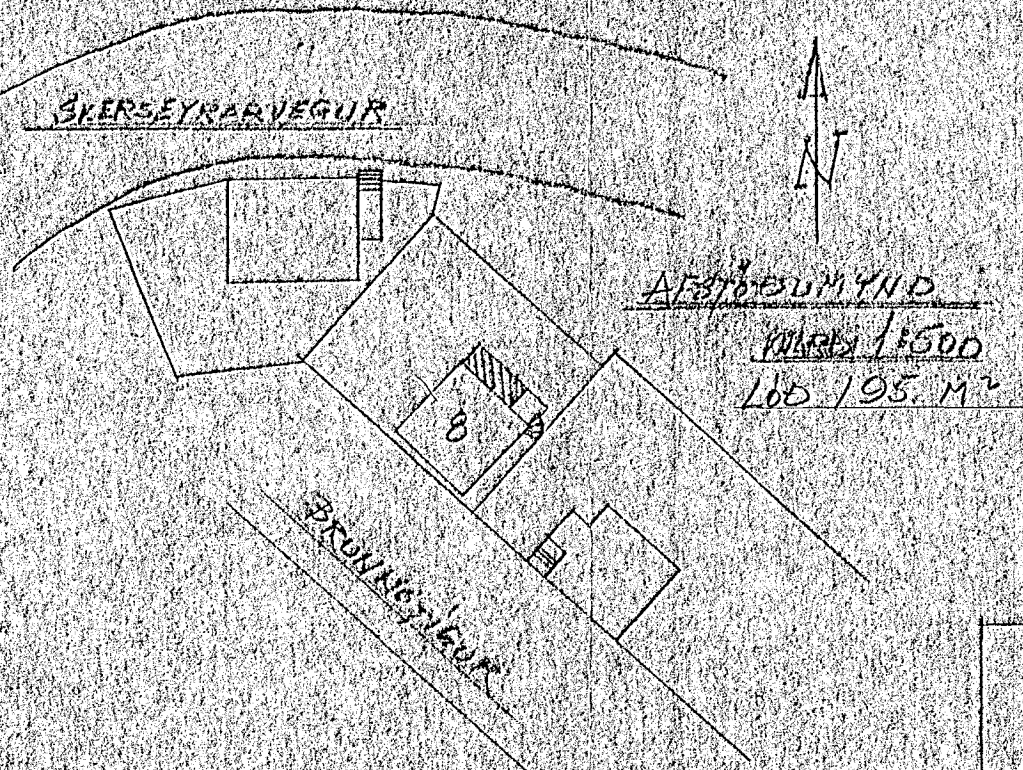
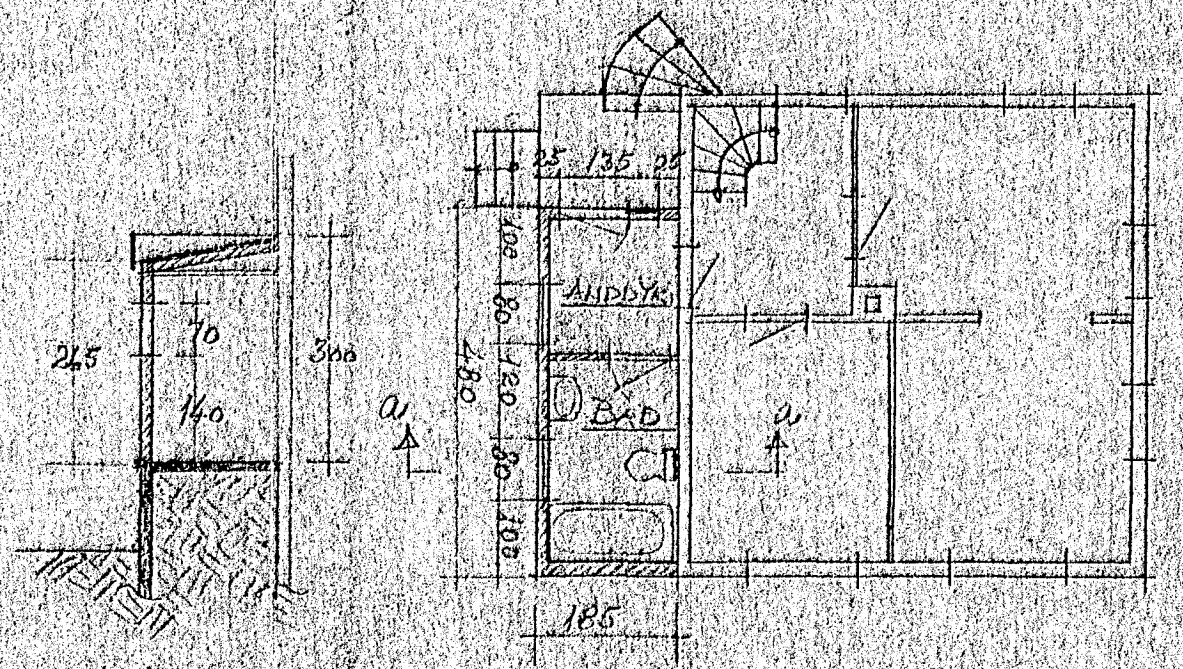
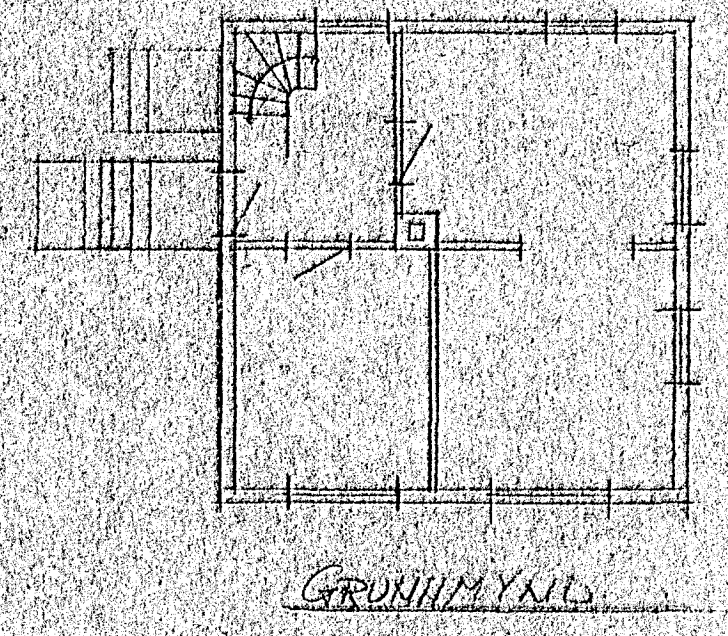
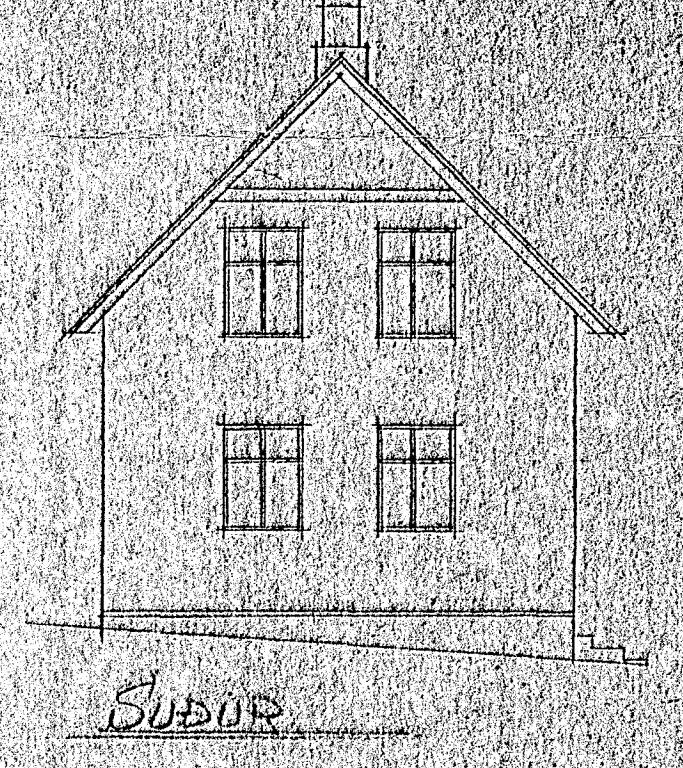
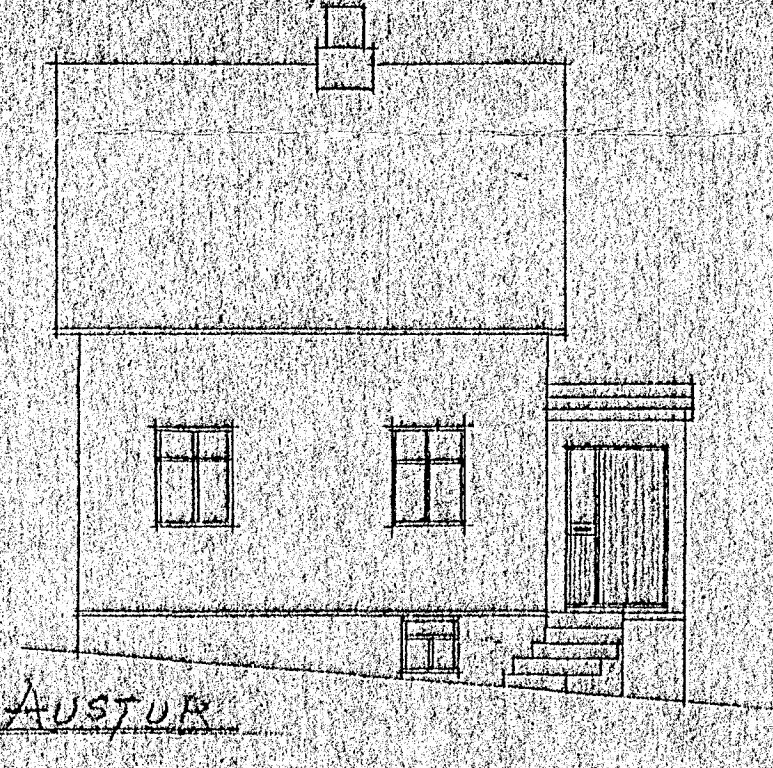
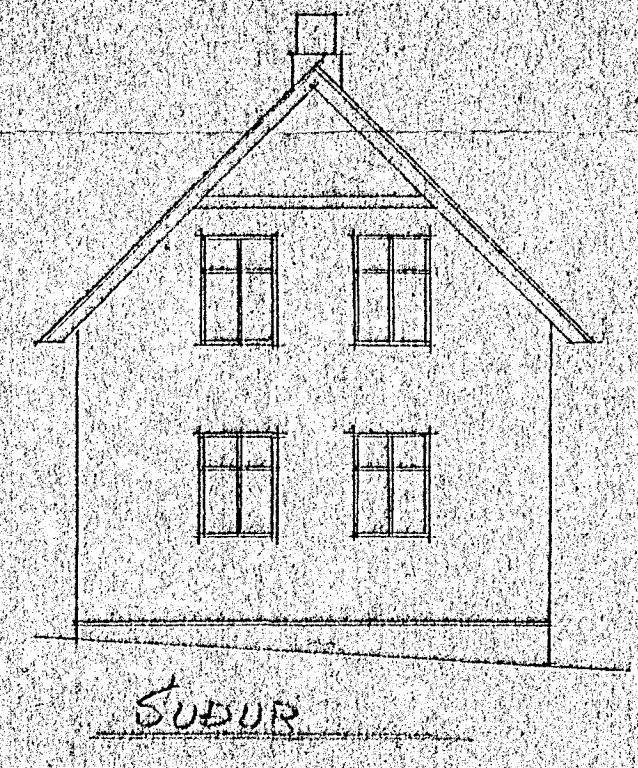
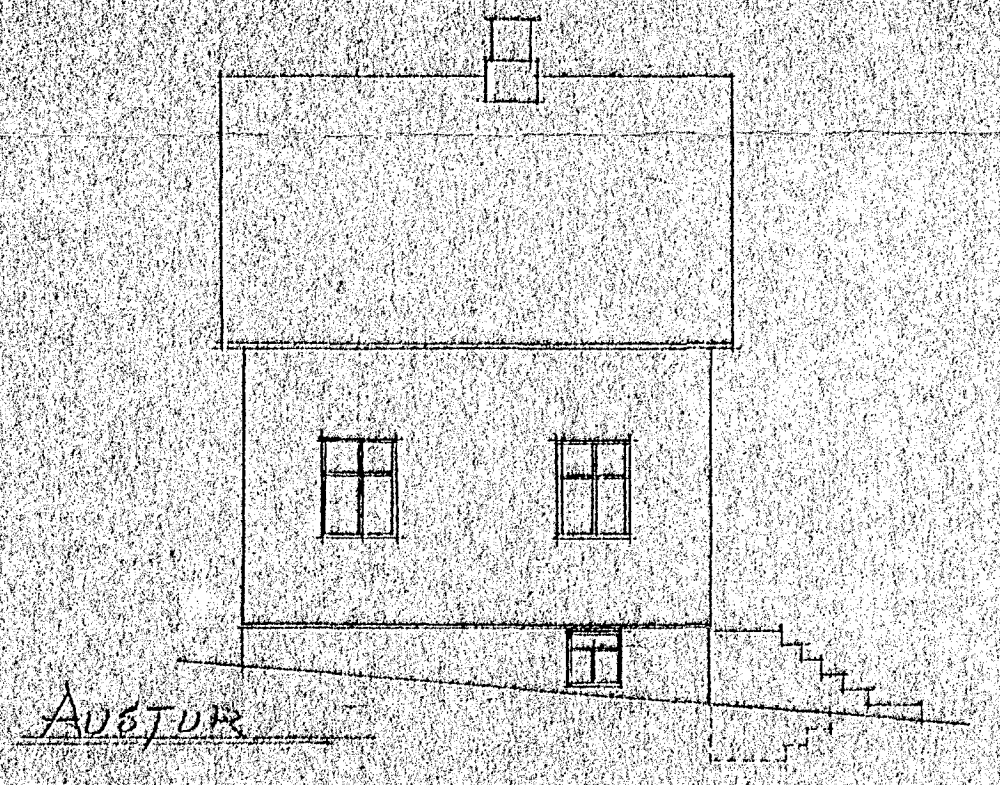
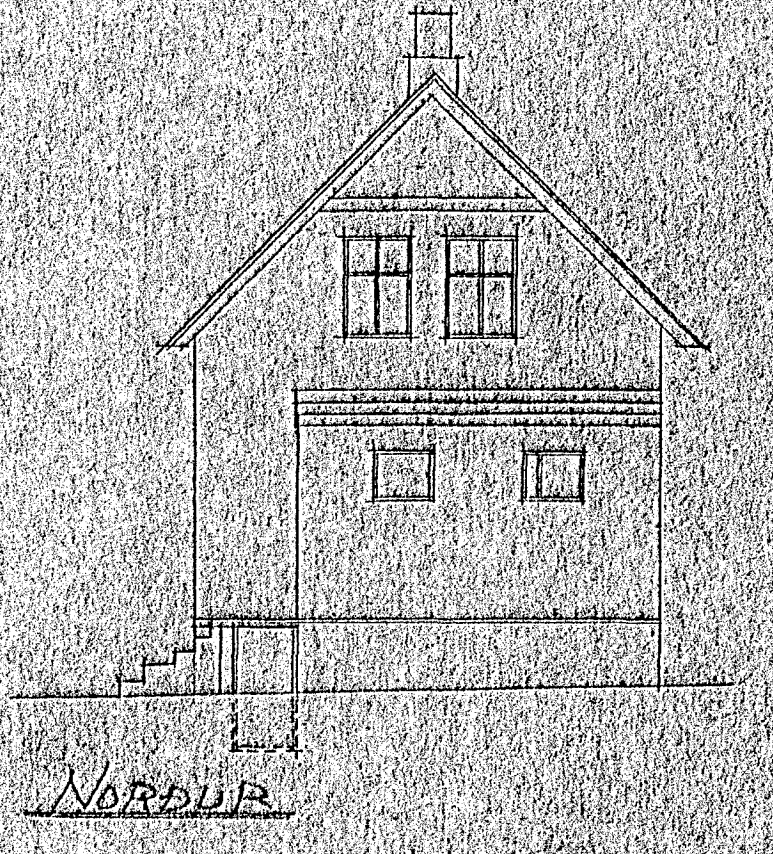
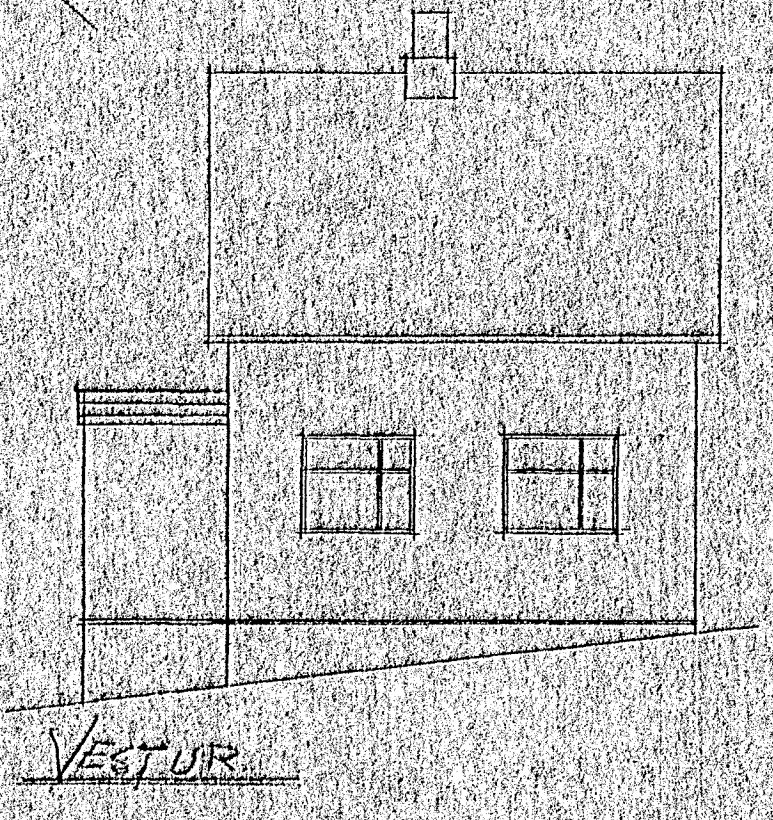


Samþykkt á fundi byggingar
nefndar þ. 20. 3. 1968
BYGGINGAFULLTRÚINN
Í HAFNARFIRÐI
F. Jónsson

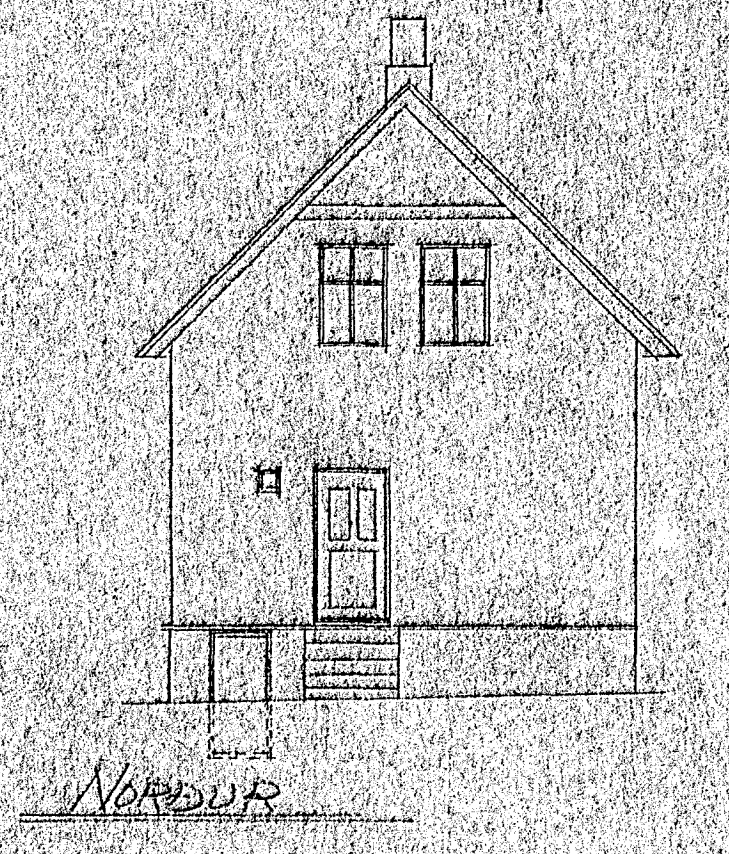

FYRIR BREYTINGU

EFTIR BREYTINGU

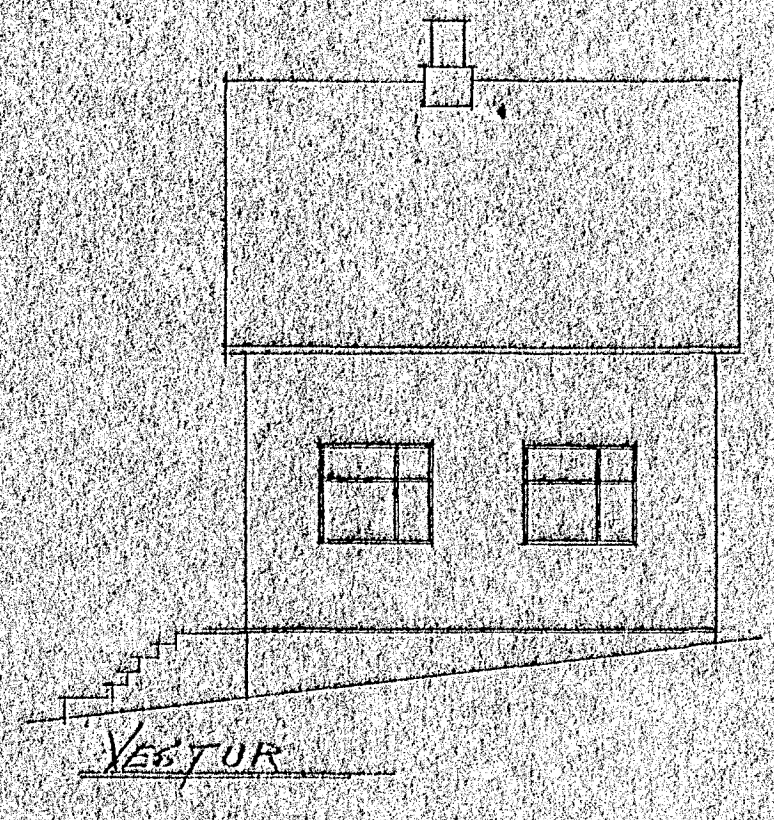

SNIP a-a

GRUNNMYND

STÆKKUN 90M² - 800M²

KVARN 1:100

BRUNNSTÍGUR 8
BREYTING

GAMMALT

Hafnarfirding, mars 1968
Barkunna Sigólfsson FTF