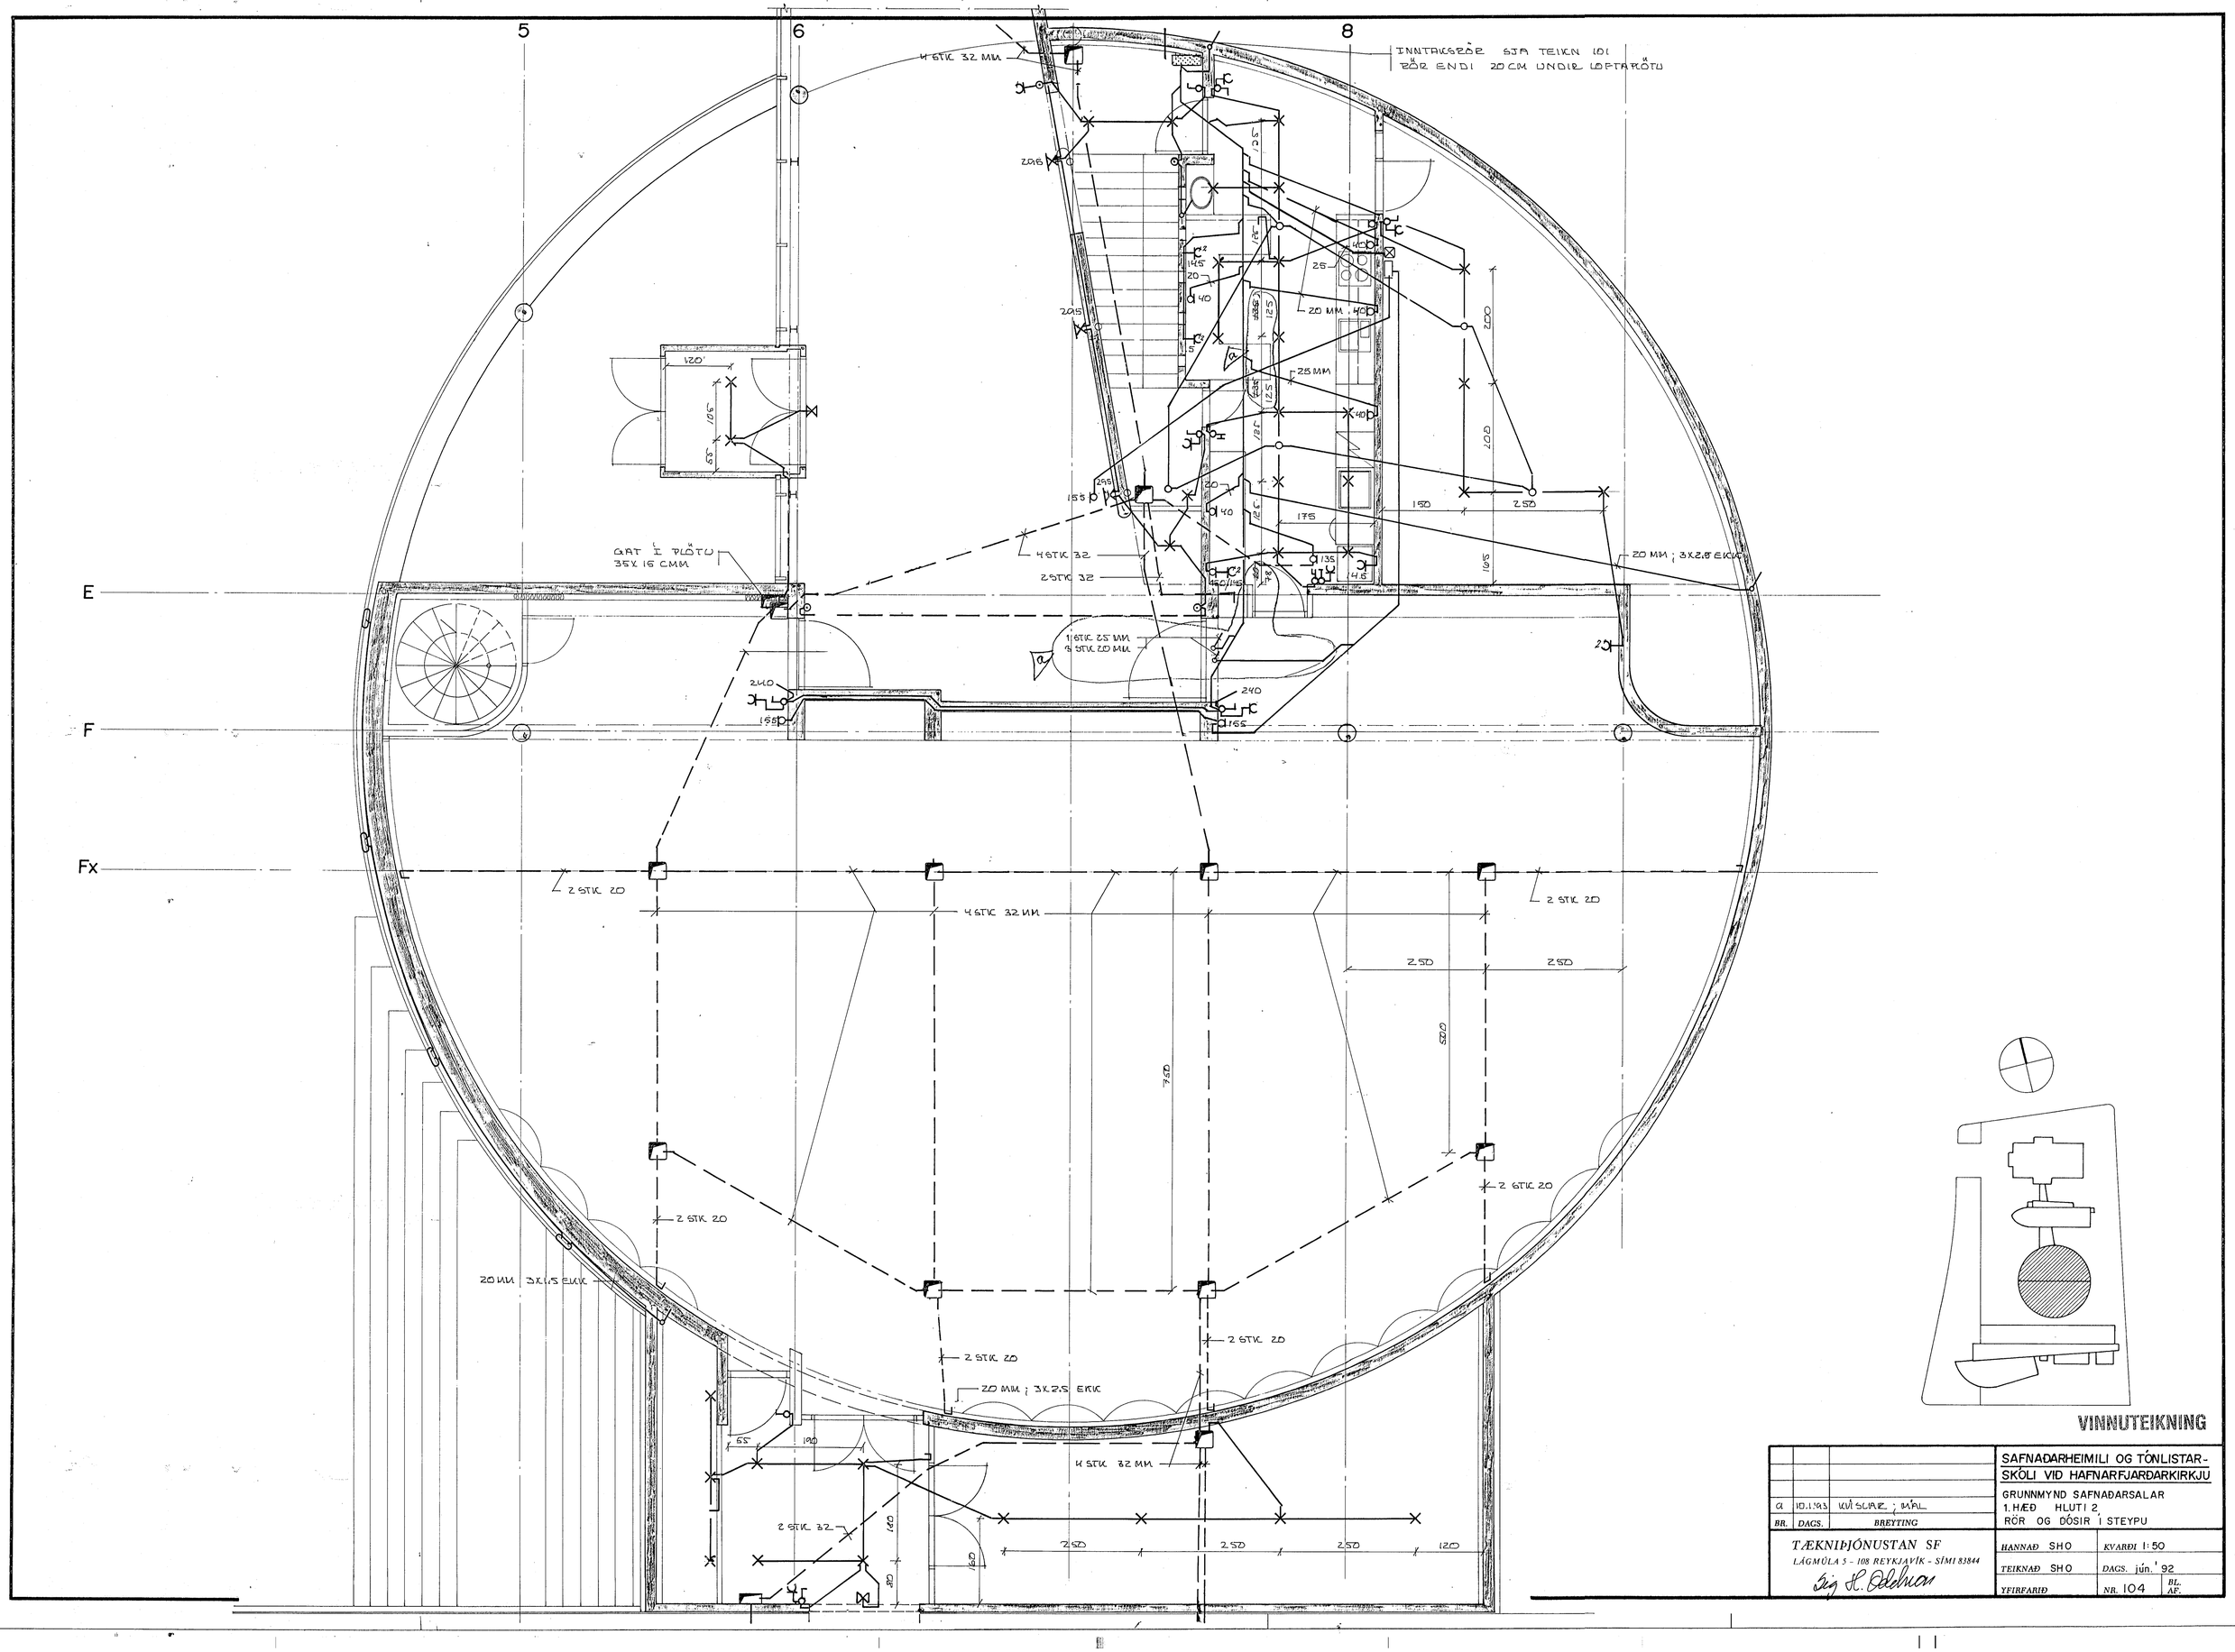

a	10.1.'93	KVÍSLAR ; MÁL
BR.	DAGS.	BREYTING

SAFNAÐARHEIMILI OG TÓNLISTARSKÓLI VIÐ HAFNARFJARÐARKIRKJU

GRUNNMYND SAFNAÐARSALAR
1. HÆÐ HLUTI 2
RÖR OG DÓSIR Í STEYPU

TÆKNIÞJÓNUSTAN SF
LÁGMÚLA 5 - 108 REYKJAVÍK - SÍMI 83844

Sig. H. Oddsson

HANNAÐ SHO	KVARÐI 1:50
TEIKNAÐ SHO	DAGS. jún. '92
YFIRFARIÐ	NR. 104 BL. AF.