


ÚTBODSMÖRK

ÚTBODSMÖRK


E

F

Fx

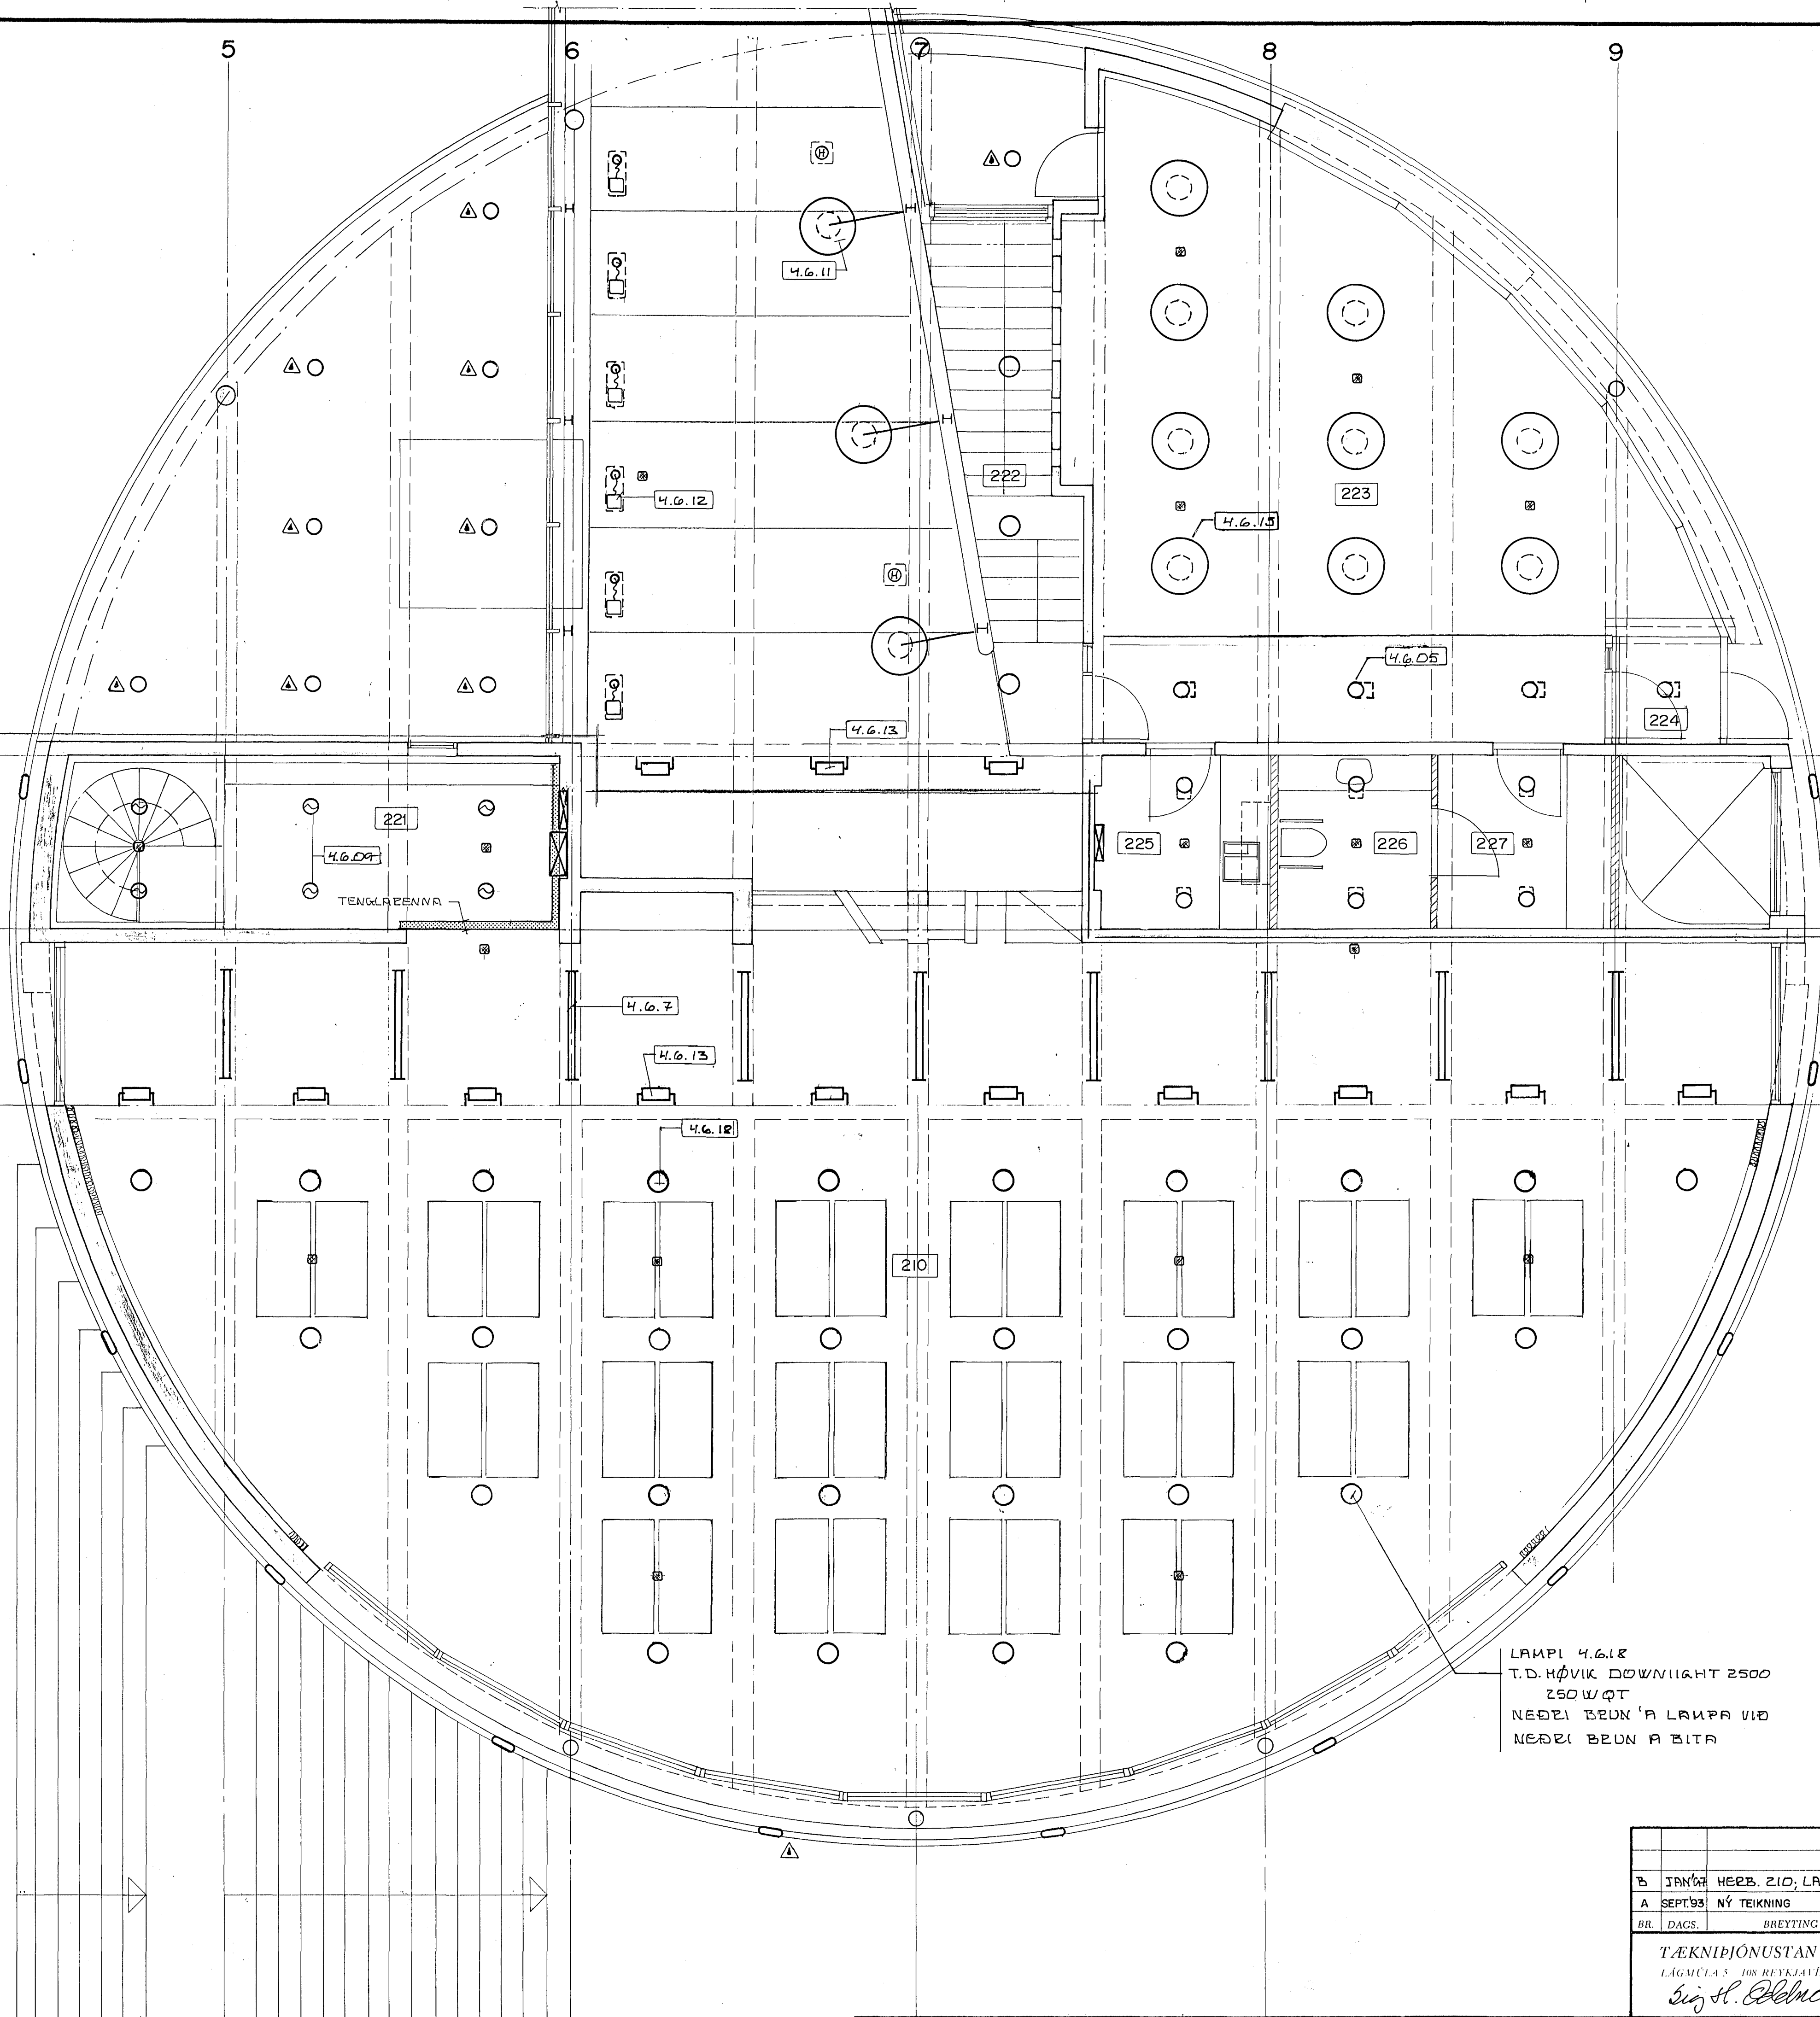

LAMPI 4.6.18  
T.D.HÖVIK DOWNLIGHT 2500  
250W ØT  
NEÐRI BEUN 'A LAMPA VÍÐ  
NEÐRI BEUN 'A BITA

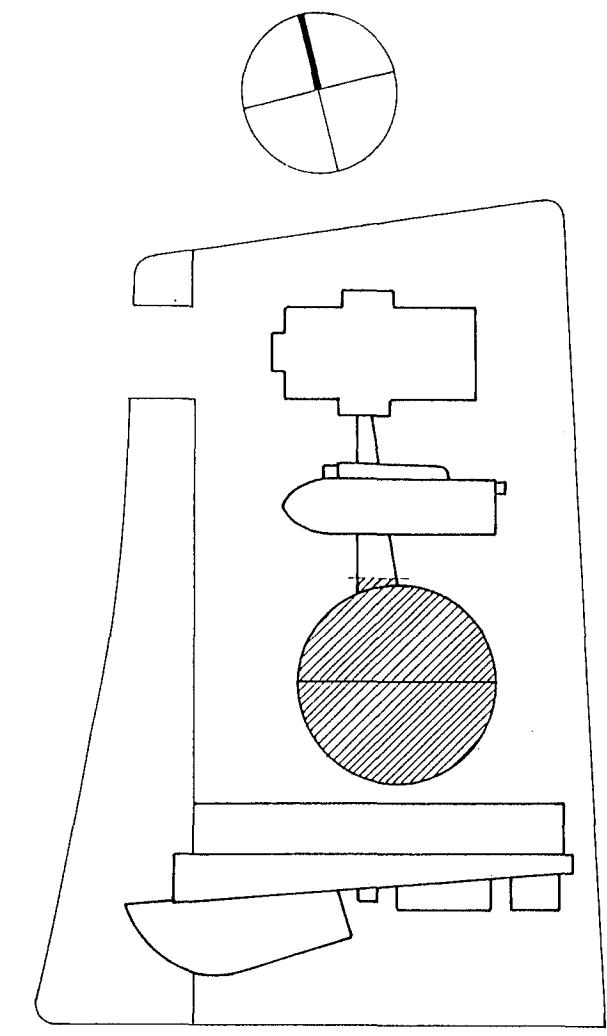

VINNUTEIKNING

SÁFNADARHEIMILI OG TÓNLISTAR- SKÓLI VÍÐ HAFNARFJARÐARKIRKJU	
Þ JANÚR HEZB. 210, LAMPI 4.6.18	GRUNNMYND SAFNADARSALAR
A SEPT'93 NÝ TEIKNING	2. HÆÐ HLUTI 2
BR. DACS. BREYTING	LAMPAPLAN
TEKNIÞJÓNUSTAN SF LÁGMULA 5 108 REYKJAVÍK SÍMI 8884 Sig. H. Ólafsson	ÞIANNAD SHO KVARDI 1'50
	TEIKNAD SHO/PG DACS. sept '93
	YFIRFARIÐ NR. 114 DL. AF.