



GRUNNMYND - 3. HÆÐAR
1:100

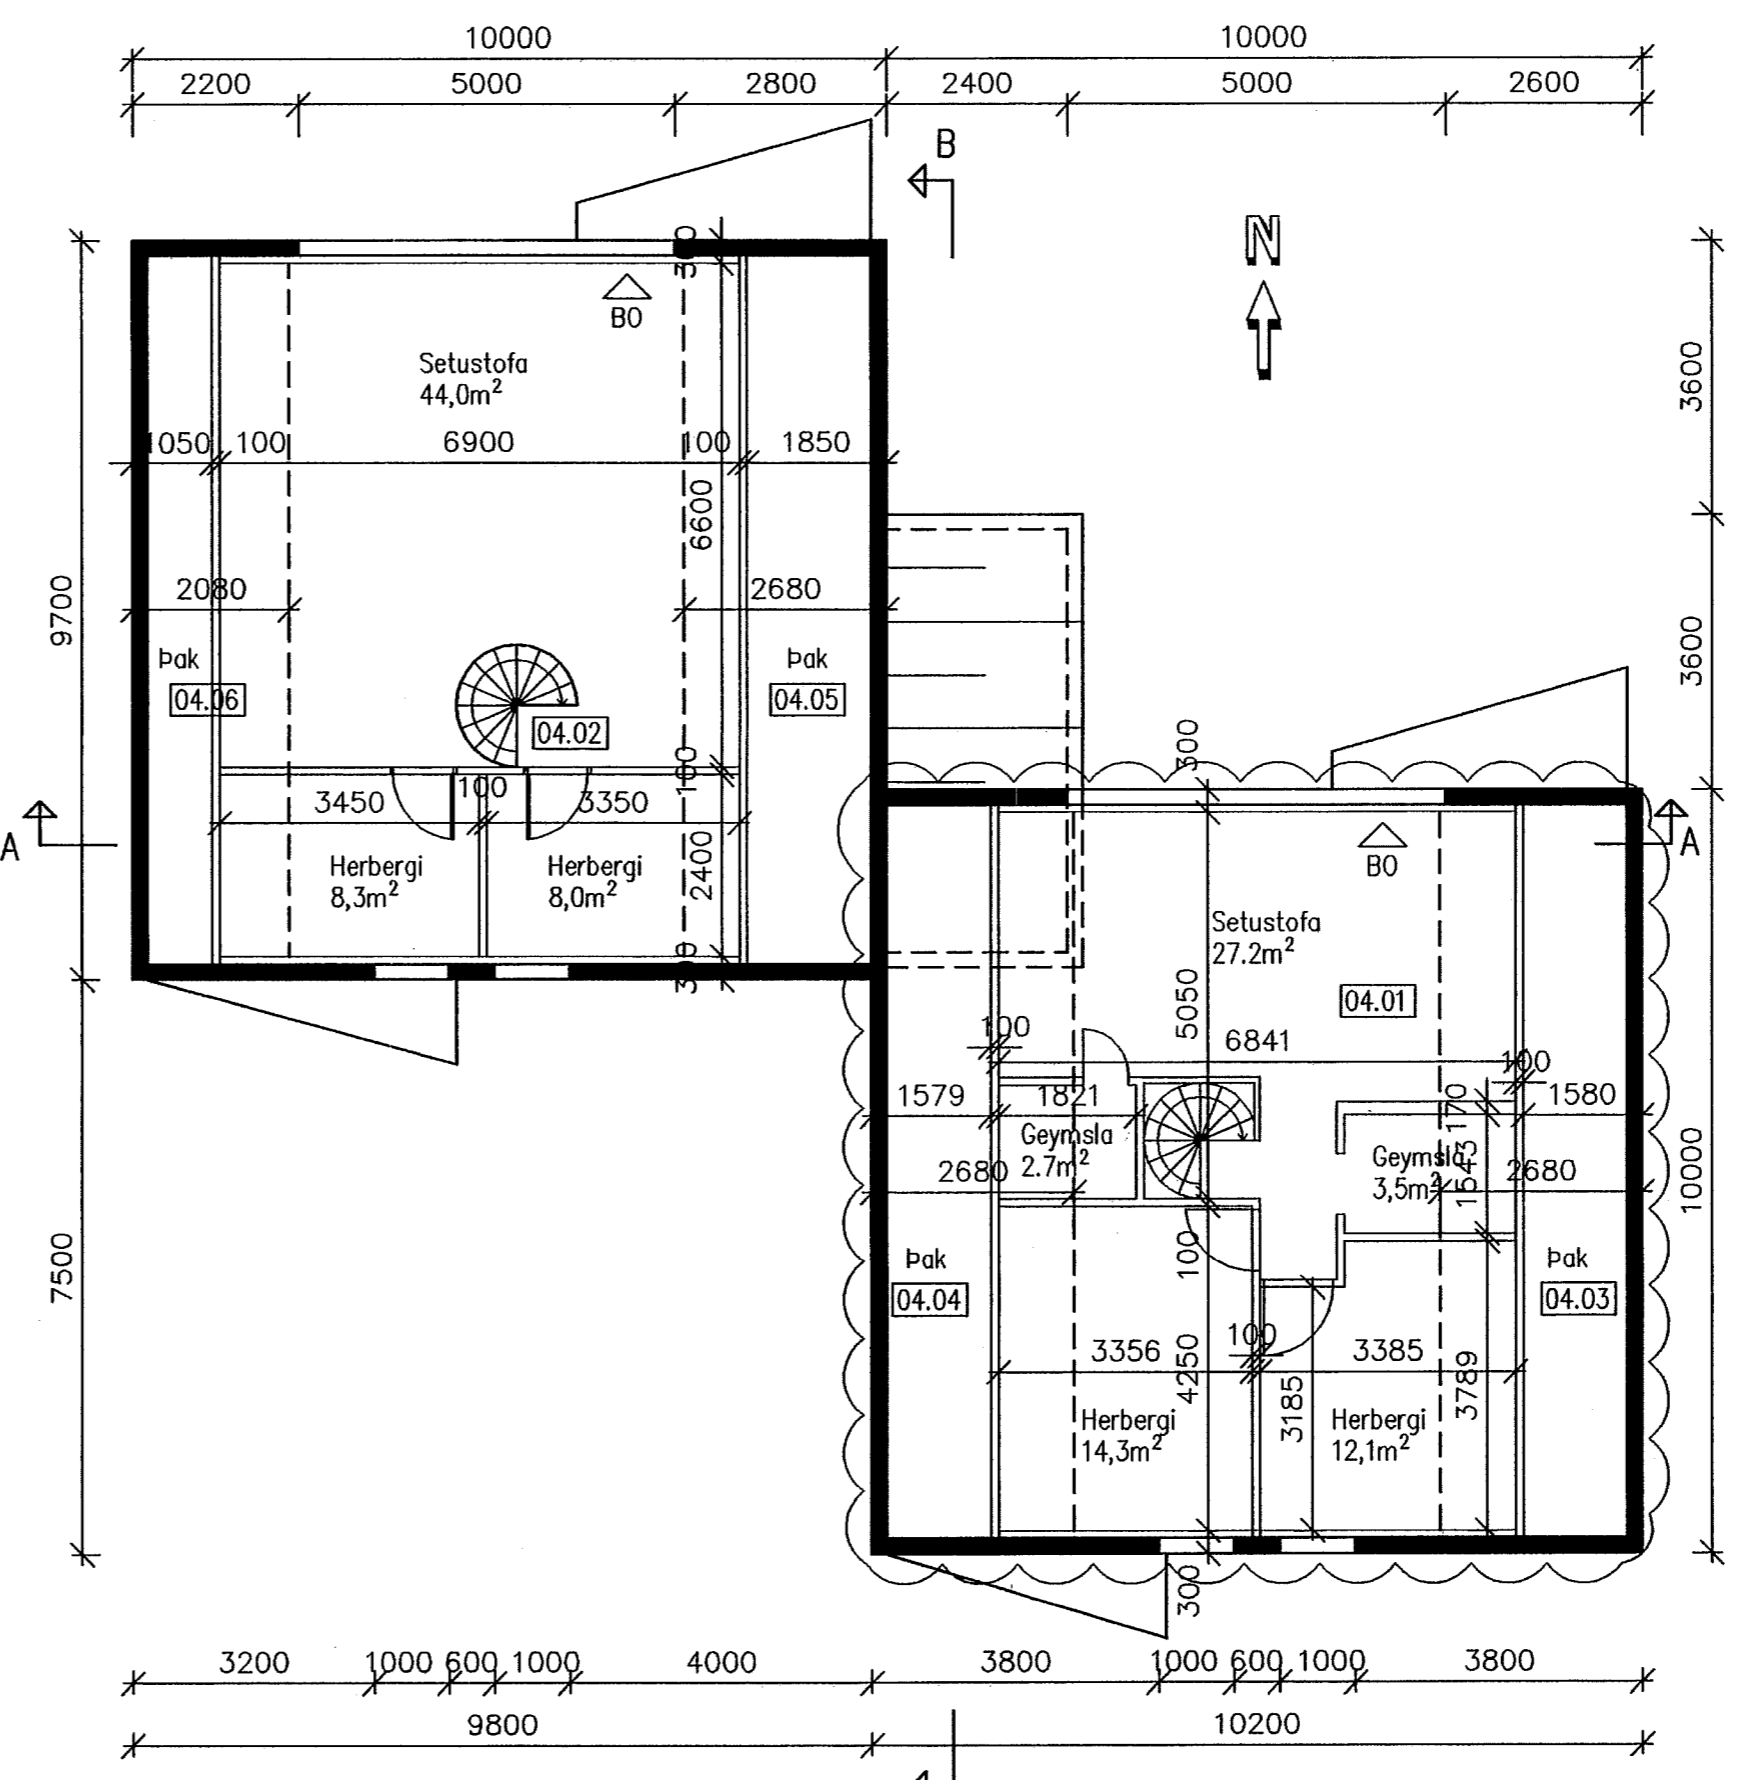

GRUNNMYND - 4. HÆÐAR
1:100

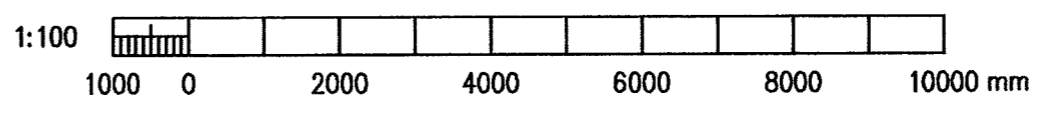

Samþykkt þann
30 JAN. 2014
Byggingafulltrúinn í Hafnarfirði
F.h. Brynjar Rafn Ólafsson



www.verkis.is - sími: +354 422 8000

SAMÞYKKT:
Rafn Ólafsson
t. 060248 3119

1 2014-01-13 Byggingarn. teikning SIJ RK SE RK

ÚTG DAGS SKÝRINGAR TEIK HANN RÝNT SAMÞ

EYRARHOLT 16, HAFNARFIRÐI
BREYTING Á ÞAKRÝMI
Grunnmynd 3. og 4. hæðar

VERKFANG 09455 TEIKNING C41-002 1