


Samþykkt þann
 10 FEB. 2014
 Byggingafulltrúinn í Hafnarfirði
 F.h. Brynjar Rafn Ólafsson

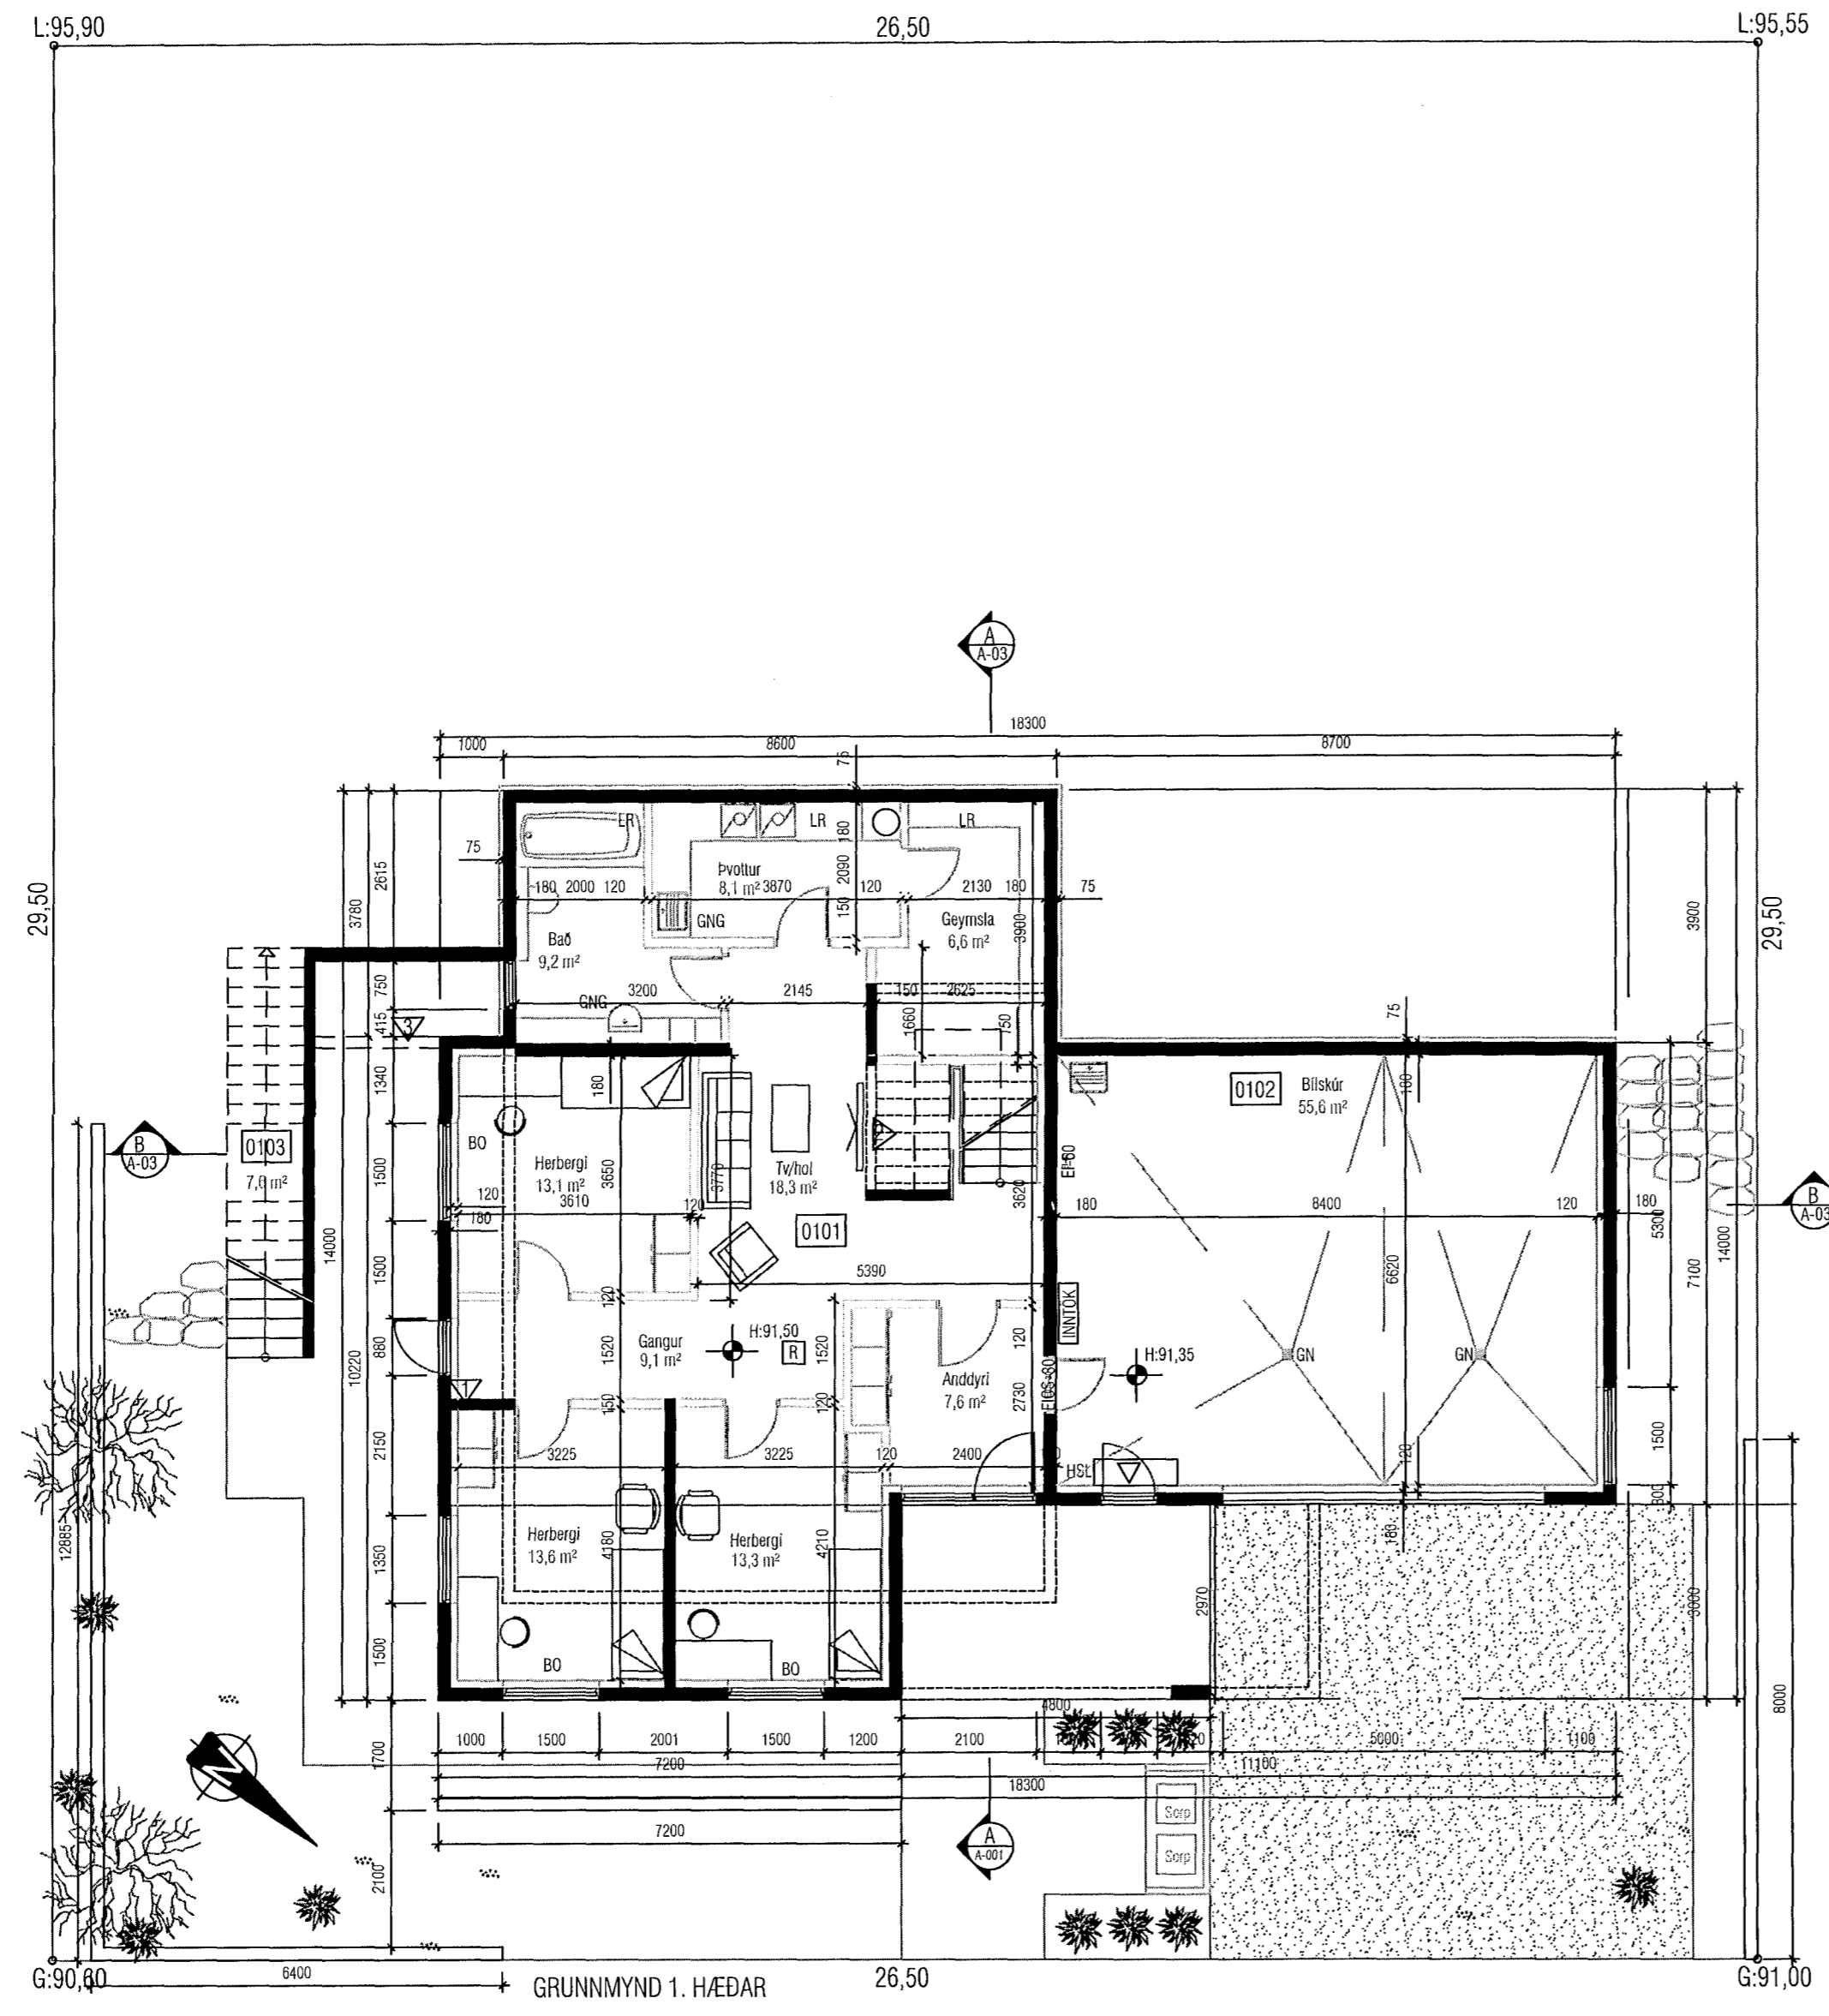

- ▽ Breyting 01.11.'07
 - ▽ Steiptur veggur í herbergi
 - ▽ Stigi mjókkar
 - ▽ Stoðveggur færður
- Breyting 11.10.2012:
 Gluggi í salerni breikkaður, bætt við stoðveggjum í lóð.

VEKTOR - hönnun og ráðgjöf - Akralind 6, 201 Kópavogi.		Jón Hrafn Hlédversson byggingaræðingur Kl. 260662-6519 sími: 554-6650 fax: 554-6669.	HLÍÐARÁS 20, HAFNARFIRÐI
A-02		Br.1	01.11.'07
Teikn. nr.	Tilvisun á teikningu	Br.	Dags.
Samþykkt		Hannað	Teiknað
		JHH	JHH
Dagsetning	Verk nr.	Mælikvarði	Teikn. nr.
14.05.'07	A-07-02-15	1:100	A-02