
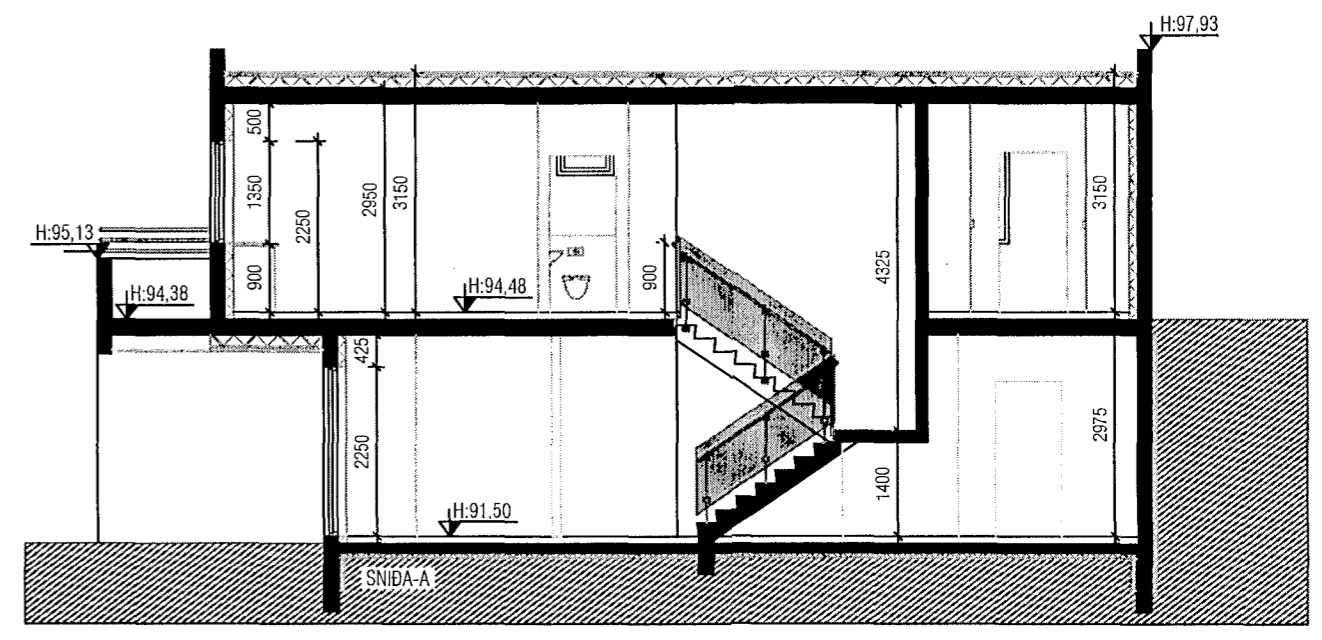
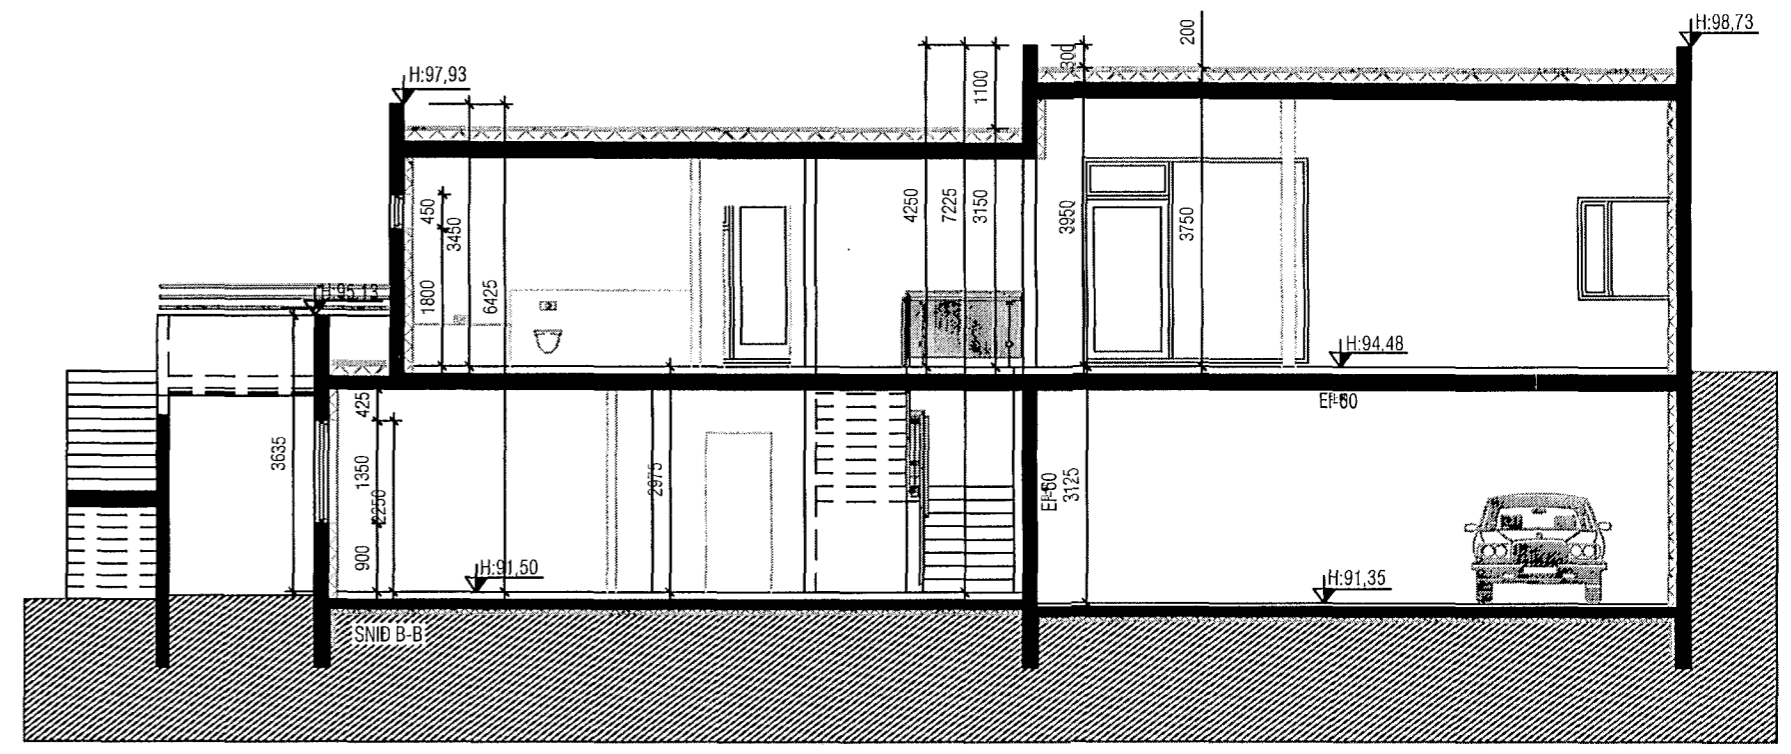


Samþykkt þann  
 1 0 FEB. 2014  
 Byggingafultrúinn í Hafnarfirði  
 F.h. Brynjar Rafn Ólafsson

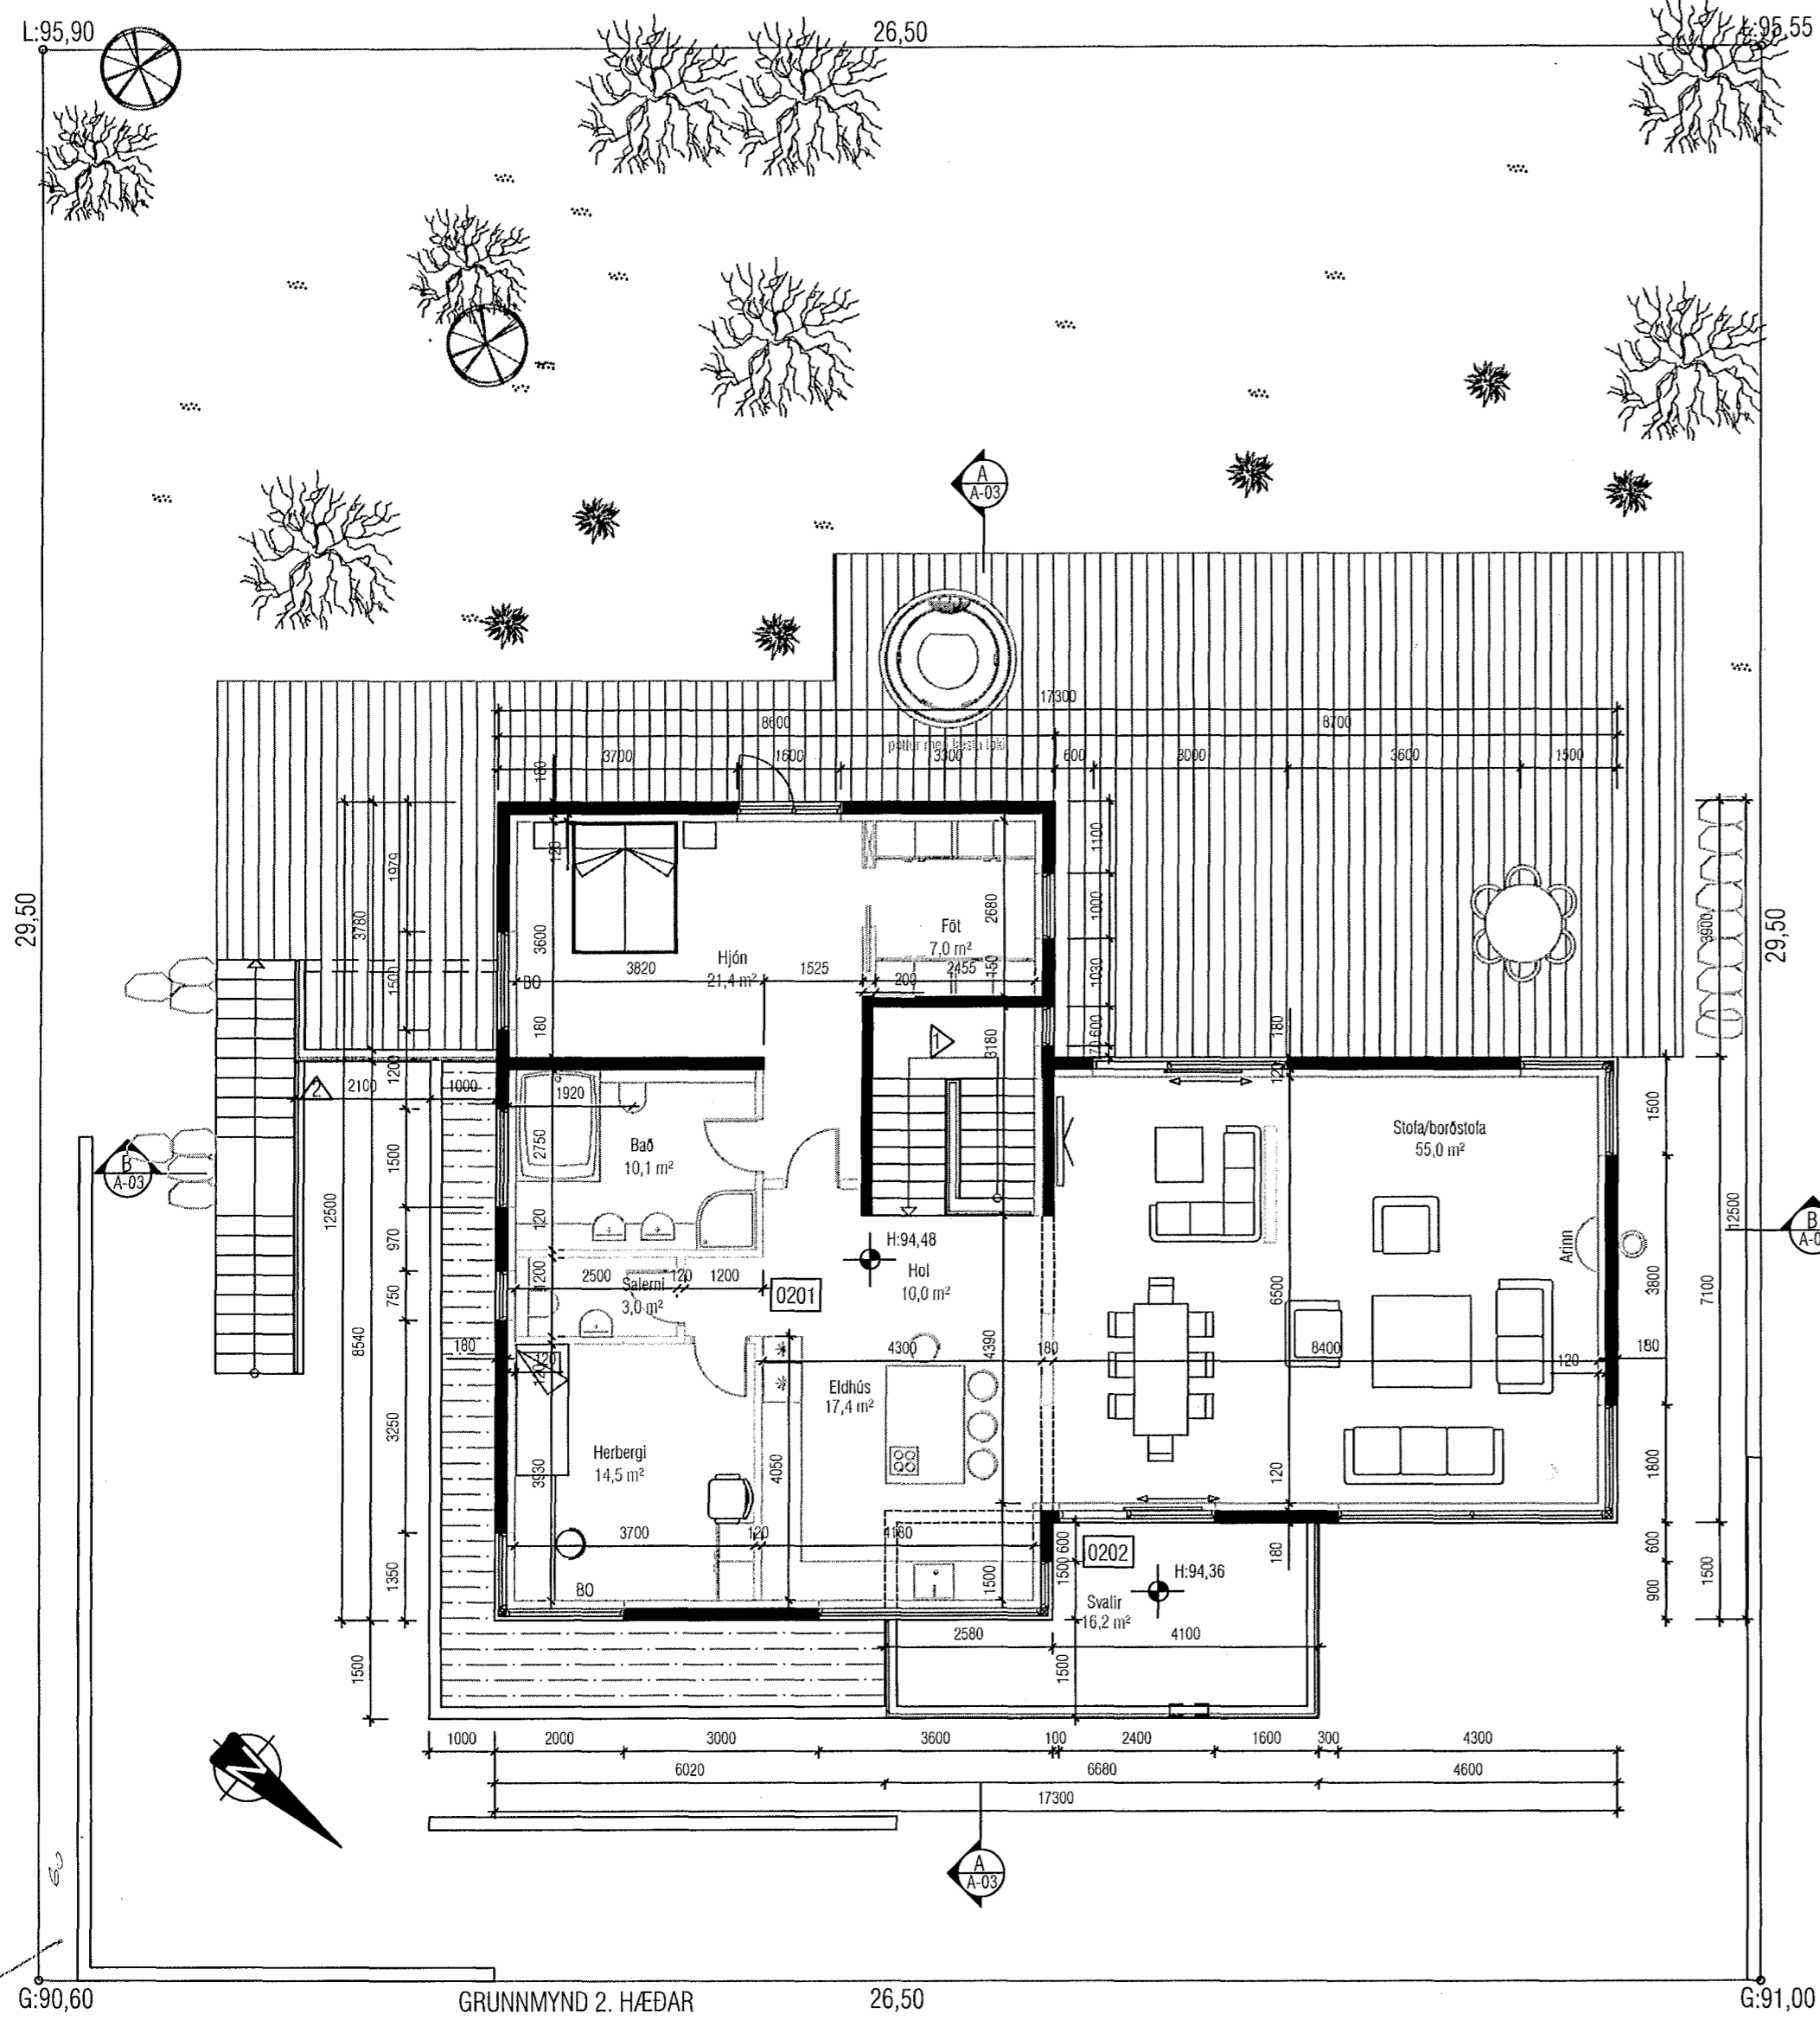

- ▷ Breyting 01.11.07 Stigi mjókkar
- ▷ Stöðveggur færður
- Breyting 11.10.2012: Hurð út úr hjónaherbergi snúið.

Stöðveggur sáttstæður  
 at eiganda Hlíðaráss 21 16.7.2014  
 Sigrún Þóla H. 090770-349  
 Elisabet Magnúsd. kt. 120970-3729

Veggur á lóðamörkum  
 samþykktur at eigendum  
 Hlíðaráss 18 29/01/2014  
 Eyrinn hinnet kt 070679-4429  
 Jón Þor Sigurðsson kt 060679-5419

<b>VEKTOR</b> - hönnun og ráðgjöf - Akralind 6, 201 Kópavogi.		Jón Hrafn Hlödversson byggingafræðingur Kt. 260662-6519 sími: 554-6650 fax: 554-6669.	Hlíðaráss 20, HAFNARFIRÐI
A03		Br.1 01.11.07	GRUNNMYND 2.HÆÐ
Teikn. nr.	Tilvísun á teikningu	Br.	SNEIÐINGAR A-A / B-B
Samþykkt		Dags.	
Hannað JHH		Teiknað JHH	
Dagsetning 14.05.07	Verk nr. A-07-02-015	Mælikvæði 1:100	Teikn. nr. A-03