


Samþykkt þann


10 FEB. 2014

Byggingafulltrúinn í Hafnarfirði
F.h. Brynjar Rafn Ólafsson

BRB

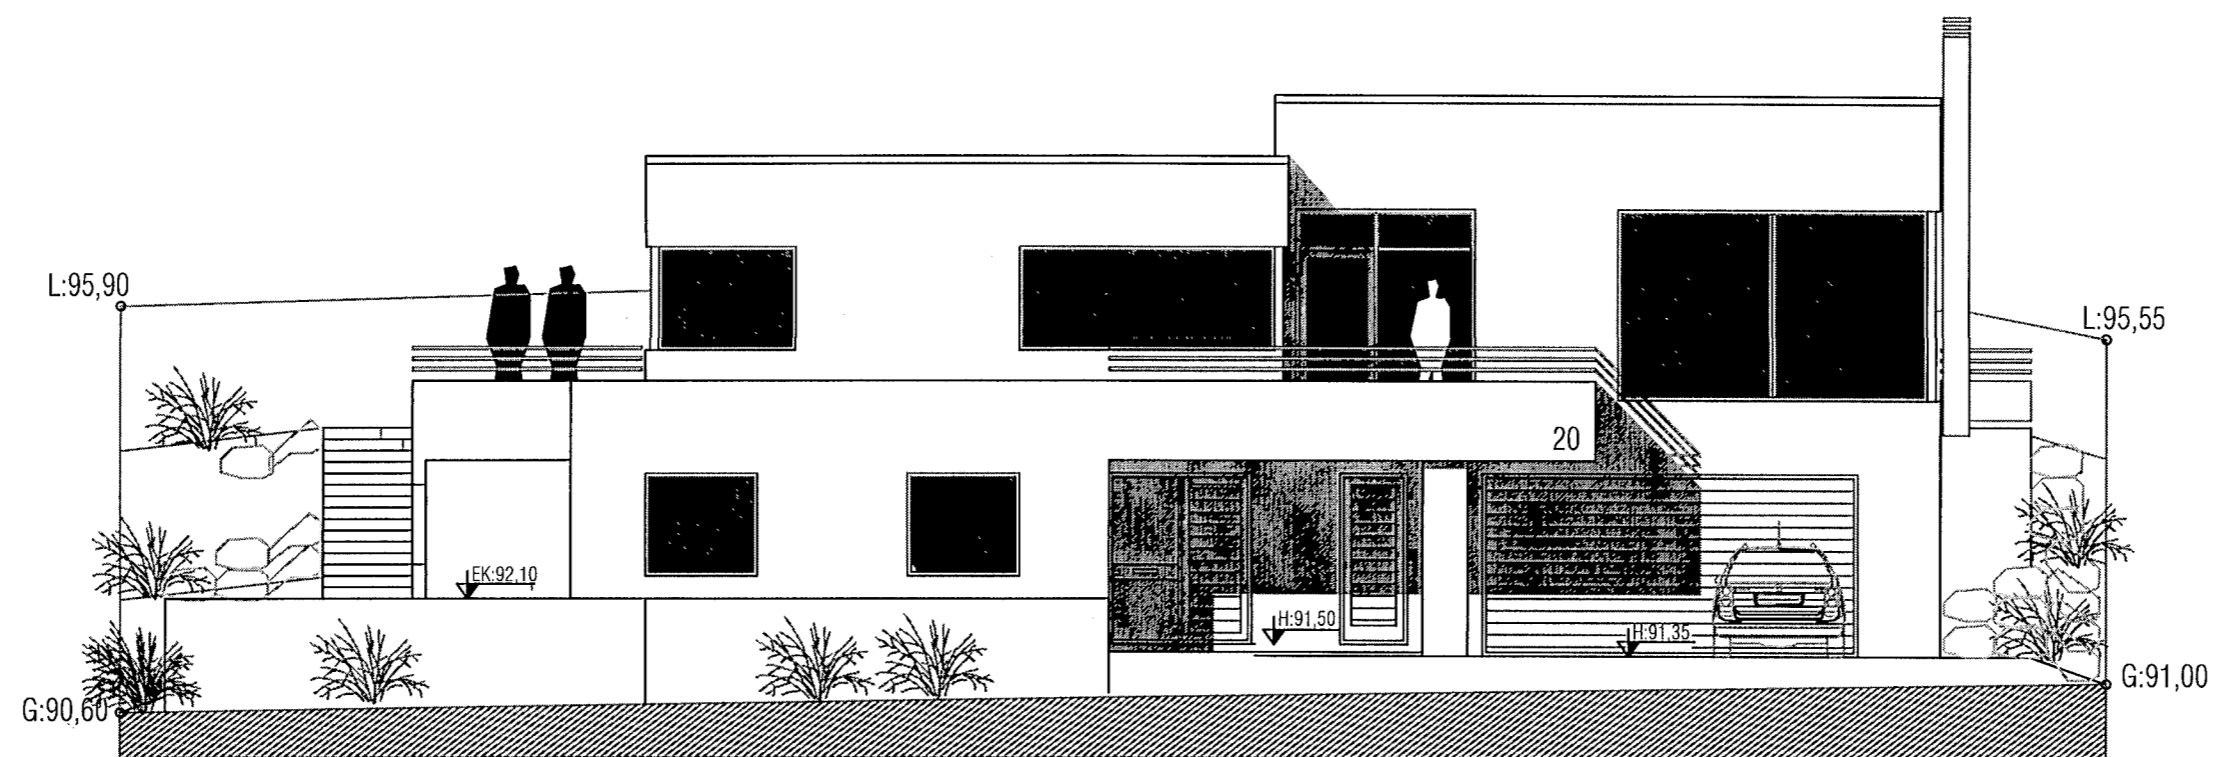

ÚTLIT N-AUSTUR

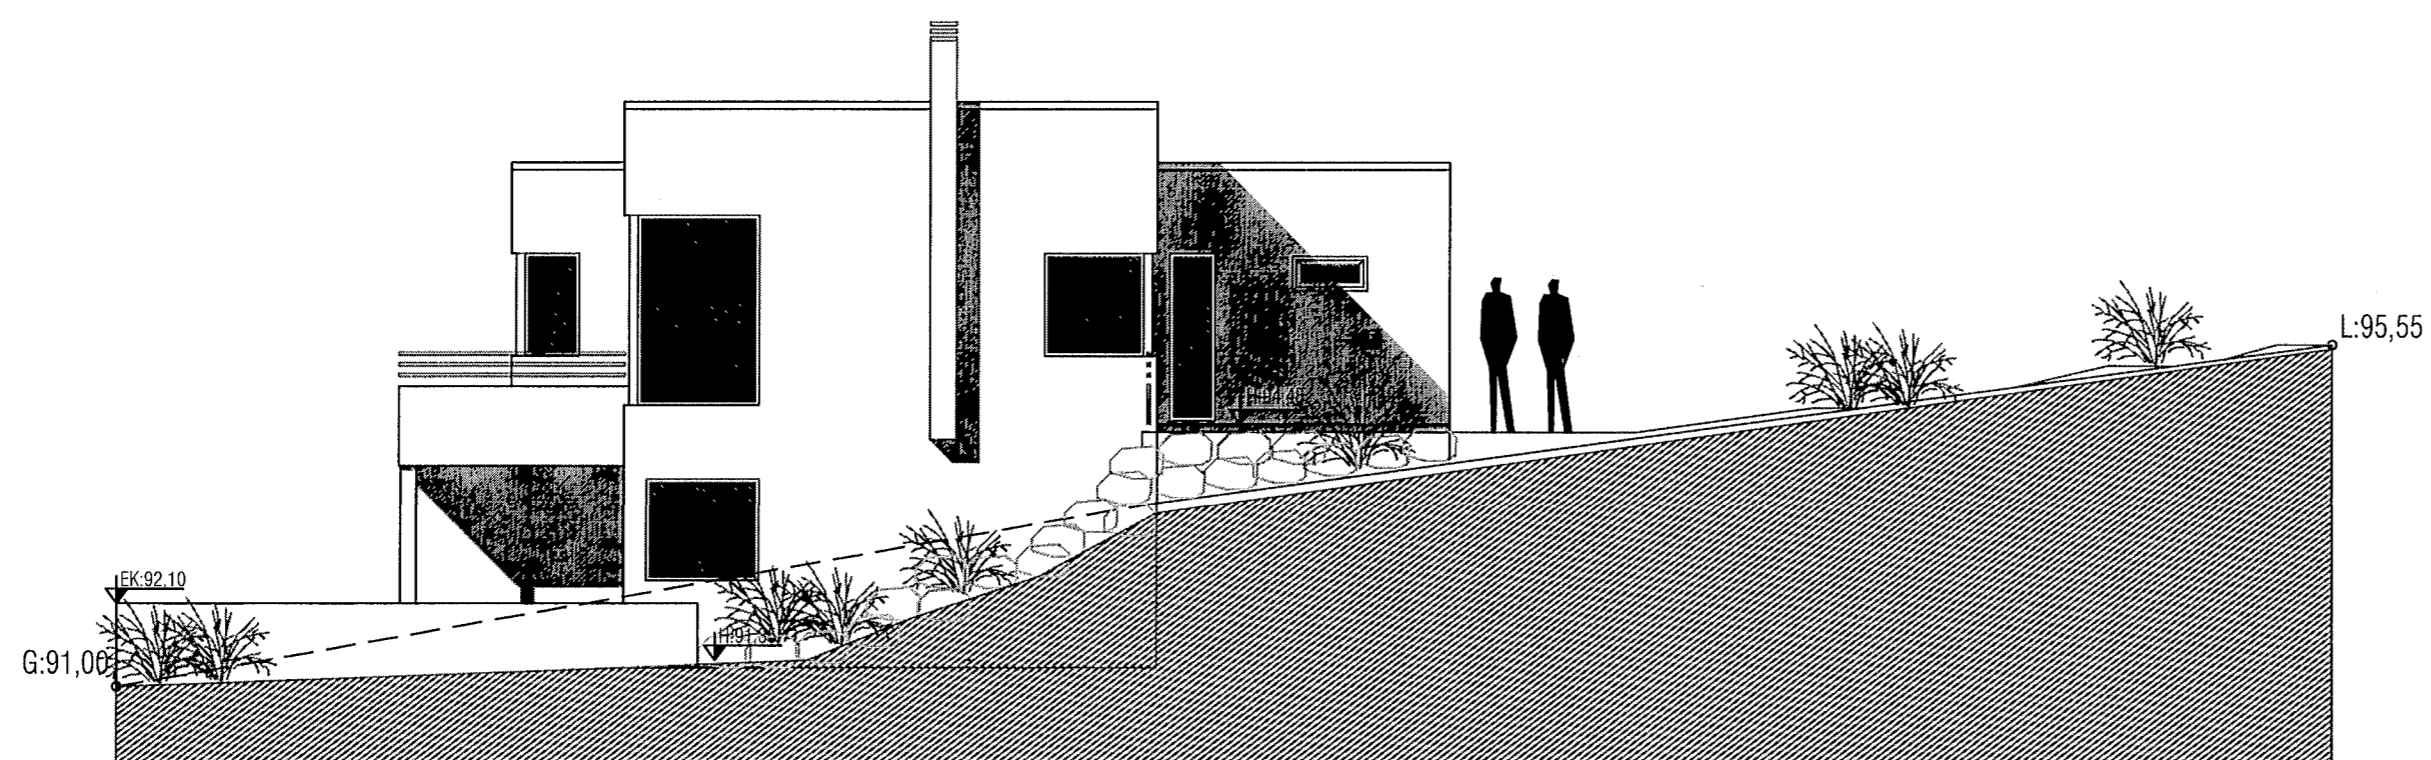

ÚTLIT N-VESTUR

Breyting 11.10.2012:
Breytt gluggaútlit, póstum breytt.
Bætt við stoðveggjum í lóð.

VEKTOR - hönnun og ráðgjöf - Akralind 6, 201 Kópavogi.		Jón Hrafn Hliðversson byggingafræðingur Kl. 260662-6519 sími: 554-6690 fax: 554-6669.		HLÍÐARÁS 20, HAFNARFIRÐI	
				ÚTLIT N-A/N-V	
Teikn. nr.	Tilvisun á teikningu	Br.	Dags.		
Samþykkt					
		<i>JH</i>			
Hannað	JHH	Teiknað	JHH		
Dagsetning	24.04.'07	Verk nr.	A-07-02-15	Mælikvarði	1:100
				Teikn. nr.	A-04