


Byggingarfulltrúi
samþykktir erindið.
16 NOV. 2005
Bent skal á að samþykkt þessi veður ekki við.
Byggingarfulltrúi / Hafnarfjörður
Eir. Krággún Pósthólfsson

REYNDARTENNING	07.11.05
G 3. OG 4. TÆÐ STÆKKUL.	17.12.04
F EIGNARPLUTA NÚMÉR LEIÐRETT	08.07.01
E EIGNARPLUTA NÚMÉR LEIÐRETT	12.11.99
D FÖRNUM GILGANGURARRETTI VIÐ I	29.09.99
C NNRETTINGU LAGFERÐAR I	22.10.96
B NNRETTINGU LAGFERÐAR I	15.07.96

NR FJÖLDI BREYTINGAR DAGS SAMÞ

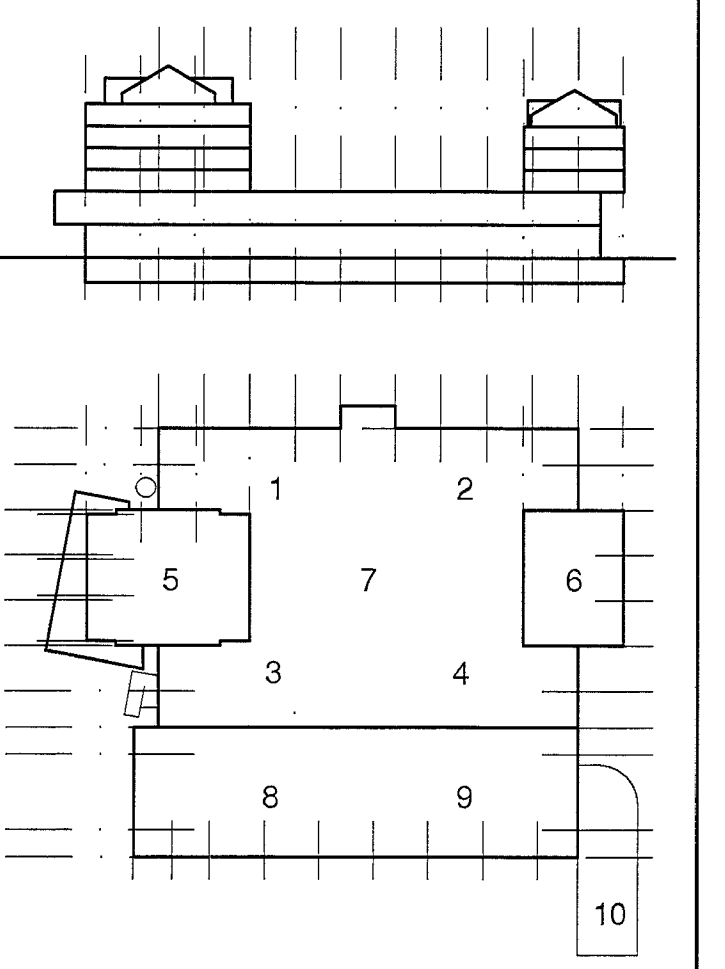

MÍÐBÆR
HAFNARFJÖRÐAR
FJÖRÐARGATA 13-15

erum arkitektar
byggningar skipuleg ráðgjöf
arkitektar ísl.
Eir. Krággún Pósthólfsson
Eir. Krággún Pósthólfsson

HEIT GRUNNMÝND
4. HÆÐ

MÁL: _____
HANNAÐ: _____ TEIKNAD: _____ TÝSIFNAD: _____ SAMB: _____
DAGS: _____
TEIKNINGUR: _____ EREYTINGUR: _____
ARK : 19-07 **G**

9/11/05
SÍÐARVIÐ HÖFÐINGUM
Eir. Krággún