


BREYTING 10.10.2013:
 Gerðar eru reyndatreikningar af húsinu eins og það er í dag. Eftirfarandi breytingar hafa verið gerðar frá áður samþykktum teikningum 22.03.2006.
 Innarskipulagi hefur verið breytt í eignumum og sett milliloft á nokkrum stöðum, eignin 0107 hefur verið skipt upp í 3 bil en helst sem ein eign. Þakgluggum hefur verið breytt.

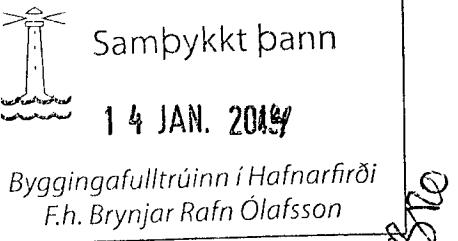

BYGGINGARLÝSING
 Fyrirhuguð bygging er ætluð fyrir alvinnustarfsemi. Húsinu er skipt í 11 sjálfstæða eignarluta. Á loð er gert ráð fyrir 63 bílasteðum og pláss fyrir sorpgánum. Húsið er byggt upp með kerto súlum og berandi innveggjum úr timbri sem standa á staðsteypum sökkum og plötum.

Burðarvirki þaka er úr límrésitum og klætt með trapisu einingum sem einangrast svo að ofanverðu með þéttu. Starfsemin er ætluð fyrir litil íðnaðarfyrirtæki og geymslurými. Sökklar (200 mm.) og botnplata (130 mm.) eru staðsteyp með jámbentri steinsteypu. Þakvirkið er úr límrésitum. Útteggiælinigar eru samlokueiningum (80 mm) með löðrétti klæðingu. Þakið er úr trapisueiningum (200mm) með þéttu ofana (130mm). I hverjum eignarluta er gert ráð fyrir auðbrennanleg plastefni í þaki (3,5% af gölfleiti), sem þjórar sem reyklosun. Sökklar eru einangraðir með 75 mm. plasteinangrun. Botnplatan er einangruð með 75mm plasteinangrun einungis 100mm frá útegg. Gler í gluggum er tvöfalt K-gler. Byggjlin gengur út frá því að hitastig er $18^{\circ}\text{C} - T_{\text{f}} > 10^{\circ}\text{C}$.

Vardandi óráðstafað íðnaðarhúsnaði, þá verður sótt um sérstaklega um nýtingu hvers rýmis. Fráveitukerfi verður aðgreint og mengunarútbúnaður verður settur í samráði við heilbrigðisnefnd.

Niðurstöður brunavarna

Brunasamstæður
 Húsið er allt ein brunasamstæða, samtals u.p.b. 2490 m² en skiptist upp í a.m.k. þrettán brunahólf.

Brunahólf
 Hvert íðnaðarbil er sér brunahólf með a.m.k. El60 veggjum og El-CS60 hurðum inn á flóttaganga, fimm íðnaðarbil eru af stærðagráðunni 120-140 m², fimm eru 220-240 m² og það stærsta er u.p.b. 284 m². Flóttagangar eru sér brunahólf.

Burðarvirki
 Burðarvirki hússins (lárett og löðrétt) verður Kerto timbureiningar en að litum hluta stálbitar í þaki. Stálbitar og festingar burðarvirkis í þaki verða ekki eldvarin sérstaklega.

Klæðingar
 Allar innanhúsklæðingar verða í flokki 1 og gölfefni í flokki G. Þak og úteggir eru úr PIR einingum sem uppfyllir ekki að vera klæðing í flokki 1.

Flóttaleiðir
 Frá hverju íðnaðarbili eru a.m.k. tvær óháðar flóttaleiðir. Þar af er önnur leiðin inn á flóttagang sem er sér brunahólf og leiðir beint út.

Brunaviðvönarkerfi
 Viðurkennt númerað brunaviðvönarkerfi verður í öllu húsinu skv. reglum Brunamálastofnunar og IST EN 54. Kerfið verður tengt viðurkenndri vaktstöð. Stjórnstöð ásamt yfirlitsmynd verður við inngang í flóttagang.

Reyklosun
 Reyklosun frá hverju íðnaðarbili verður um auðbrennanlegt plast í þaki sem er a.m.k. 3,5% af göflatarmáli og stáðsett ofarlega í þakinu. Þetta samsvarar a.m.k. 5,0 m² í minnstu íðnaðarbilum, 8 m² í miðstærðinni og 10 m² í stærsta íðnaðarbilinu.

Slöngukeffli og slökkvitæki
 Slongukeffli og slökkvitæki verða sett upp í hverju íðnaðarbili. Slongukeffli verður innst í hverju bili. Slökkvitæki skulu stáðsett við brunaslöngu. Slökkvitæki skal merktur með viðurkenndum hætti.

Út- og neyðarlýsing
 Út- og neyðarlýsing verður sett upp í öllu húsinu skv. byggingarreglugerð og IST EN 1838. Reikna skal með a.m.k. 0,5 lux í hverju íðnaðarbili en 1 lux í flóttagögum. Sett skulu upp út-ljós við alla útganga.

Eftirlit og viðhald brunavarnakerfa
 Þjónustusamningur skal gerður um eftirlit og viðhald á brunavarmakerfum hússins (brunaviðvönarkerfi, handvirkur slökkvibúnaður og út- og neyðarlýsing).


Sjá jafnframt greinargerð VSI nr. 05-184-02 dags. 14.2. 2006.

KÓLNUNARTÖLUR

U gildi þaks	0,20 W/m ²	K
U gildi úteggja	0,40 W/m ²	K
U gildi úteggja vegið meðaltal	engin krafa	
U gildi glugga	3,0 W/m ²	
U gildi hurða	engin krafa	

STAÐARMÁL

Flatarmál húss	2.795,3 m ²
Lóðarstærð	7716,6 m ²
Nýtingarluttfall	0,36
Bílastæðabókhald	2521,6 / 50 = 50,43 stæði
Bílastæði eru	63 stæði

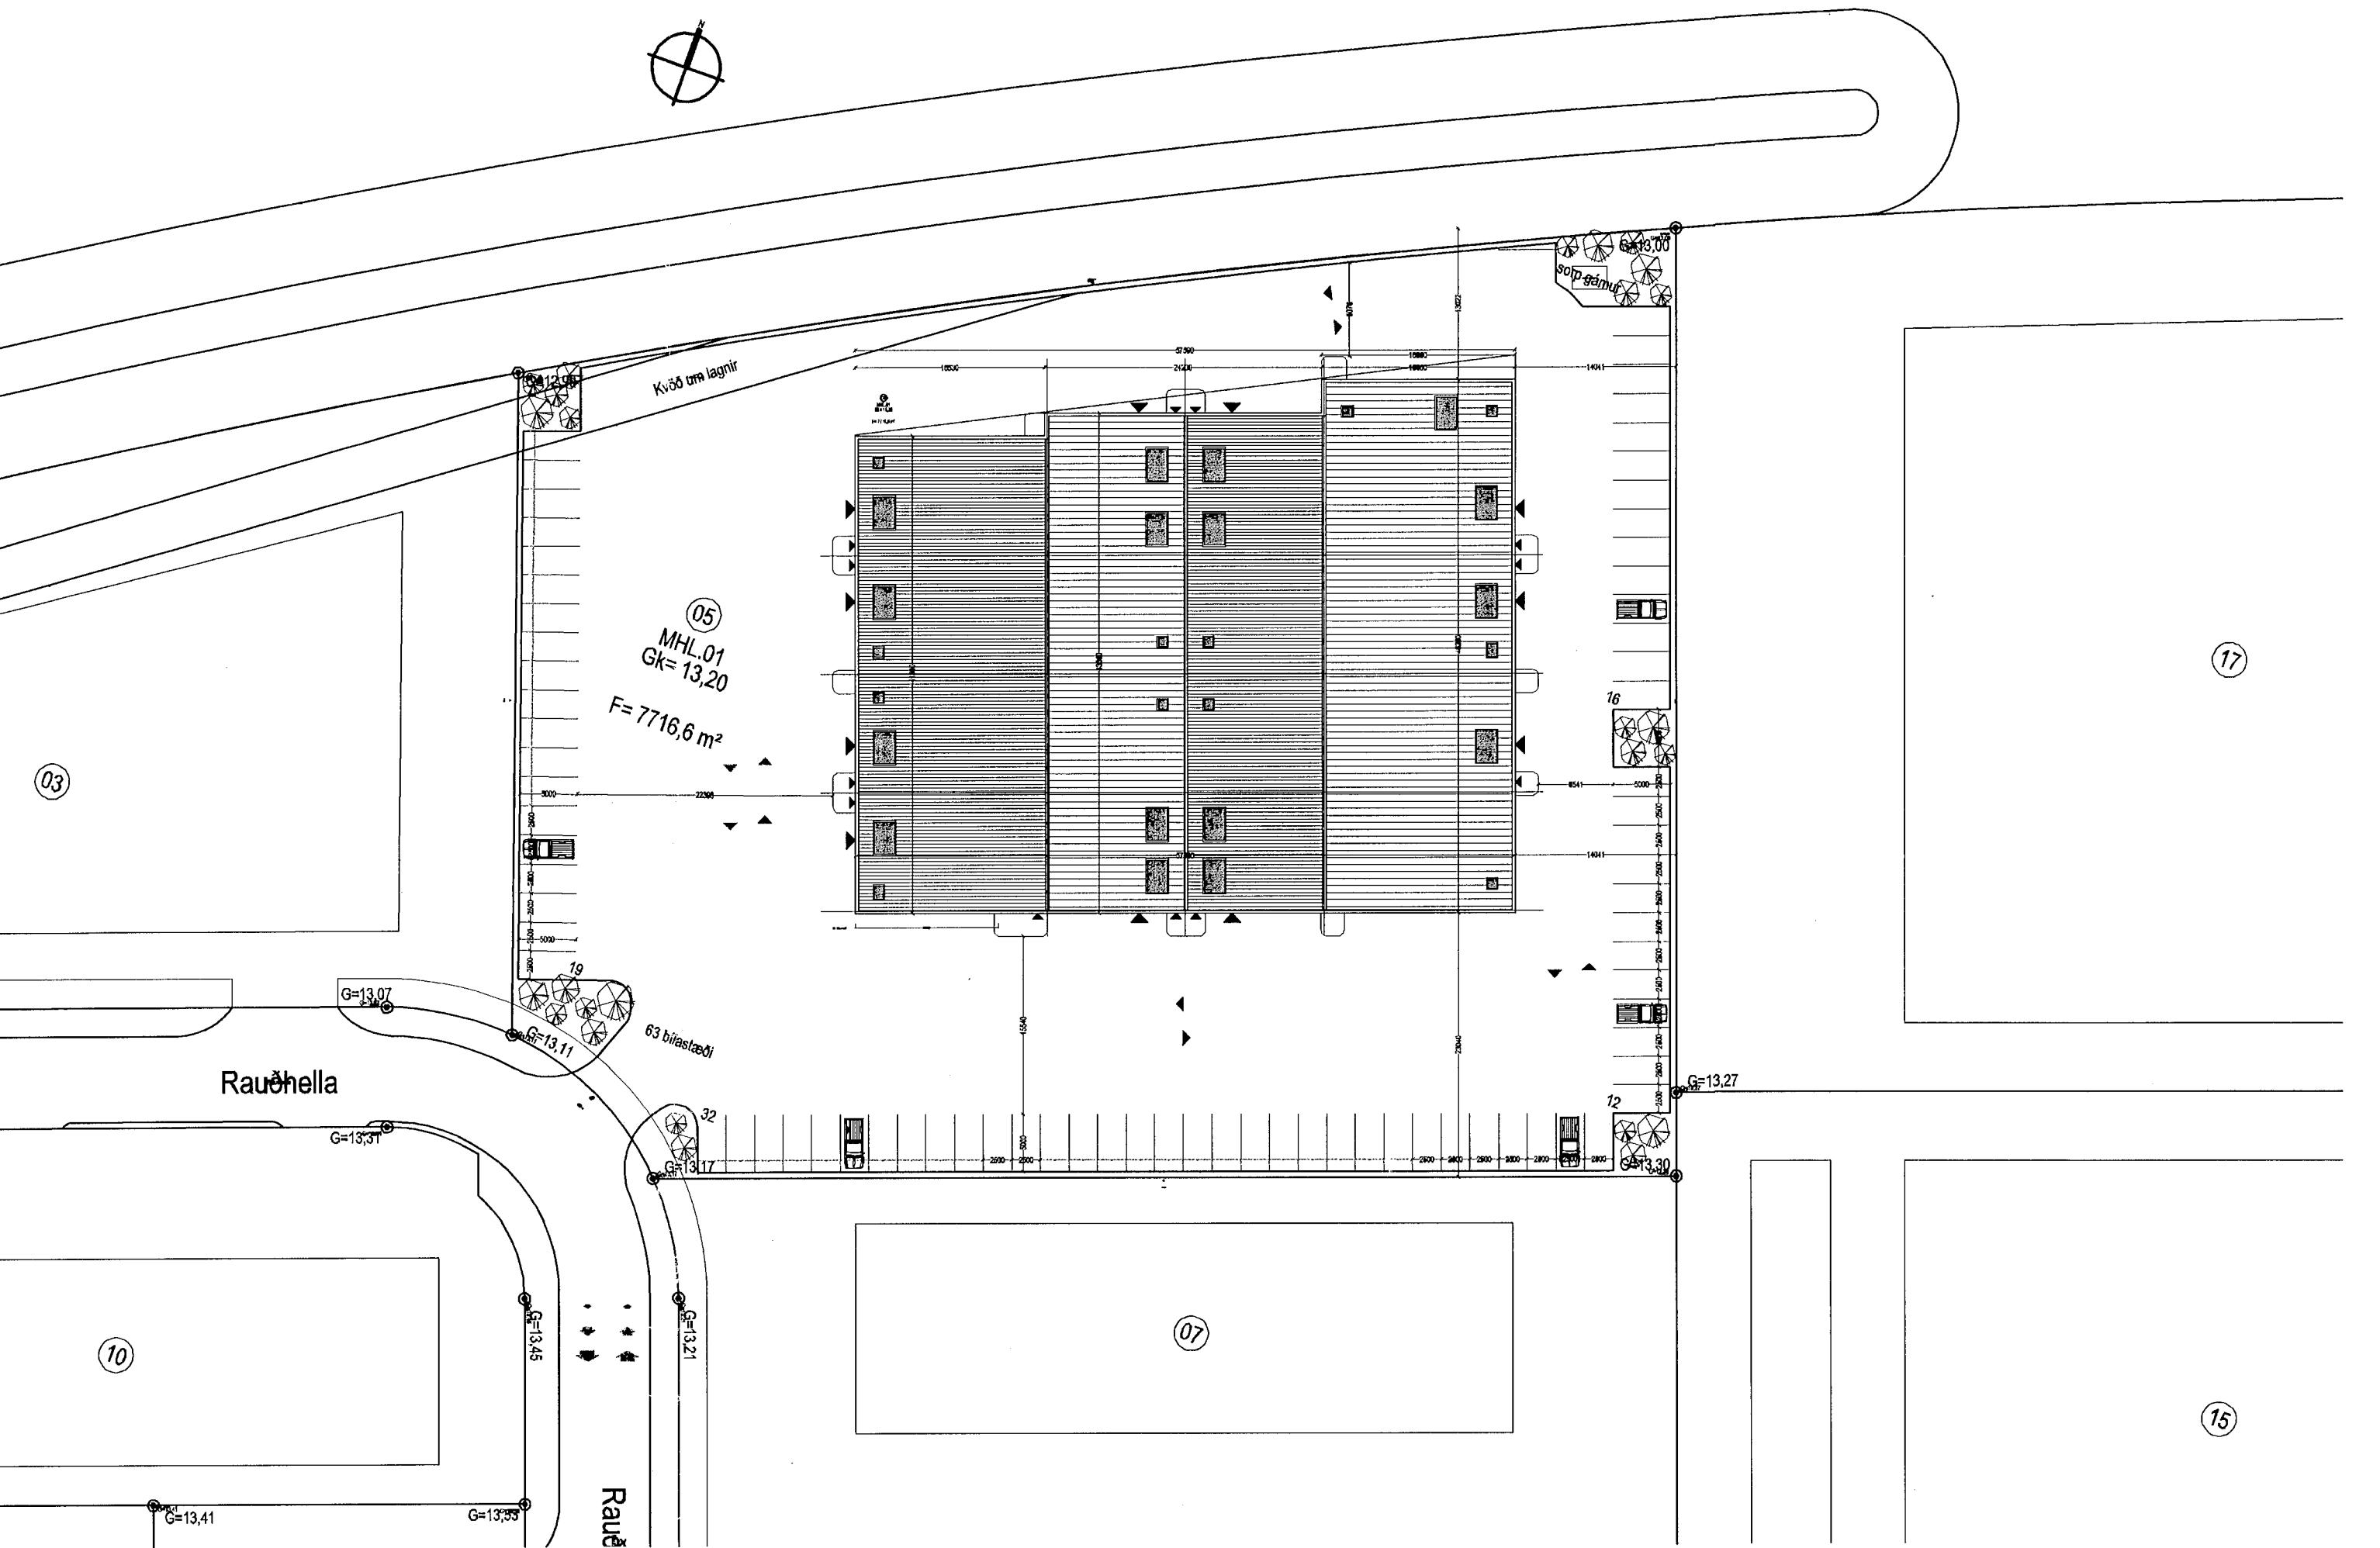

Hannað / telknað : /ff Verknúmer : 1310
 Mælirkarði : 1/100 Dagssetning : 02.12.2013

Teikn.nr.

Aðalhönnunúmer :
 Fröðrik Fröðksson arkitektur, Kt: 211256-4519

Hafnarfjörður Grunnmynd

Kelduhvammur 6, 220 Hafnarfjörður

Kt: 430707-1670 S: 571 0202 / 864 9610 Net: studio@islandia.is

Studio F - arkitektar

Grunnmynd

100