




SÚÐ - AUSTURHLÍÐ

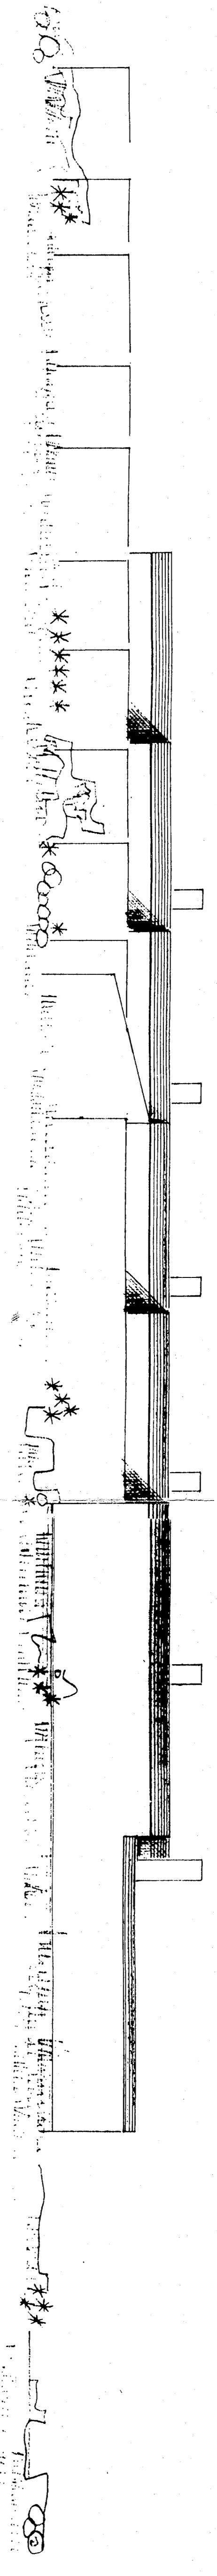


SÚÐ - VESTURHLÍÐ

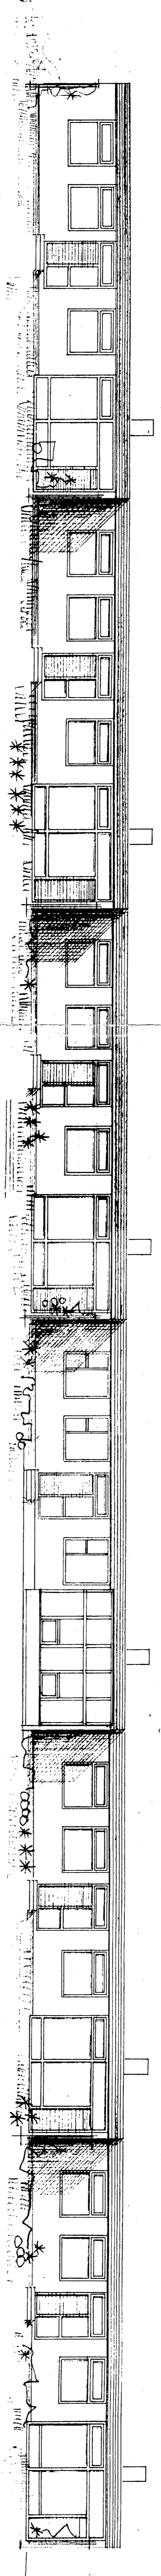


NORD - AUSTURHLÍÐ

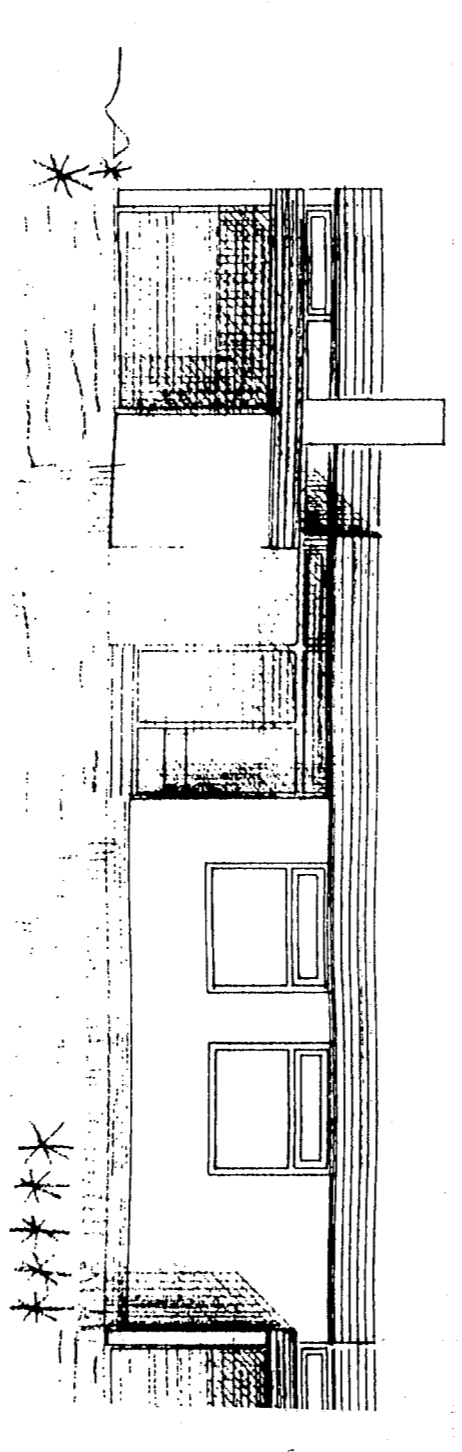

NORD - VESTURHLÍÐ

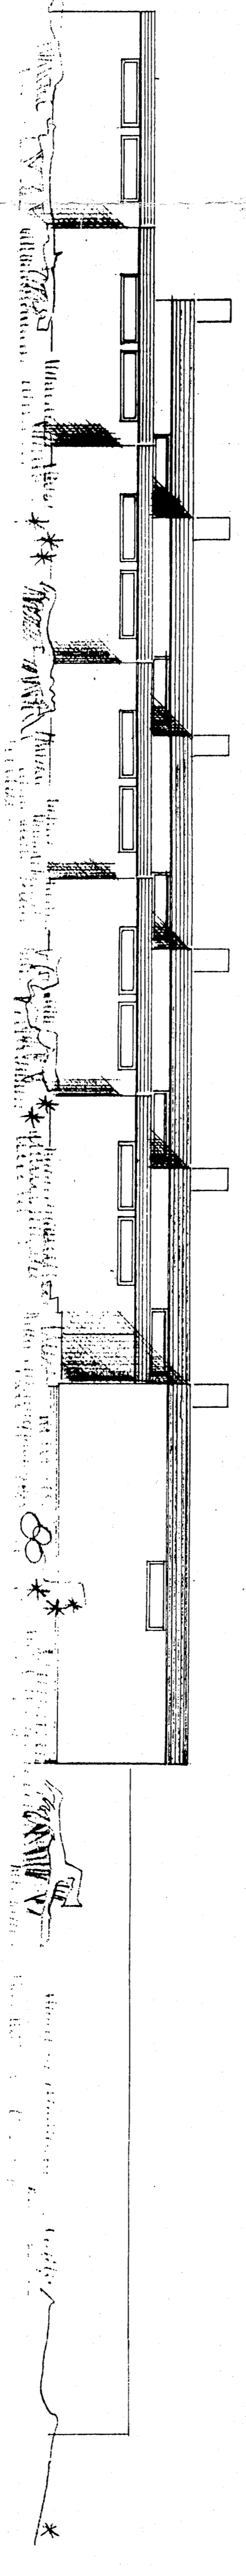

NORD - AUSTURHLÍÐ

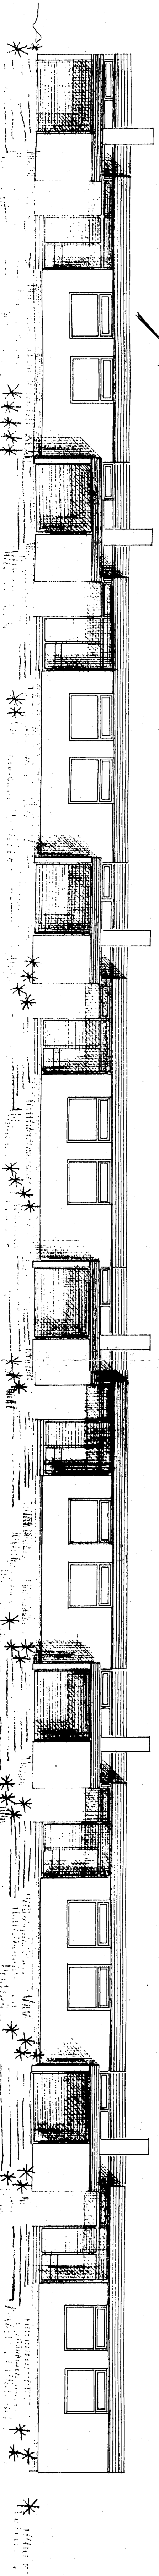

Tekningar af húsinu eru upphaflega gerðar á
 teikningu Húsnæðisstofnunar Ríkissins 1964
 og undarskrifaðar af Vilhjálmi Vilhjálmssyni og
 Halldóri Halldórssyni.

Tekningu af söluhöfuð er bært við í apríl 2001.

Verkhönnun EHF verkfræði- og teiknistofna
 Kirkjubúndur 13 Garðabæ Sími 5656900

Verkefni: Alfaskerjò 105 Hafnarfirði

Verk. nr. S44

Tökn. nr. 005

Henti: Útlit, hlíðar og garðar.

Masíkvarði: 1: 100

Dagur: 30 apríl 2001

Hannað: Sveinn Ingólfsson verkfræðingur 141240-4639
 Samþykkt:

Sveinn Ingólfsson 2.5.2001