



SNID 2-2 1:100


AUSTURHLID

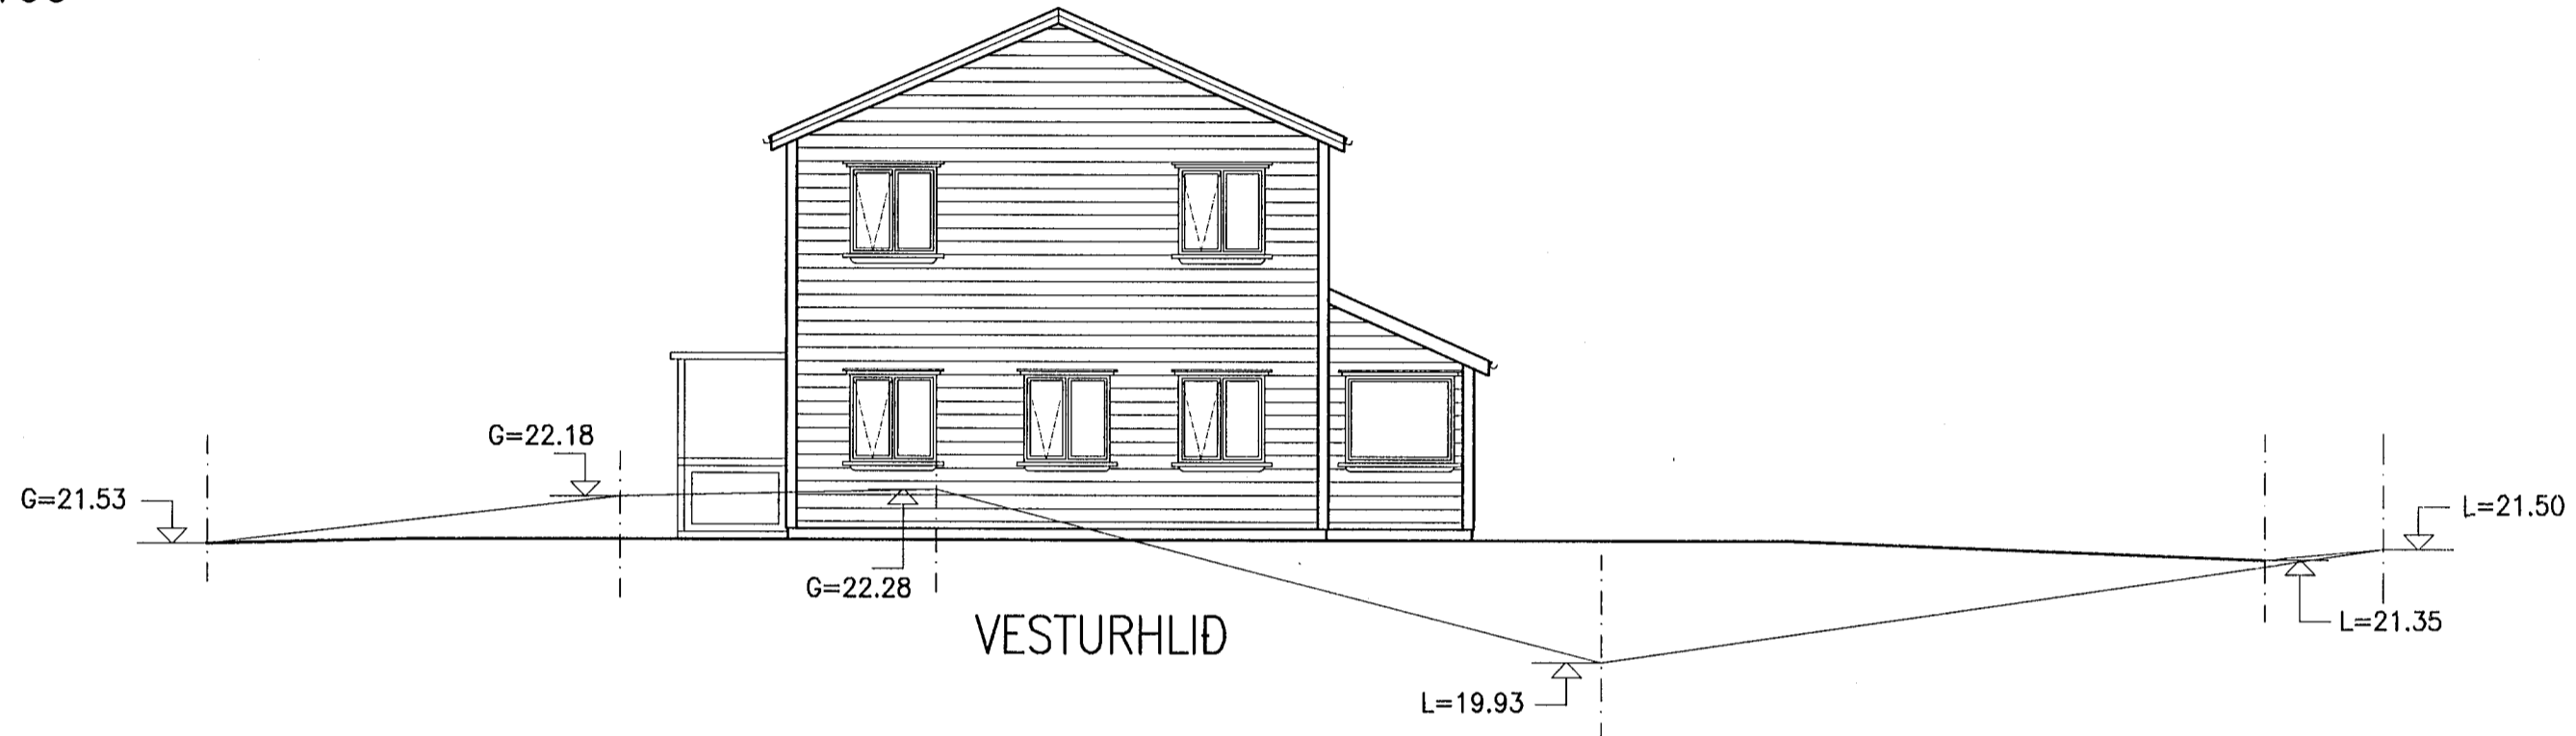

VESTURHLID

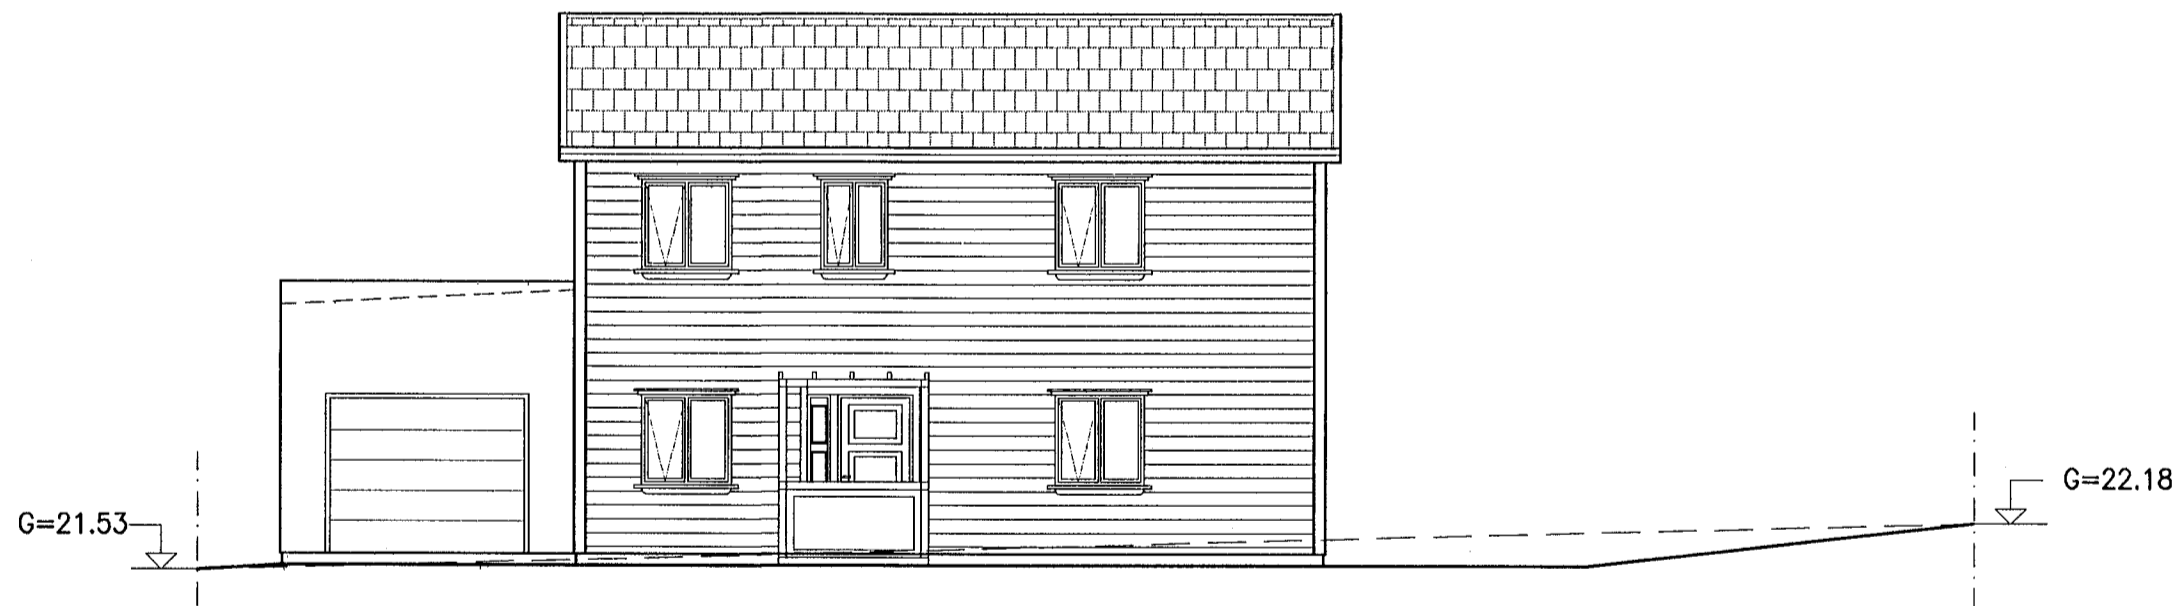

NORDURHLID

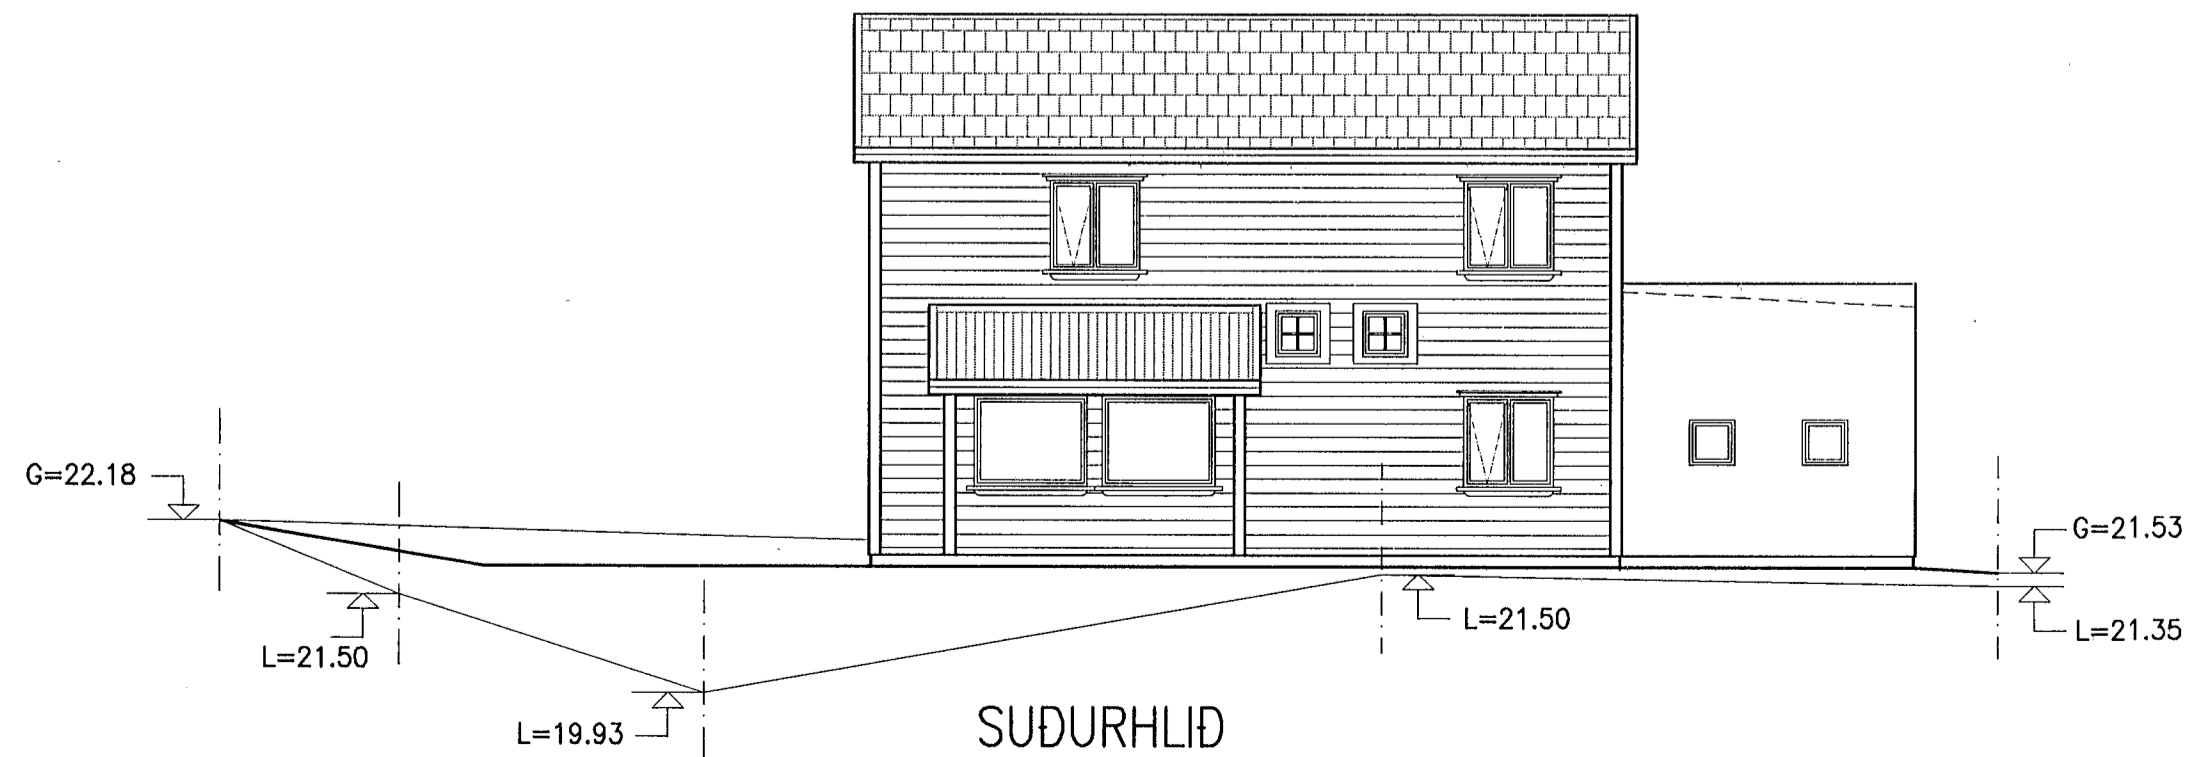

SUDURHLID

Samþykkt þann
14 JAN. 2014
Byggingafulltrúinn í Hafnarfirði
F.h. Brynjar Rafn Ólafsson

~~Samþykkt þann
14 JAN. 2013
Byggingafulltrúinn í Hafnarfirði
F.h. Brynjar Rafn Ólafsson~~

NR. DAGS, BREYTING
A DES 2013 BREYTT ÚTLIT

SKÝRINGAR

13/12 13
SEMUNDUR EIRIKSSON 261249-2949

BLÓMVELLIR 14
220 HAFNARFJÖRDUR



KLÖPP ARKITEKTAR-VERKFRÆÐINGAR EHF
NETHYL 2E, PÓSTHÓLF 10050, 130 REYKJAVÍK
SÍMI 577 2277, 699 7747 - klopp@simnet.is

HEITI TEIKN. ÚTLIT

MÆLIKVARDI 1:100 DAGS. DES 2005

TEIKNING A 004 VERK V 02-306

BREYTING A YFIRFARID S.E.