



GRUNNMYND 1:500

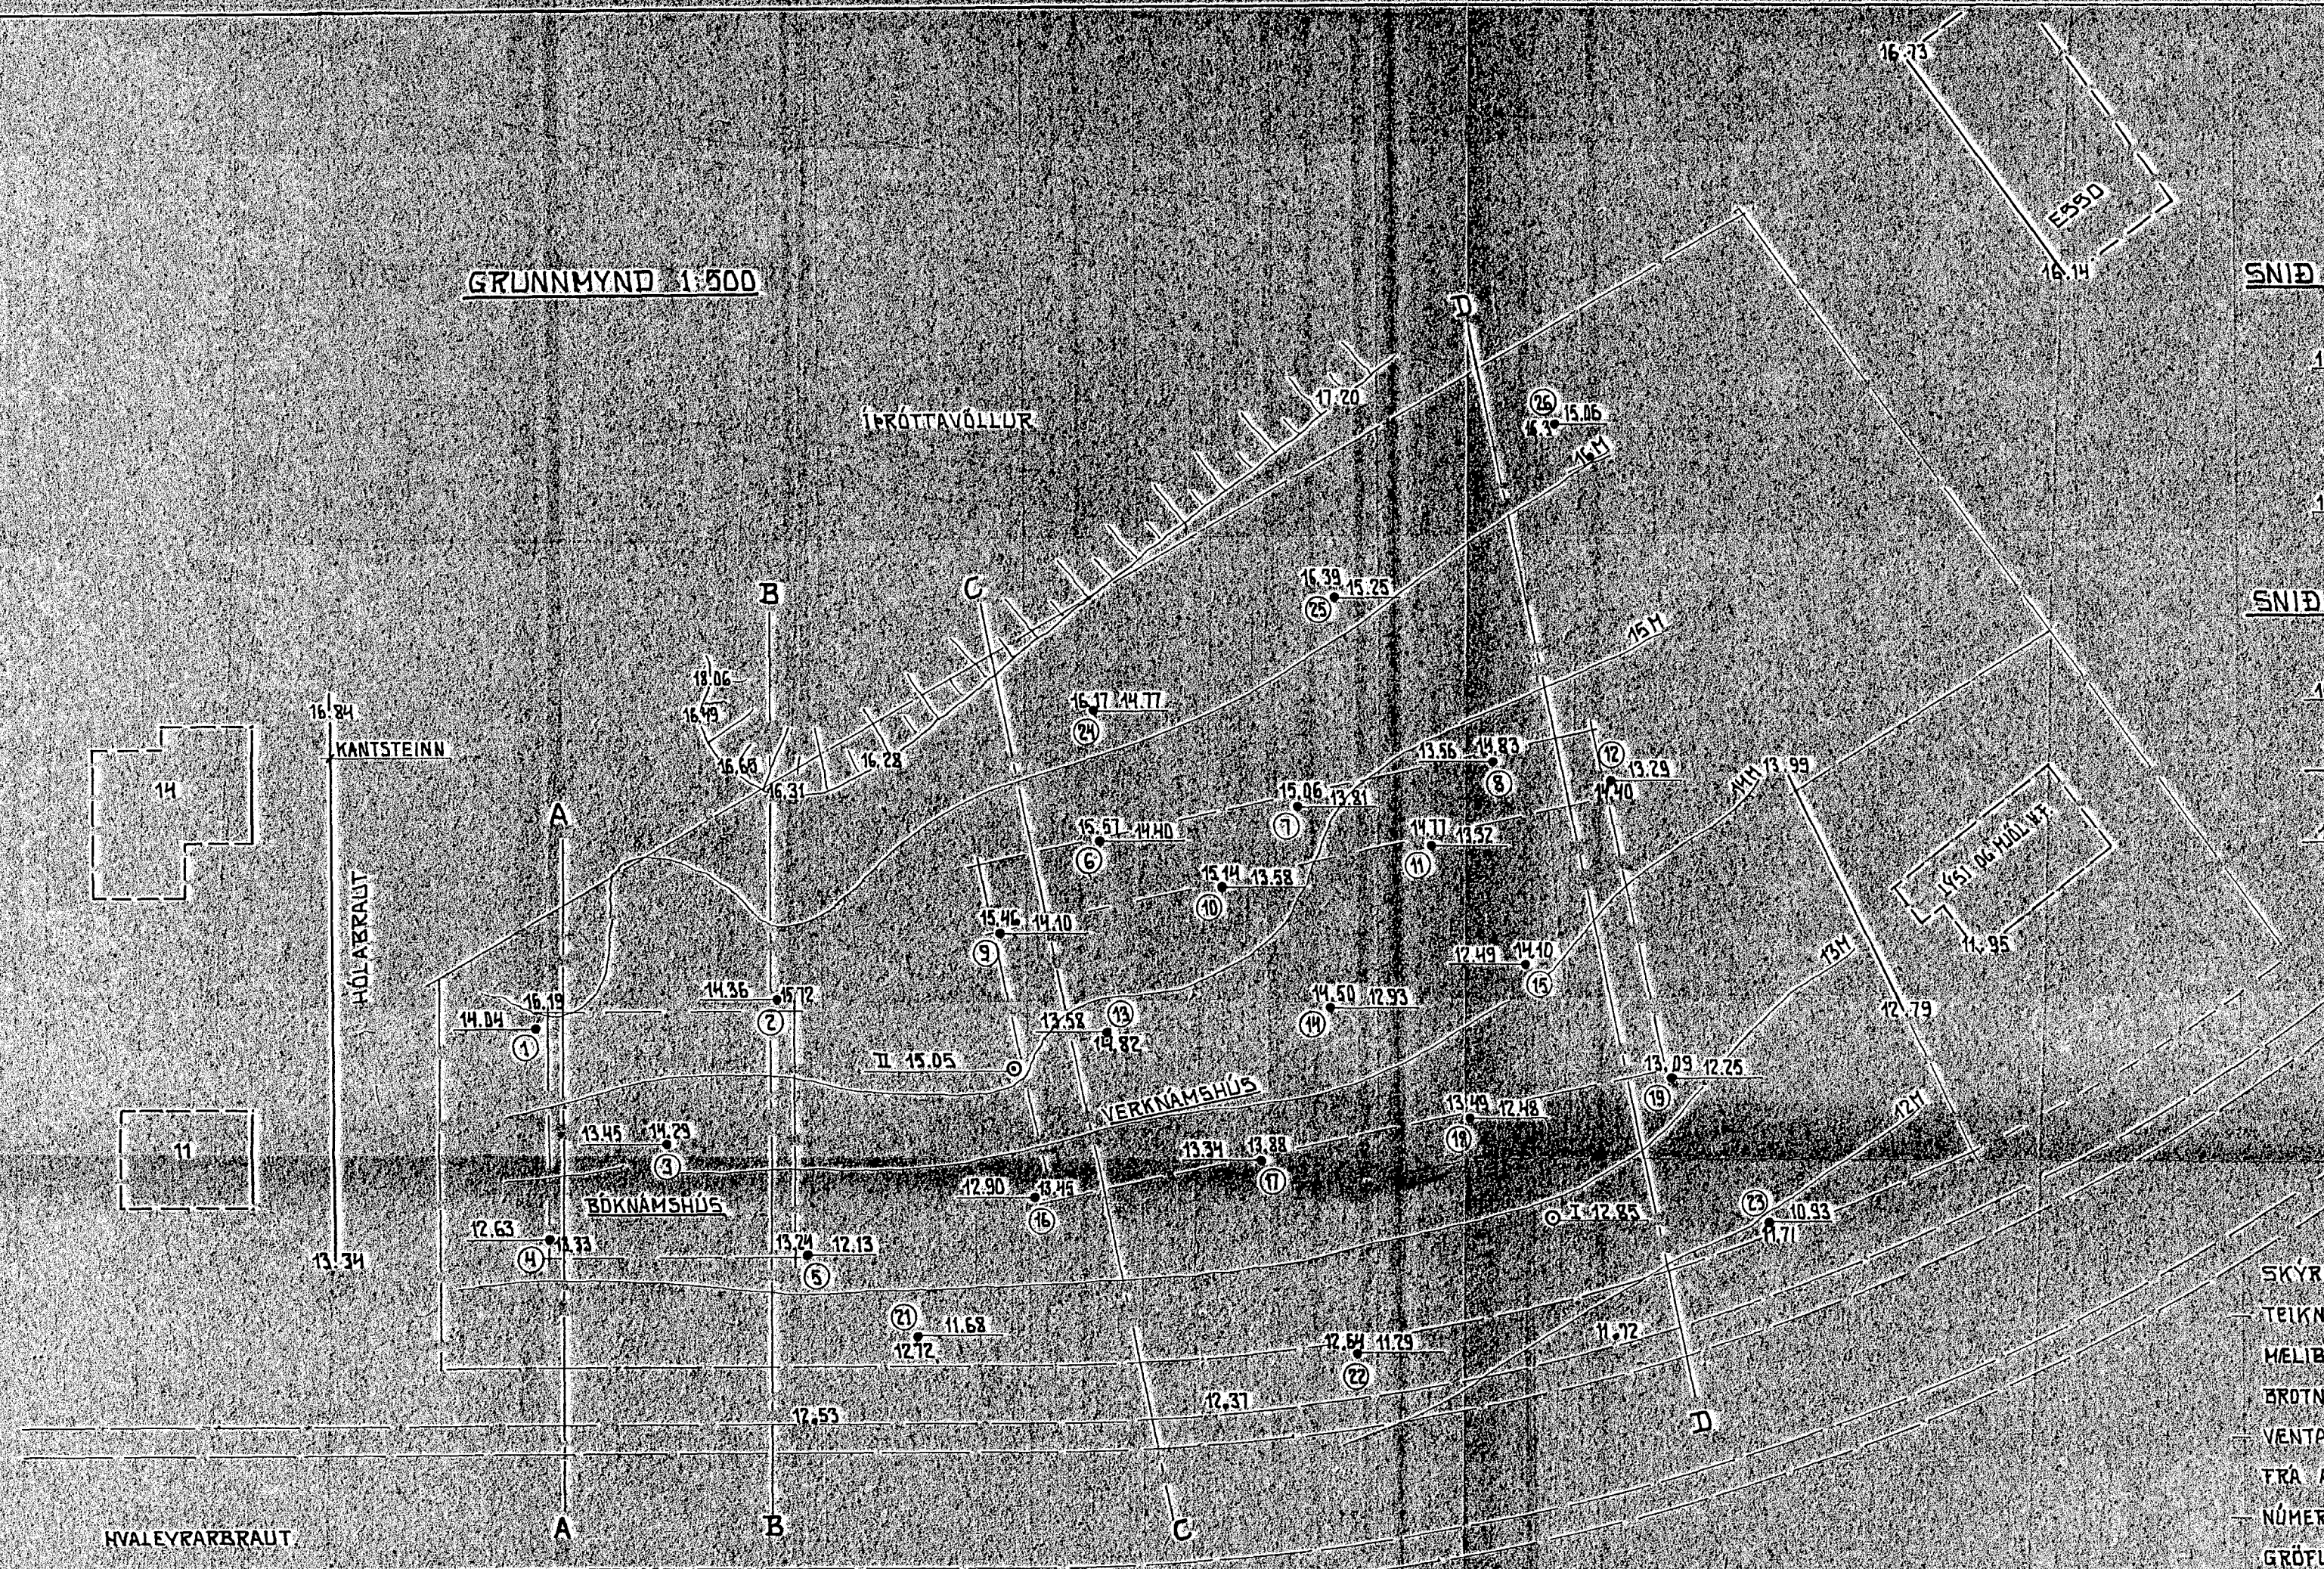


SNIÐ A-A 1:500 LÁR 1:200 LÖÐR

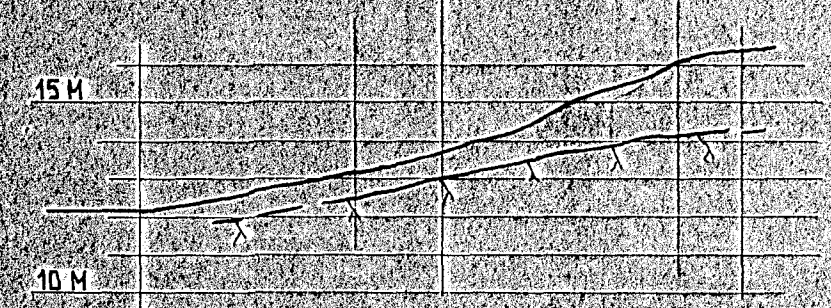


SNIÐ B-B 1:500 LÁR 1:200 LÖÐR



SNIÐ C-C 1:500 LÁR 1:200 LÖÐR

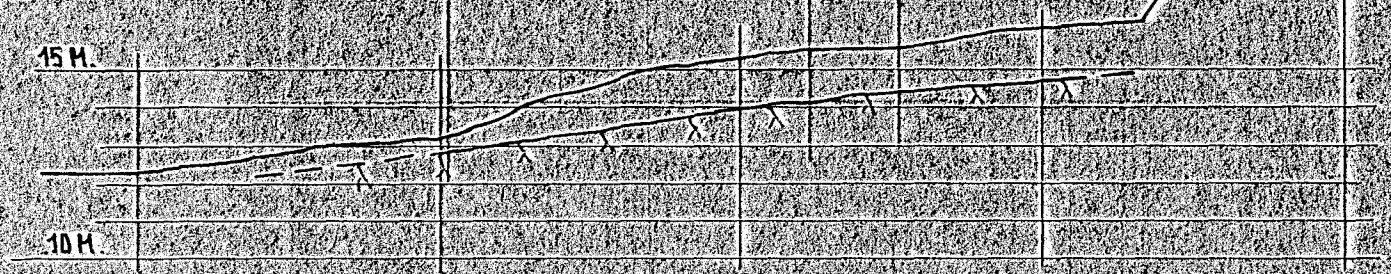

SNIÐ D-D 1:500 LÁR 1:200 LÖÐR

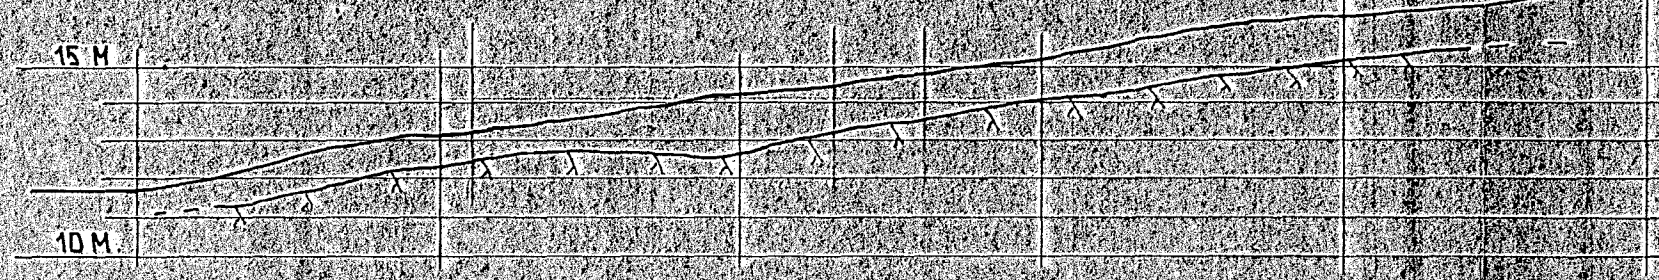

SKYRINGAR:

- TEIKNAD SKV. TACHYMETERMÆLINGU Þ/Þ 12. AGÚST 1982 OG SKV. MÆLIÐLAÐI FRA BEJARVERKFRÆÐINGNUM Í HAFNARFIRÐI (SÝNT MED BRÖTNUM LÍNUM).
- VENTANLEG SKÓLAHÚS ERU STAÐSETT SKV. TILLOÐU ARKITEKTS FRA APRIL 1982.
- NÚMER Í HRINGJUM EIGA VIÐ KÖNNUNARHÖLUR, GRAFNAR MEÐ TRAKTORSGRÖFU. KÓTAR Í HÖLUBÖTNUM ERU UNDIRSTRIKAÐIR. Á ENDA STRIKANNA ER STÓR PUNKTUR, SEM SÝNIR HVAR MELT VAR.
- MÆÐARLÍNUR SÝNA YFIRBÖÐ.
- KÓTAR ERU Í M.

22. Júlí 1985  

 Stefán Skúli

<b>FISKVINNSLUSKÓLINN Í HAFNARFIRÐI</b>	
MÆLING OG JARÐVEGSKÖNNUN GRUNNMYND OG SNIÐ	MÆLIKVÆÐI 1:500 OG 1:200 DAGSETNING: 17-08-1982 Jón Benediktsson
<b>NÝVERK</b> VERKFRÆÐISTOFA SKÓLAVÖRÐUSTÍG 46 R. SÍMI 27111 ÞÓR BENEÐIKTSSON VERKFRÆV	VERK NR. 82011 TEIKN. NR. 001 BREVTINGAR