




TIMBURGRIND VESTURHLÍÐAR
MKV. 1:50

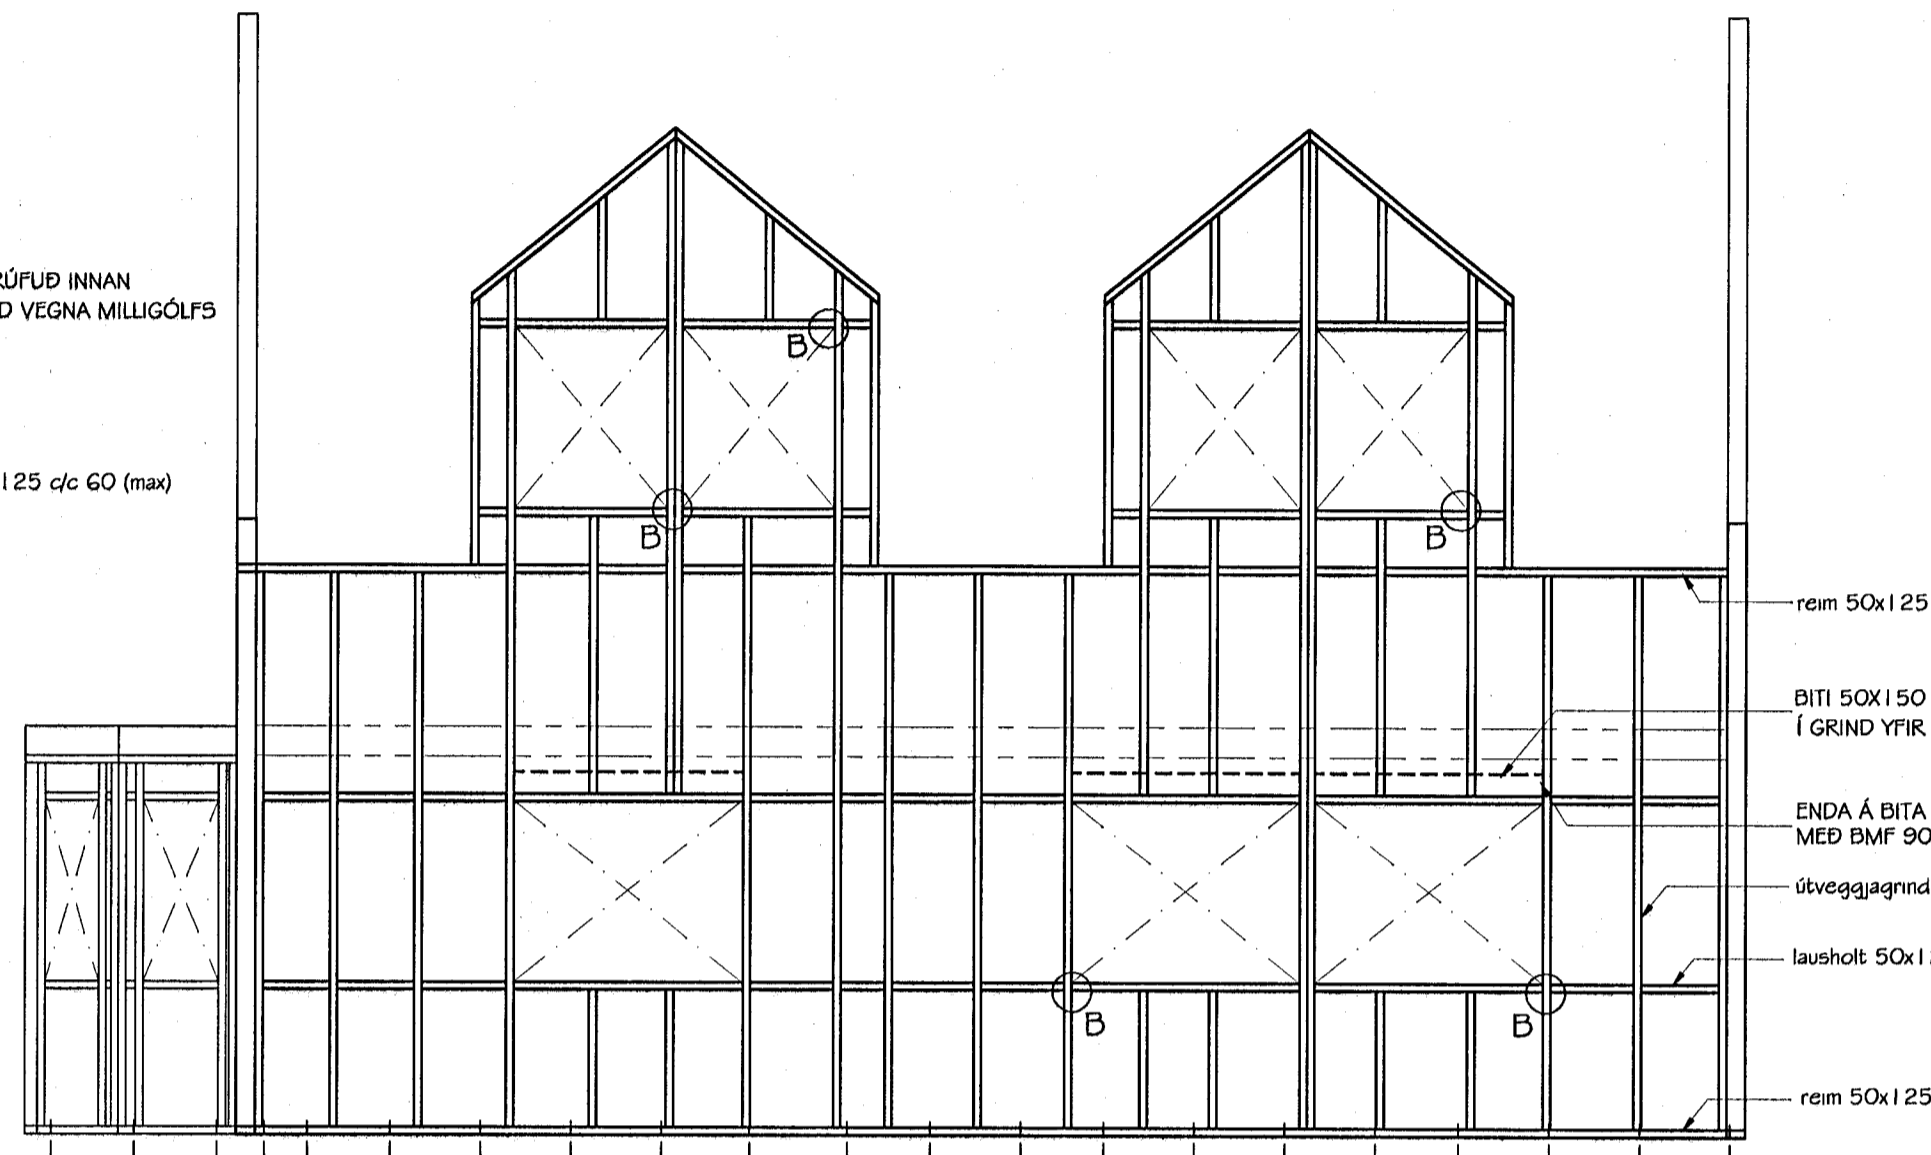

TIMBURGRIND NORÐURHLÍÐAR
MKV. 1:50

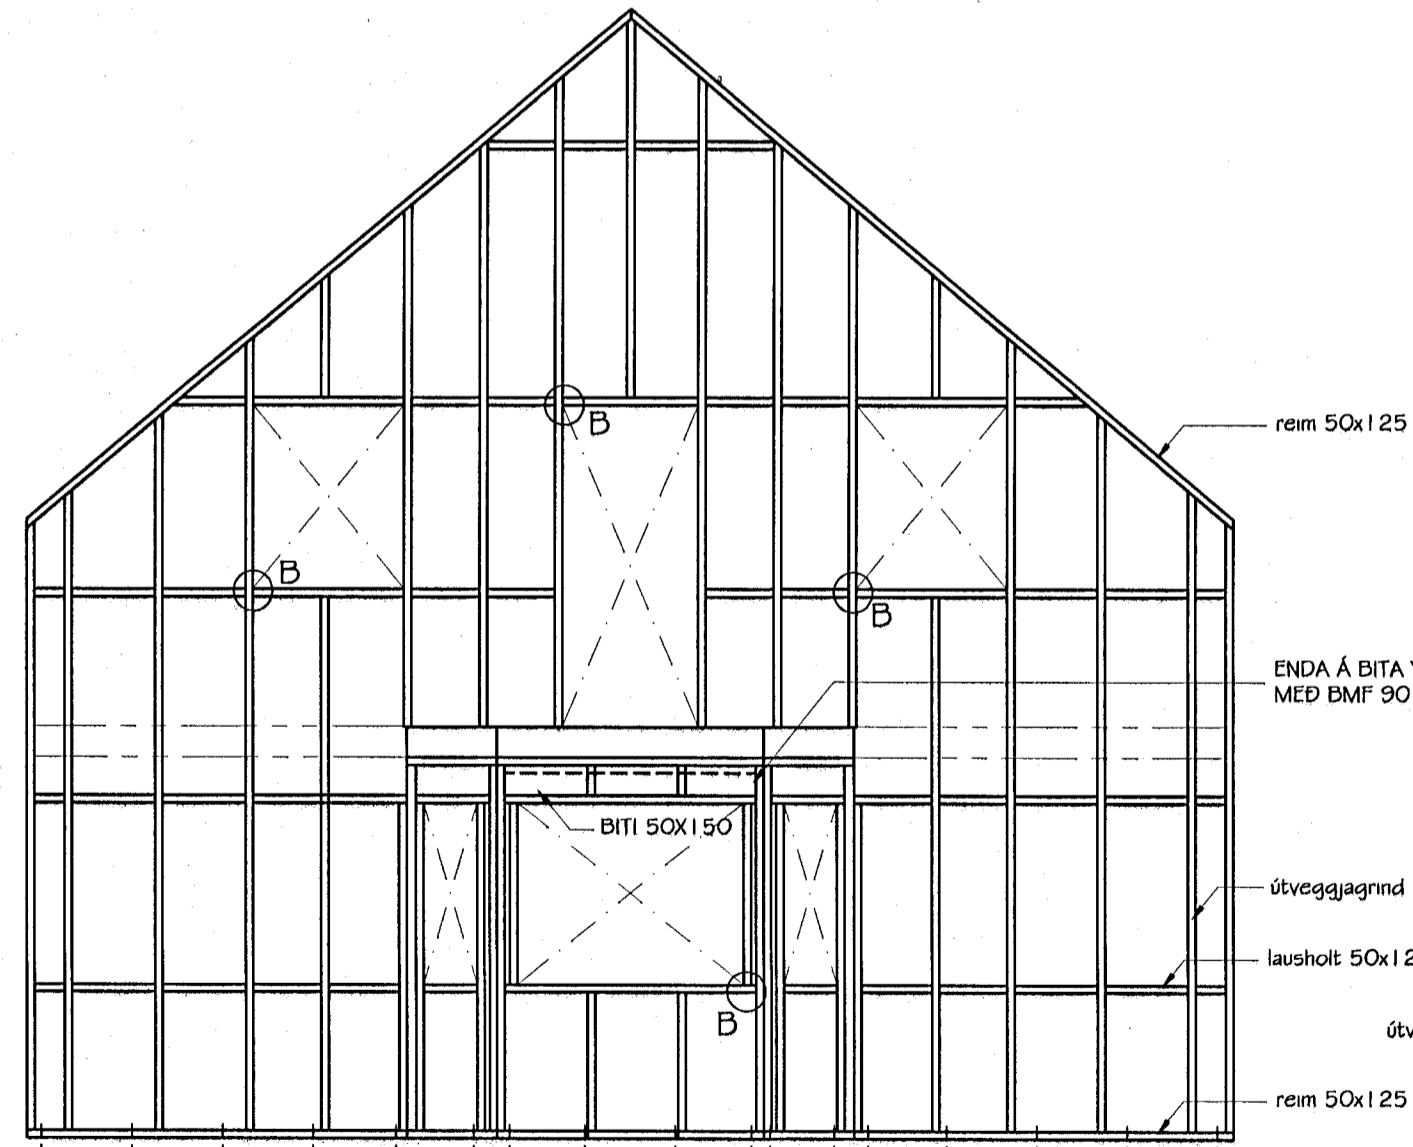

TIMBURGRIND AUSTURHLÍÐAR
MKV. 1:50

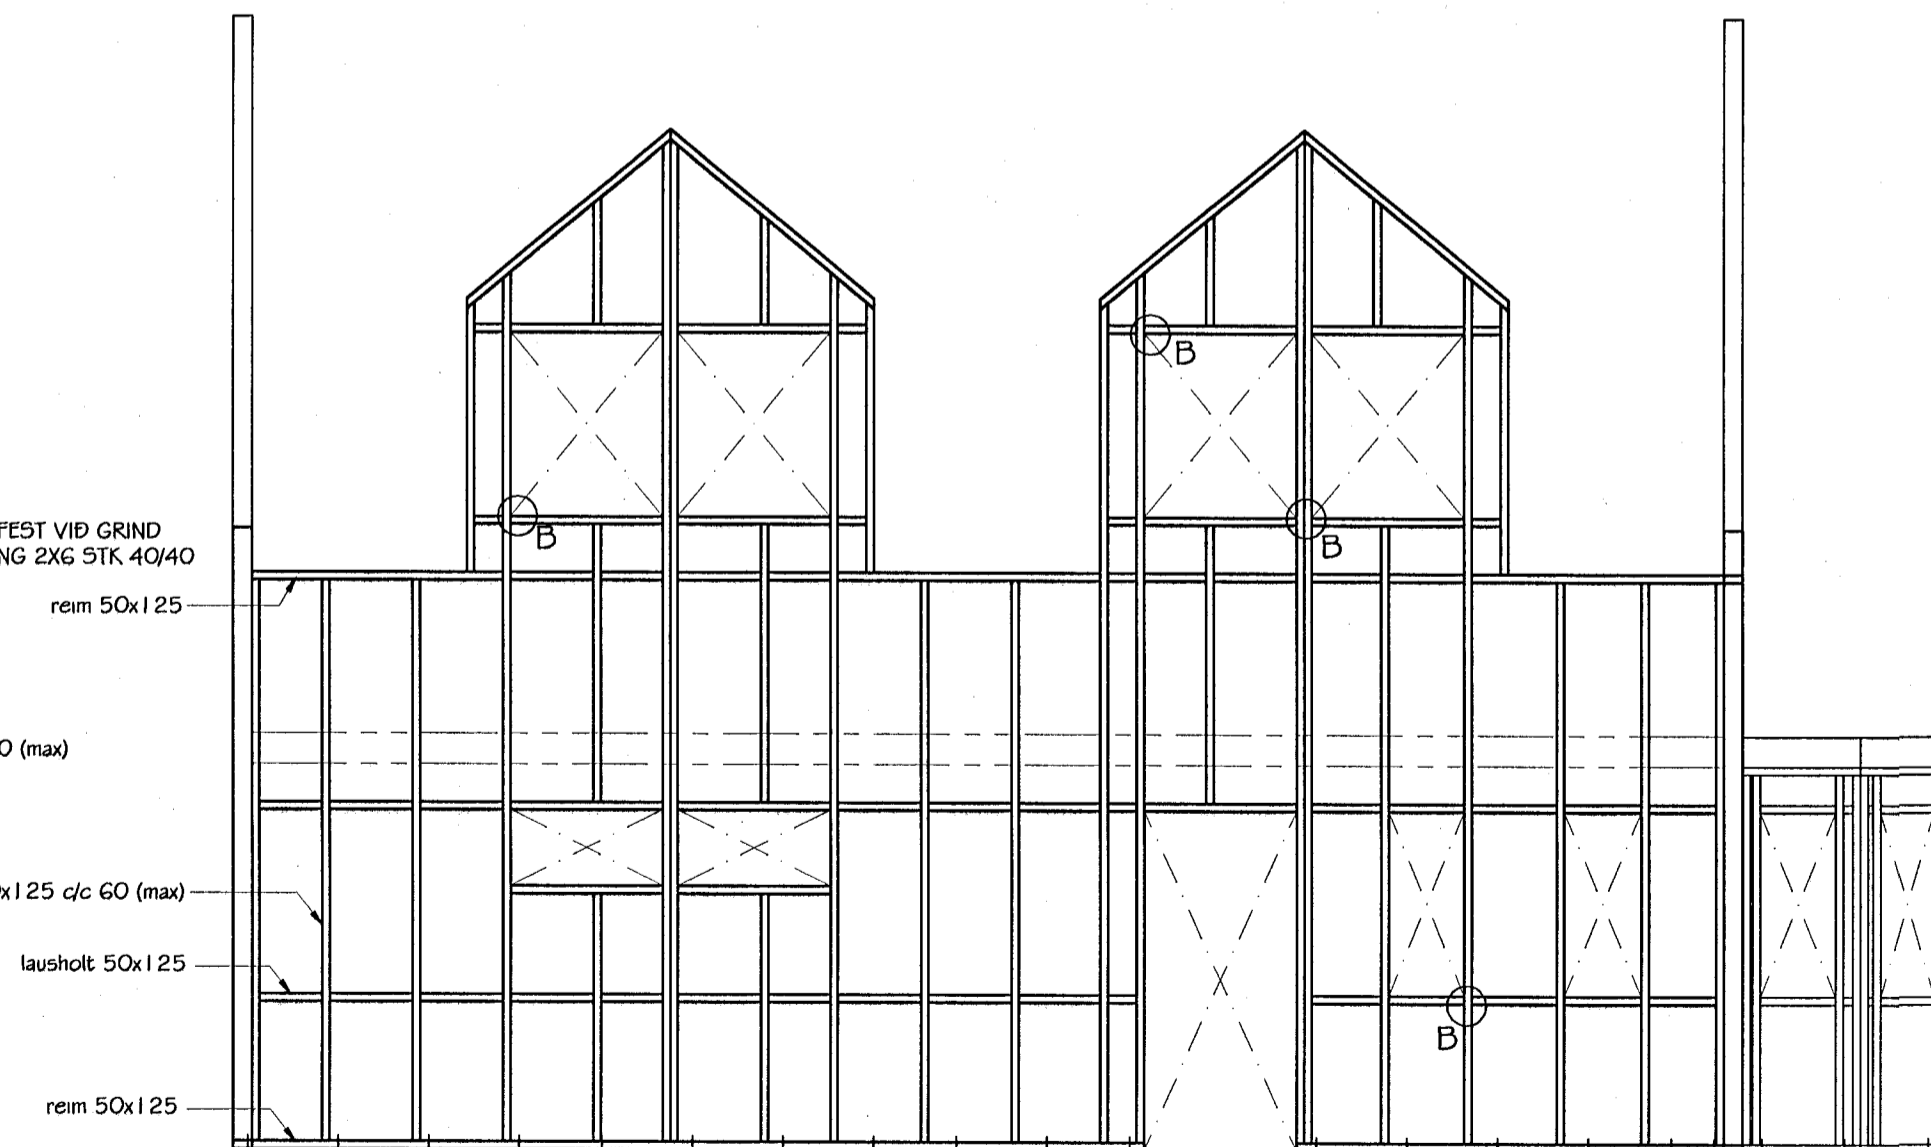

TIMBURGRIND SUÐURHLÍÐAR
MKV. 1:50

SKÝRINGAR:

ALLT TIMBUR Í ÚTVEGGJAGRINDUR, ÞAK OG MILLIGÓLF SKAL STANDAST KRÖFUR UM K.I.B. ALLAR FESTINGAR SKULU VERA RYÐFRÍAR EDA GALVANISERAÐAR. UTAN Á ÚTVEGGJAGRIND SKAL SETJA 9 MM RAKAPOLINN KRÖSSVIÐ TIL STÍFINGAR. KRÖSSVIÐINN SKAL NEGLA VIÐ GRIND MEÐ 32/40 SAUM MEÐ MEST 15 SM MILLIBILI.

MÁLSETNING SKAL VERA Í SAMRÆMI VIÐ TEIKNINGAR 201-204.

ÖLL ÓNEFND MÁL ERU Í SENTIMETURUM.

SJÁ ALMENNAR SKÝRINGAAR Á TEIKNINGU NR. 600. SJÁ MILLIGÓLF OG ÞAKVIÐI Á TEIKNINGU NR. 604. SJÁ SNIÐ Í BURÐARVIRKI Á TEIKNINGU NR. 605.

Br. nr.	Dags.	Af.	Breyting
A	21.11.00	PF	Krossviði utan á grind breytt úr 12 mm í 9 mm
B	28.02.01	PF	NEGLINGU Á BITUM YFIR GLUGGUM BETT VIÐ
C			
D			

**TEIKNISTOFAN
TORGIÐ**
RÁÐGJÖF - HÖNNUN - EFTIRLIT

ARMÓLI 36, 108 REYKJAVÍK, Sími 568-8866, FAX 568-8878
Þorsteinn Friðbjósson, Magnús Þ. Guðmundsson,
byggingateknifræðingur, Innanhússarkitekt.
Kt. 211055-5299 Kt. 240654-5559

LÆKJARGATA 20
HAFNARHÖRÐUR
Samb. þekkt þann

Teikningarheiti: ÚTVEGGJAGRINDUR
HLIDARMYNDIR
1-2 MARS 2001
Byggingarfulltrúinn í Hafnarhörd
E.h. Sigurbjartur Halldórsson

Dags. 18.04.2000 Kvarði 1:50
Hannað PF Teiknað PF Samþ. *[Signature]*
Verknr. 99-831 Teikn.nr. 603 Breyt.nr. B