


ÚTLIT AUSTUR M 1:50

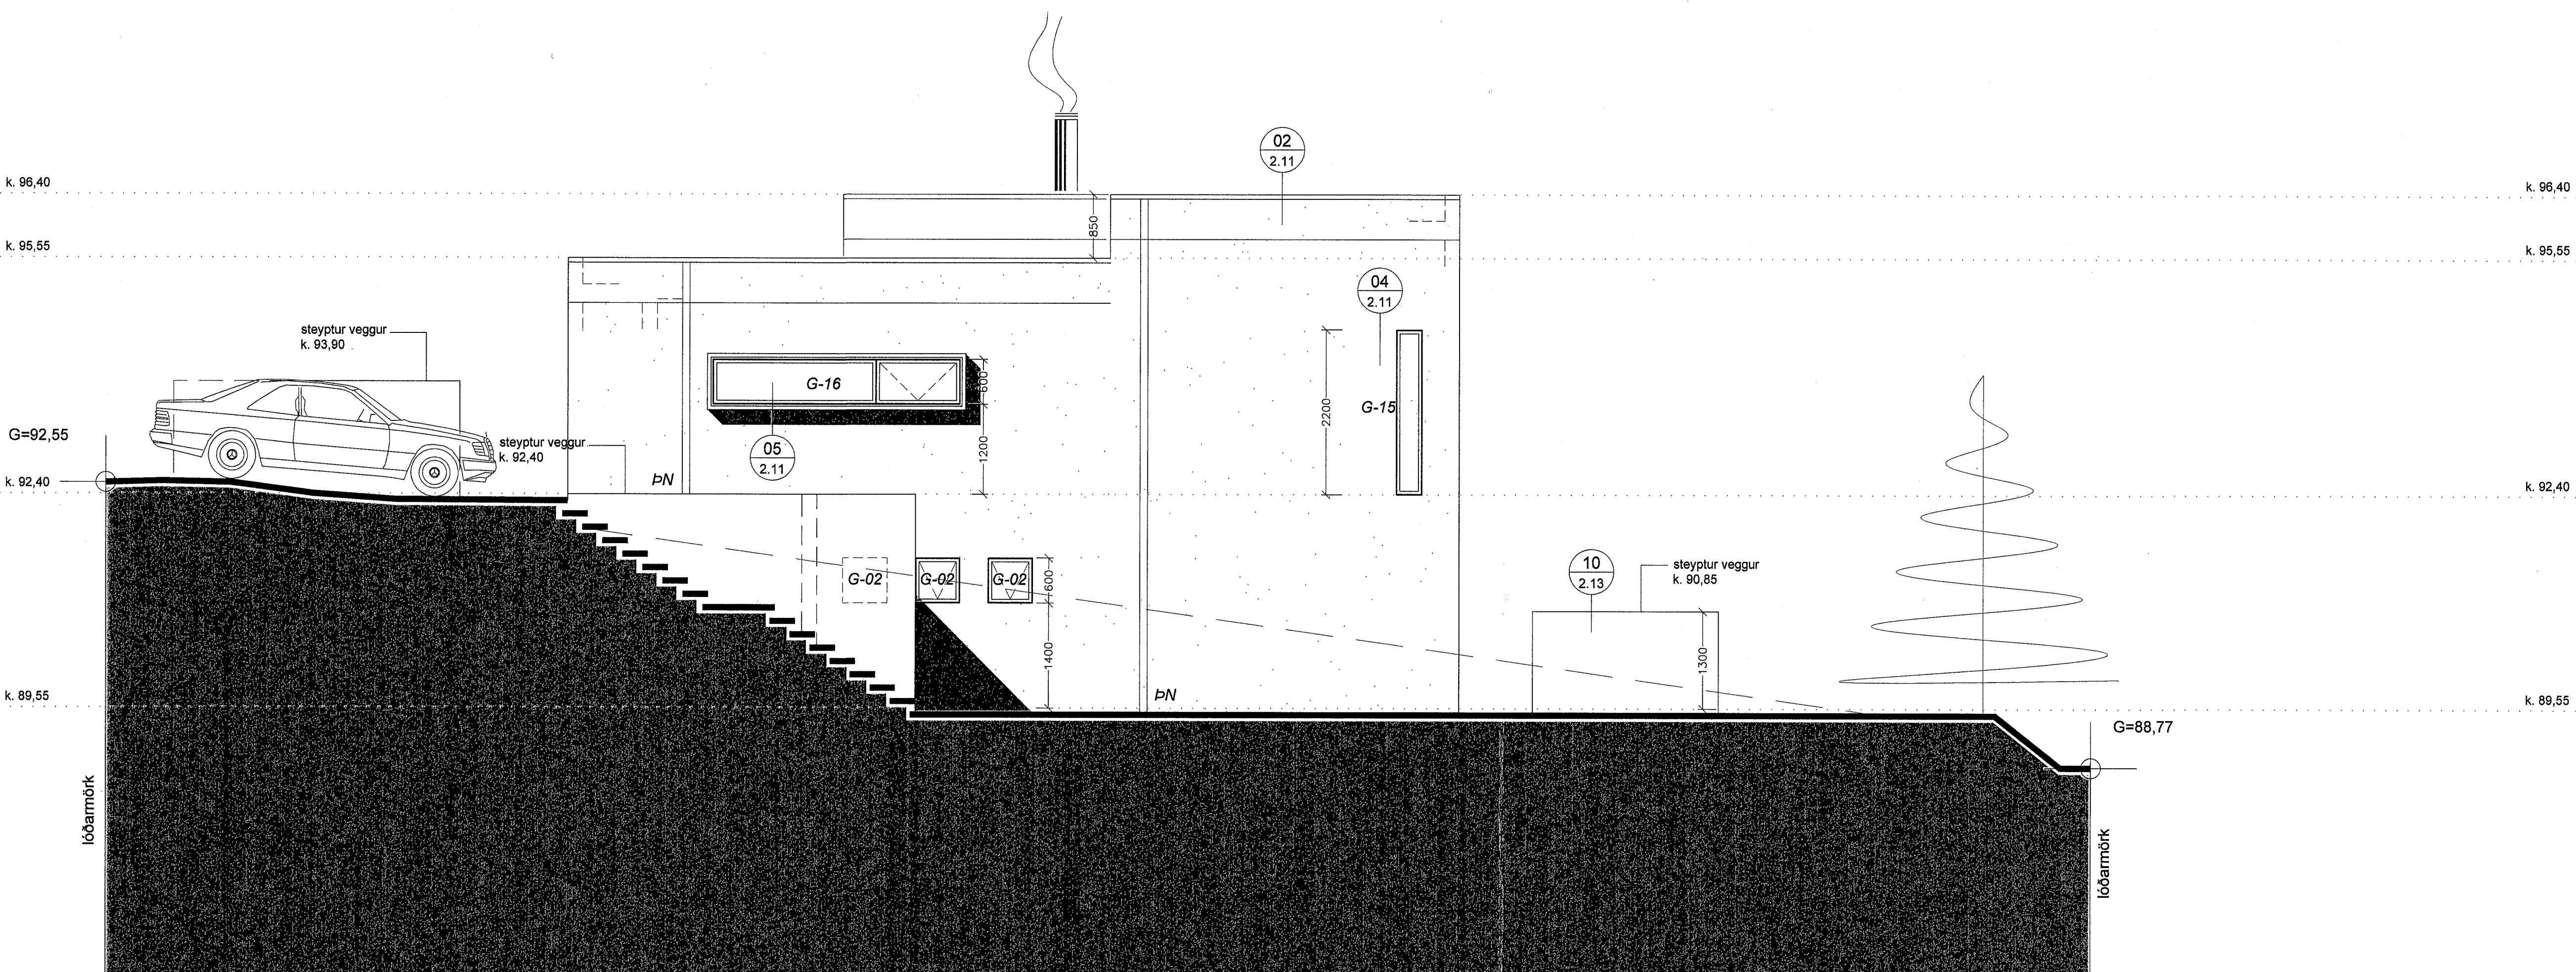

ÚTLIT SUÐUR M 1:50

◊	Breytir kótar - hús hækkar um 30 cm	10.01.14
◊	Nýr gluggi G-20 og G-21, G-11 fer út	06.06.13
Bygging / Fylgja / Text:	Days	Samp

Verkefni:

Brekkuás 21, Hafnarfirði
Einbýlishús

Verkhúll:

útlit austur og suður

Teknínúmer:

2.07

Mælikvarði:

1:50

Teknað:

RA

Yfirfarir:

Samþykkt:

Verknúmer:

07090

Útgáfudagur:

15. september 2008

Tekniliáta:

Úprentað:

ARKÞING
BOLHOLT 8 - 105 REYKJAVÍK
SÍMI: 570 5700 - FAX: 570 5701
arkthing@arkthing.is - www.arkthing.is

SIÐURDUR HALLGRÍMSSON, 170753-3139 ARKITEKT
HJÓRTUR PÁLSSON, 080152-4429 BYGG.FR.
GUÐRÖN INGVARSDÓTTIR, 231272-6069 ARKITEKT
ÞÓRÐUR ÞORVALDSSON, 210463-4619 ARKITEKT