


ÚTLIT VESTUR M 1 : 50

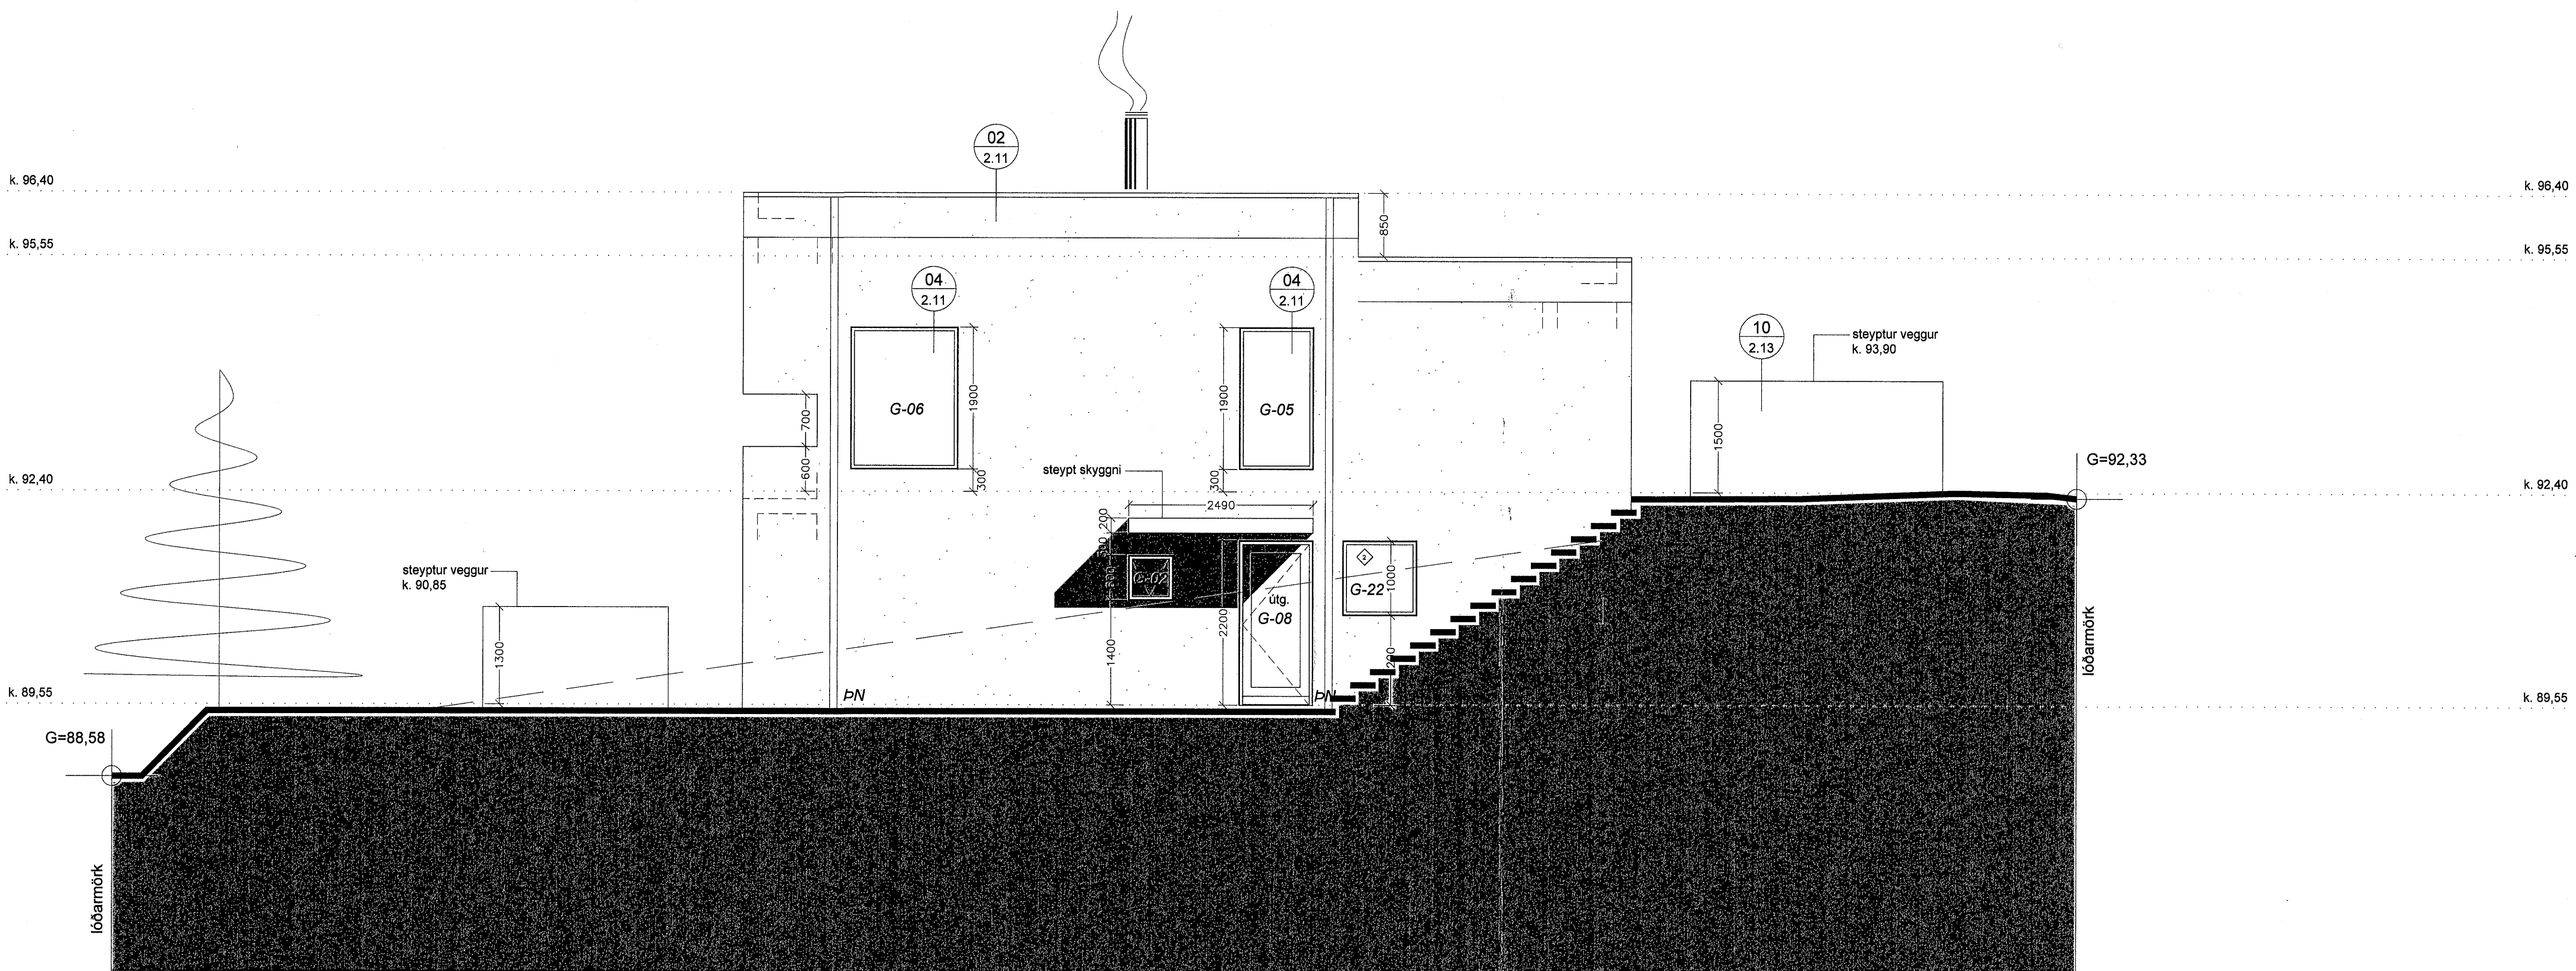

ÚTLIT NORÐUR M 1 : 50

◊	Breytir kótar - hús hækkar um 30 cm	10.01.14
◊	Nýr gluggi G-22, G-07 fer út	06.05.13

Bræking: Fyrirgilt | Tæki: | Dags: | Samþ:

Verkhelli:

Brekkuás 21, Hafnarfirði
Einbýlishús

Verkhili: útlit vestur og norður

Teiknínúmer: **2.06**

Mælikvarði: 1:50

Teiknað: RA

Yfirfarir:

Samþykkt:

Verknúmer: 07090

Útgáfudagur: 15. september 2008

Teiknisíó:

Útprintað:

ARKÞING
BOLHOLT 8 - 105 REYKJAVÍK
Sími: 570 5700 - FAX: 570 5701
arkthing@arkthing.is - www.arkthing.is

SIGURÐUR HALLGRÍMSSON, 170753-3139 ARKITEKT
HJÓRTUR PÁLSSON, 080152-4429 BYGG.FR.
GUÐRÚN INGVARSDÓTTIR, 291272-6069 ARKITEKT
ÞÓRÐUR ÞORVALDSSON, 210463-4619 ARKITEKT