


SNEIÐING C - C M 1 : 50

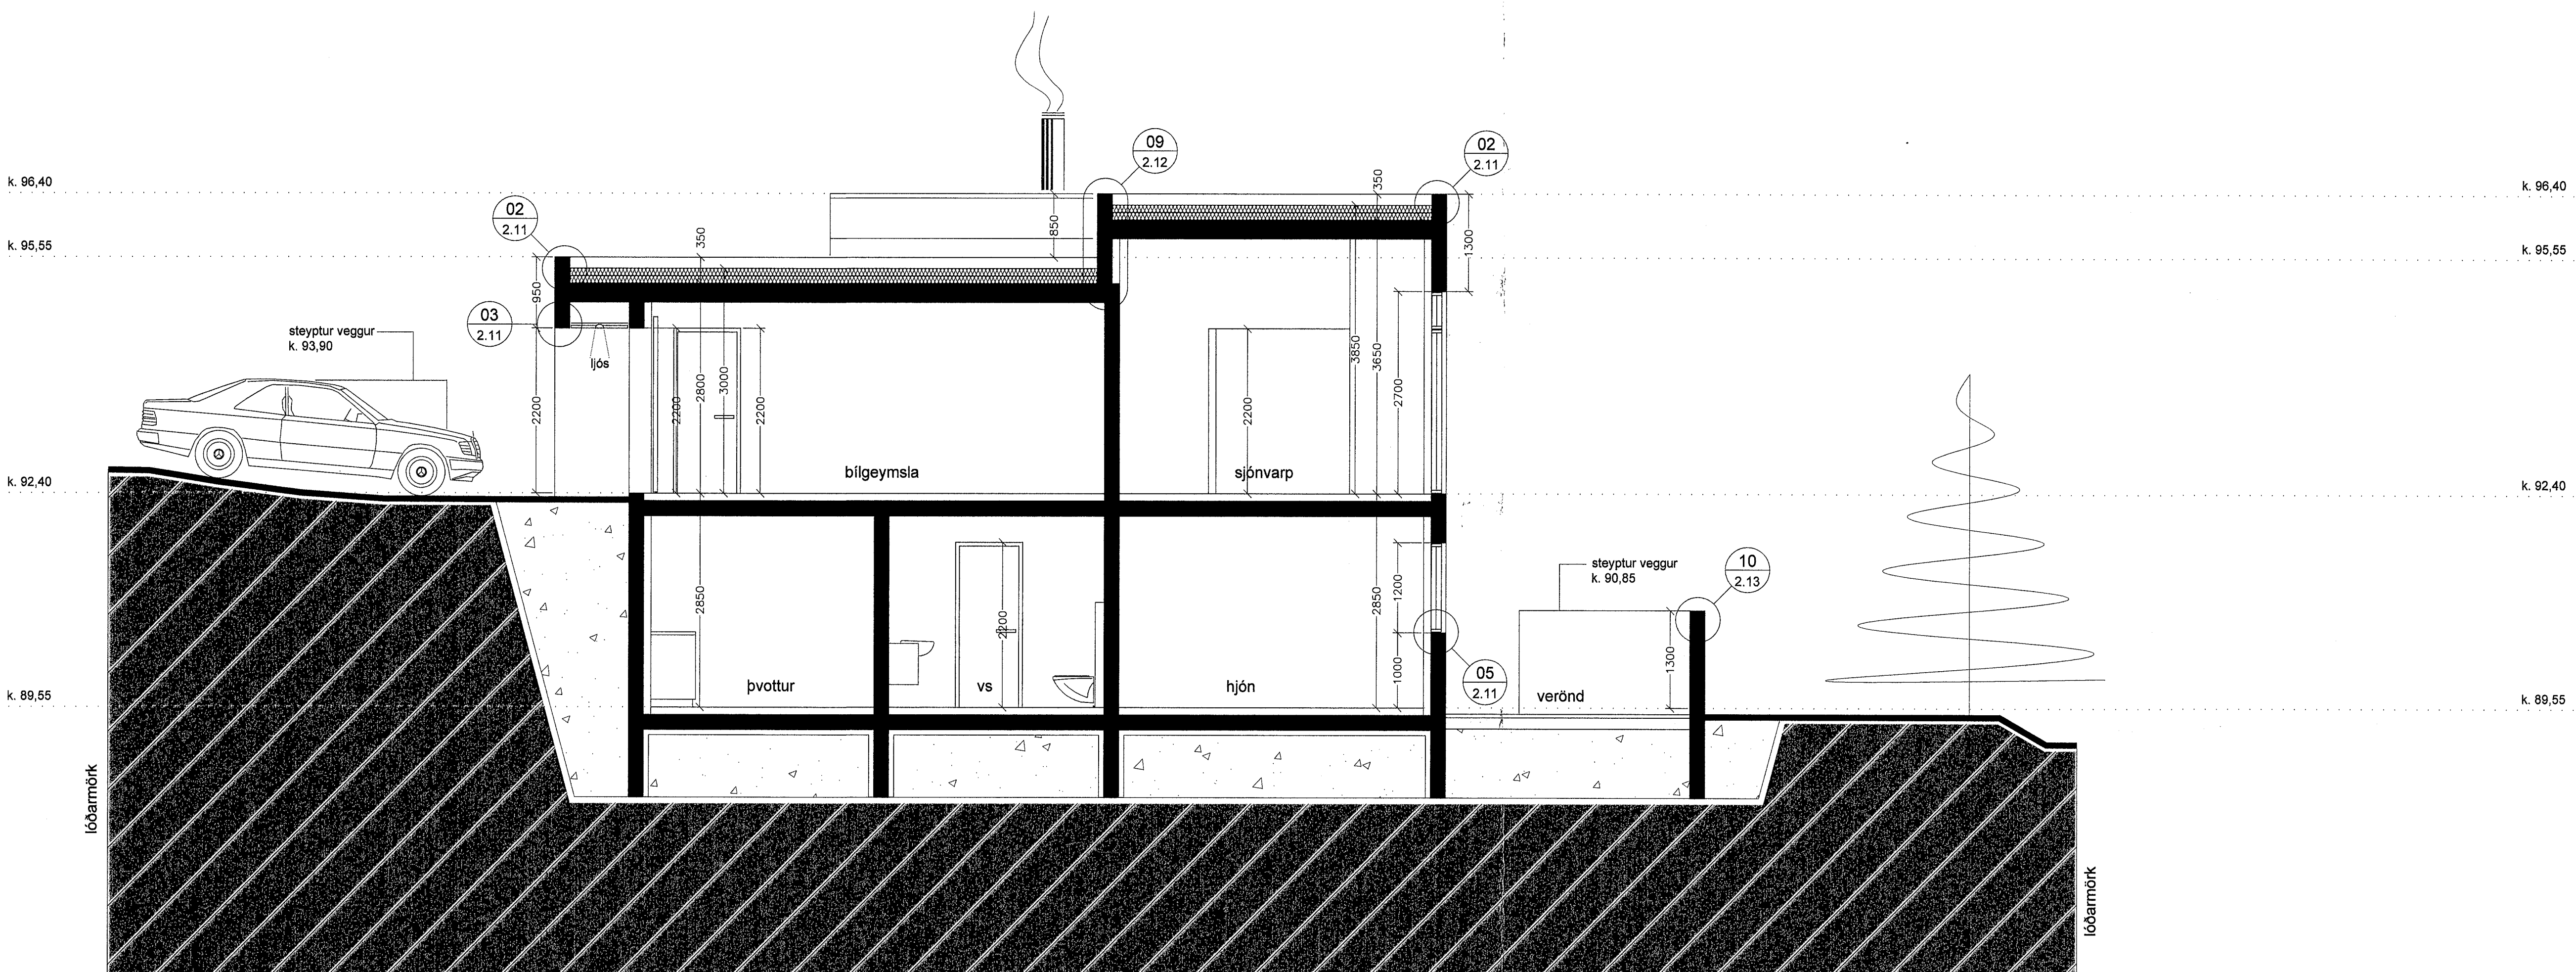

SNEIÐING D - D M 1 : 50

Breytir kótar - hús hækkar um 30 cm	10.01.14
Breyting / Þynging / Texti:	Daga
Verkefni:	Brekkúás 21, Hafnarfirði
	Einbýlishús
Verkhli:	sneiðing c - c og d - d
Teiknínúmer:	2.04
Mælikvarði:	1:50
Teiknaði:	RA
Yfirfari:	
Samþykkt:	
Verknúmer:	07090
Útgáfudagur:	15. september 2008
Teiknisíða:	
Útprintað:	

ARKÍTING
BOLHOLT 8 - 105-REYKJAVÍK
SÍMI: 570 5700 - FAX: 570 5701
arkit@arkitling.is - www.arkitling.is

SIGURÐUR HALLGRÍMSSON, 170753-3139 ARKITEKT
HJÓRTUR PÁLSSON, 080152-4429 BYGG.FR.
GUÐRÚN INGVARSDÓTTIR, 291272-6069 ARKITEKT
ÞÓRÐUR ÞORVALDSSON, 210463-4619 ARKITEKT