


SNEIÐING A - A M 1:50

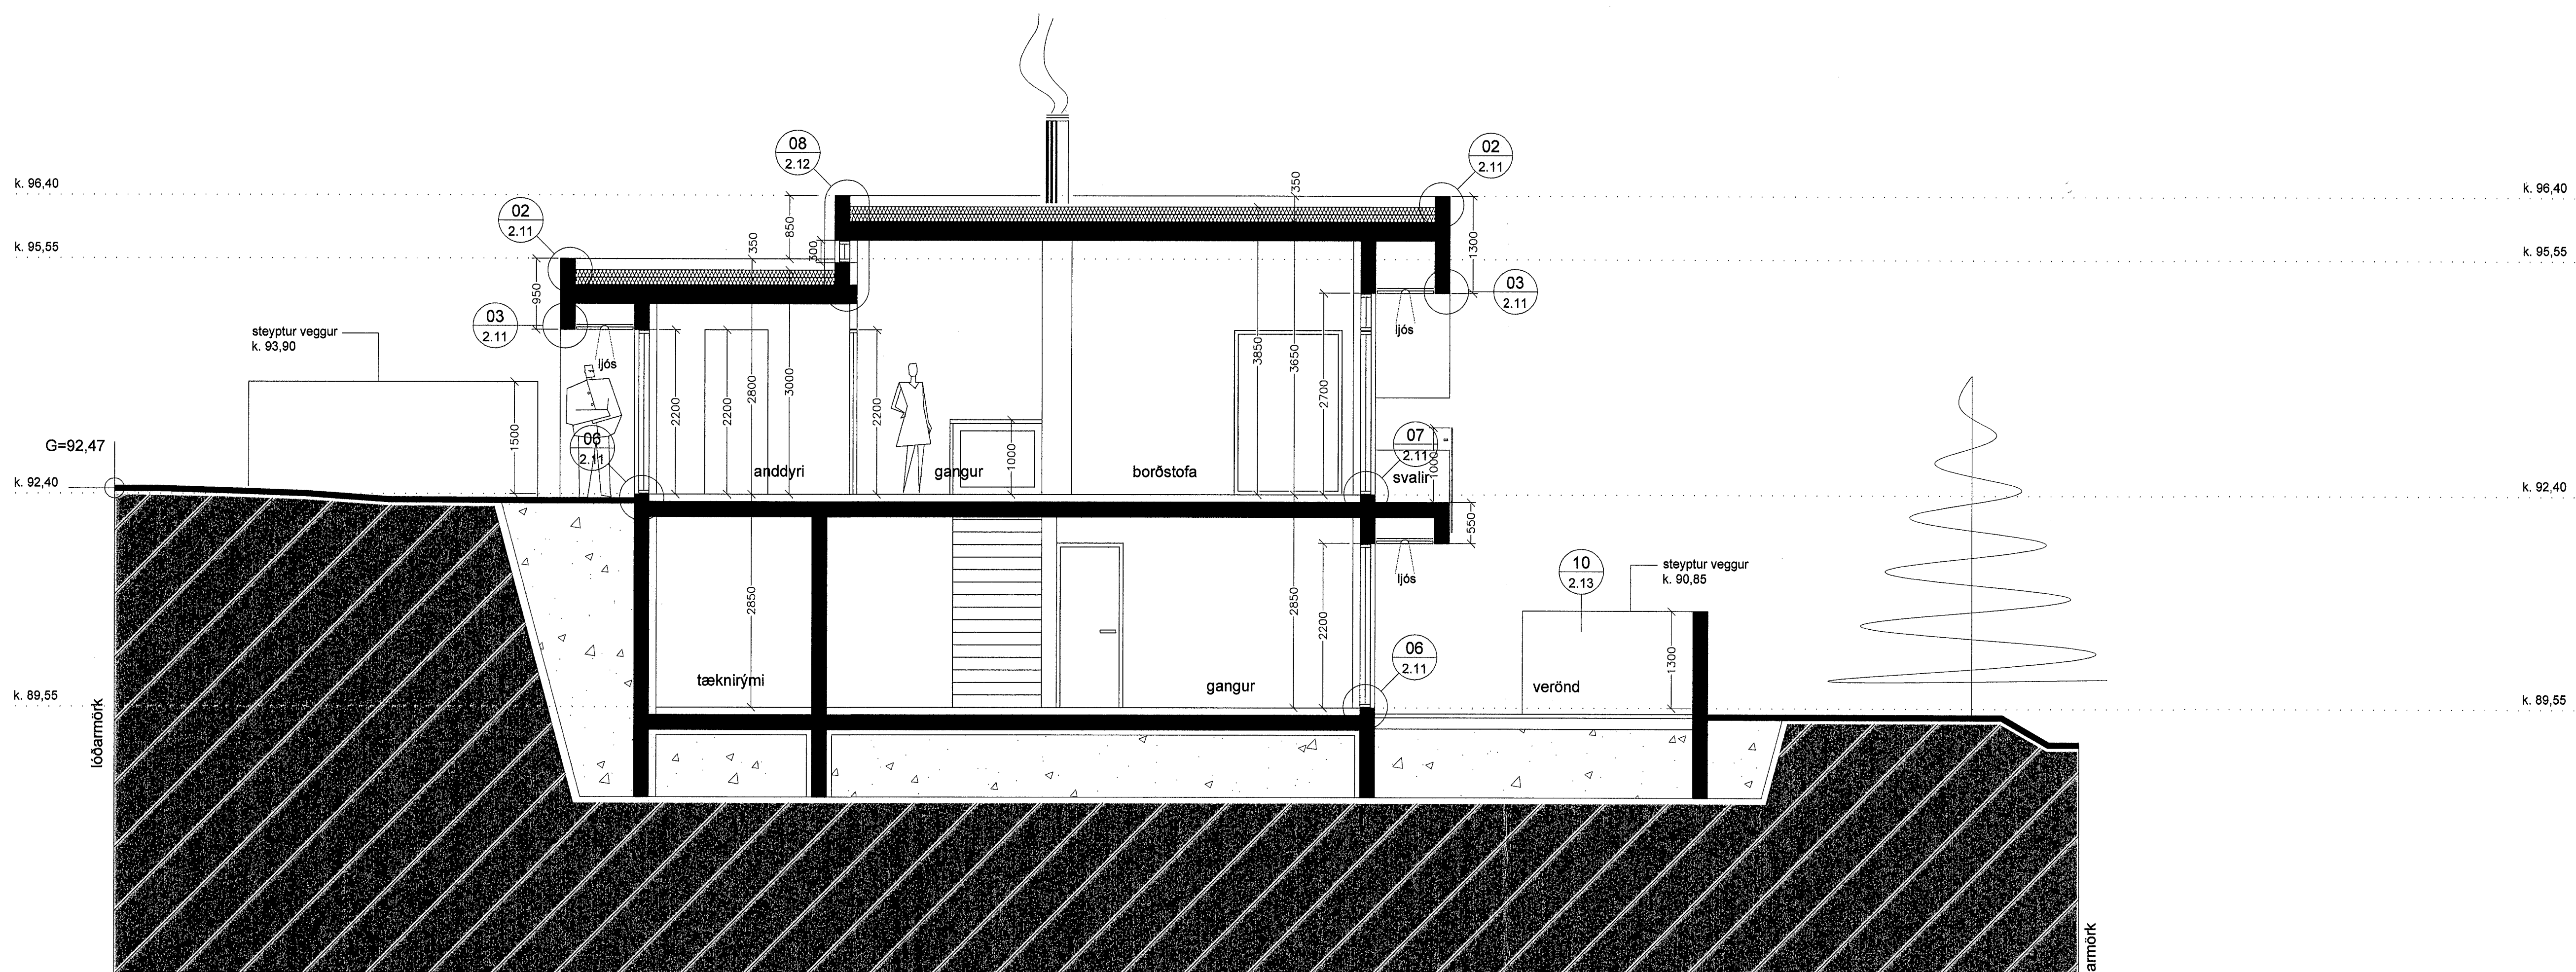

SNEIÐING B - B M 1:50

◊	Breytir kötar - hús hækkar um 30 cm	10.01.14
Bygging/Þyngi/Text:	Dag:	Samp:
Verkhelt:	Brekkuás 21, Hafnarfirði Einbýlishús	
Verkhelt:	sneiðing a - a og b - b	
Teiknúmer:	2.03	
Mælikvarði:	1:50	
Teiknaði:	RA	
Yfirfarði:		
Samþykkt:		
Verknúmer:	07090	
Útgáfudagur:	15. september 2008	
Teiknisíð:		
Útprintað:		