


KJP

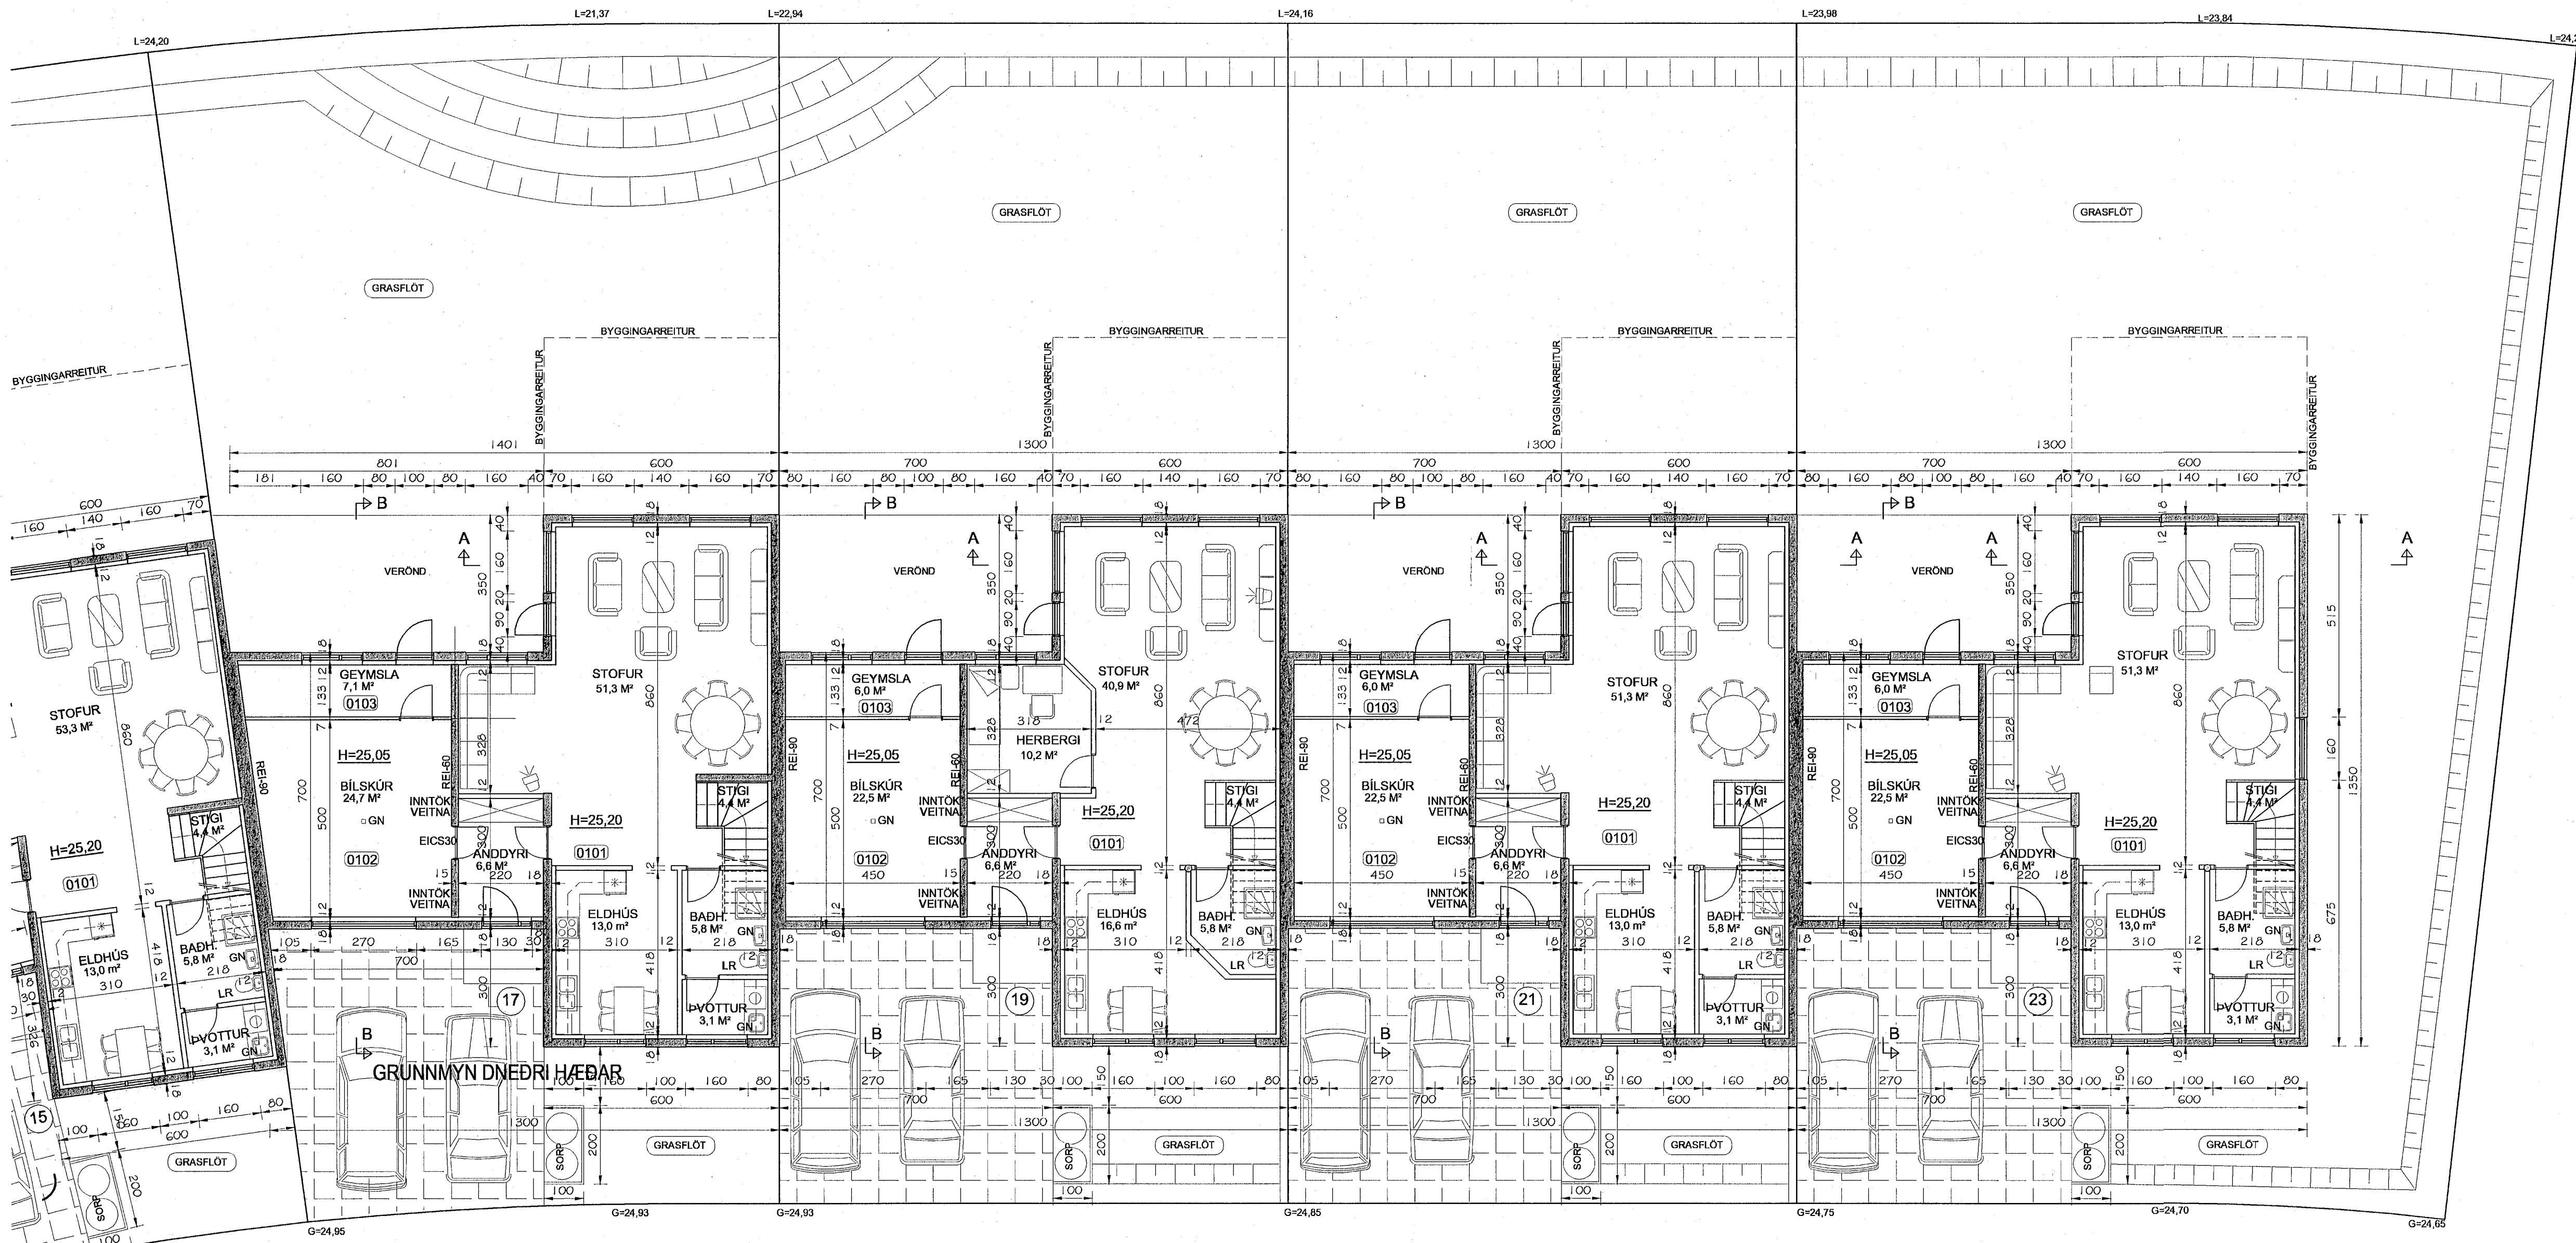

Br. nr.	Dags.	Af.	Breyting
(A)	20.12.03.	þF	LÓÐ LAGFERÐ
(B)	09.01.04.	þF	Innra skipulagi bílgeymslu og geymslu breytt
(C)	14.05.04.	þF	Innra skipulagi geymslu/bílgeymslu breytt
(D)	04.11.04.	þF	Innra skipulagi húss nr. 19 breytt

**TEIKNISTOFAN  
TORGÍÐ**  
RÁÐGJÓF - HÖNNUN - EFTIRLIT

ARMÓLI 36, 108 REYKJAVÍK, Sími 568-8866, Fax 568-8878  
Þorsteinn Friðþjófsón, Magnús Þ. Guðmundsson,  
byggingateknifræðingur, innanhússarkitekt,  
Kt. 211055-5299, Kt. 240654-5559

**FÍFUVELLIR 13-23  
HAFNARFIRÐI**

Tekningarheiti: GRUNNMÝND NEDRI HÆÐAR  
HÚS NR. 17-23

Dags. 22.11.2003 Kvarði 1:100  
Hannað þF Teknið þF Samþ.  
Verkef. 03-813 Tekn.n.r. 103 Breyt.n.r. D