




Samþykkt þann
 14 JULI 2004
 Byggingafulltrúiinn í Hafnarfirði
 f.f. Sigurbjartur Halldórsson

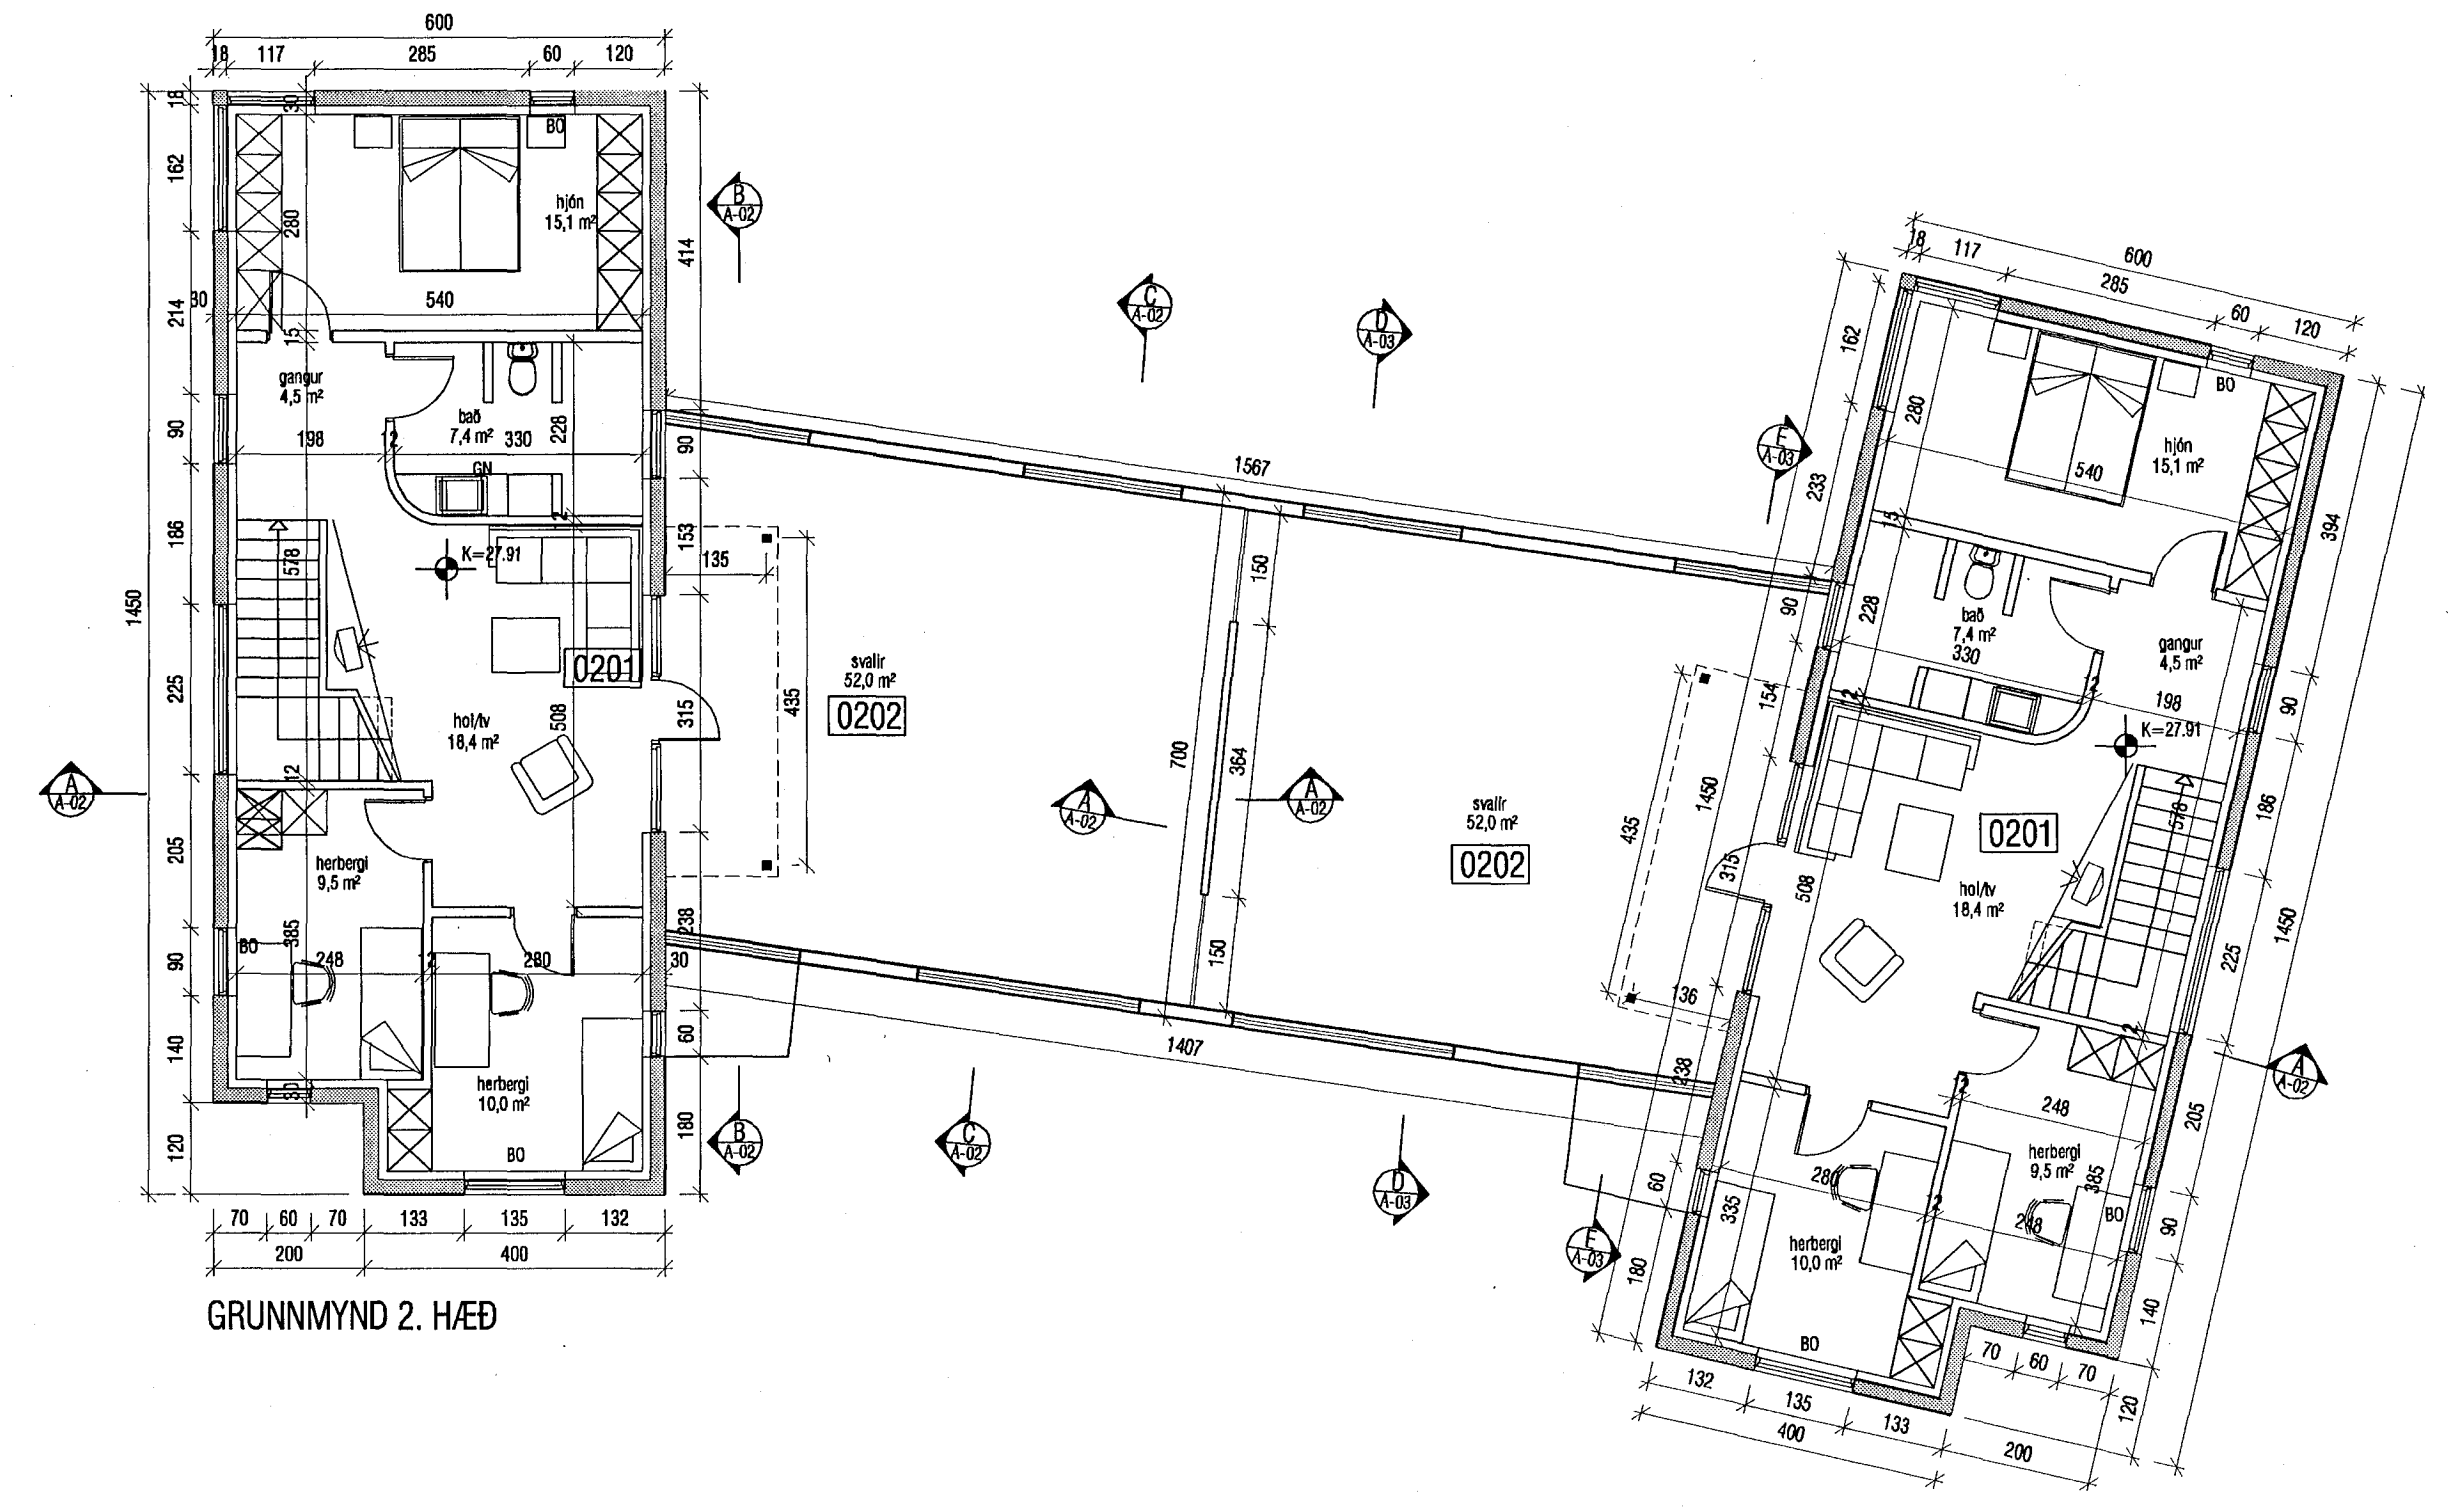


GRUNNMYND 2. HÆÐ

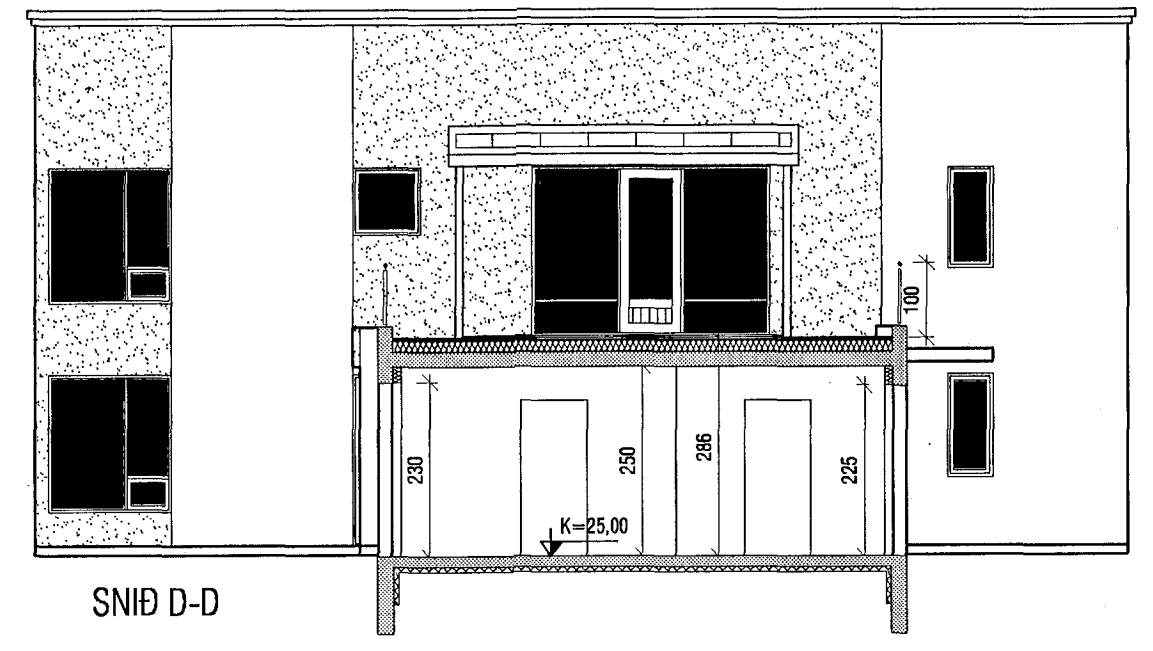

SNID D-D

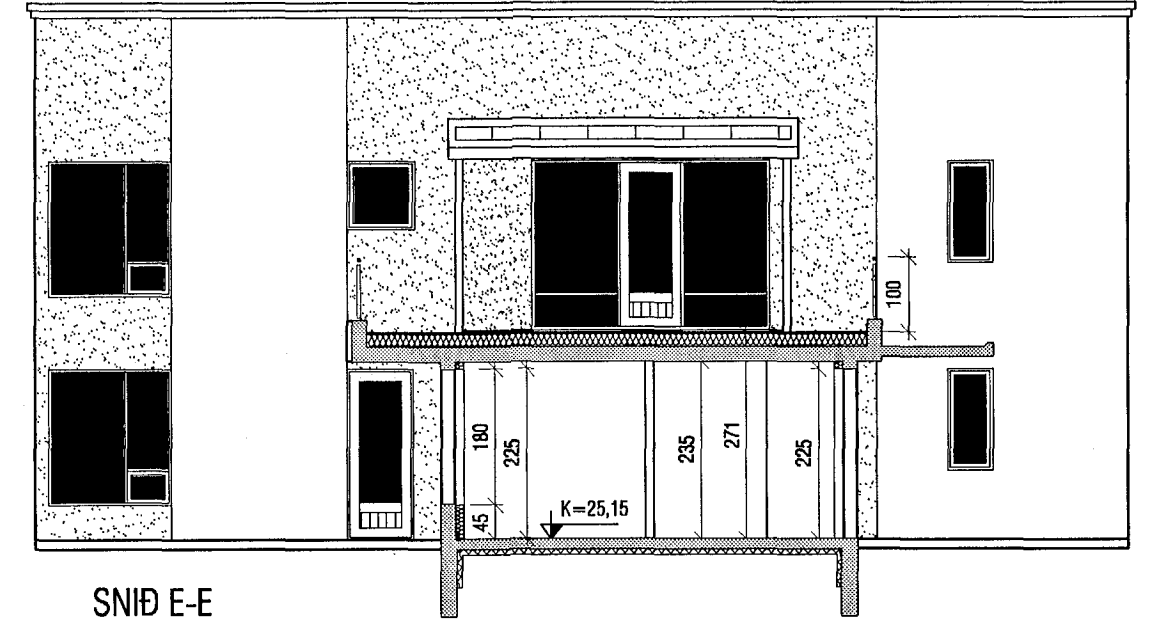

SNID E-E

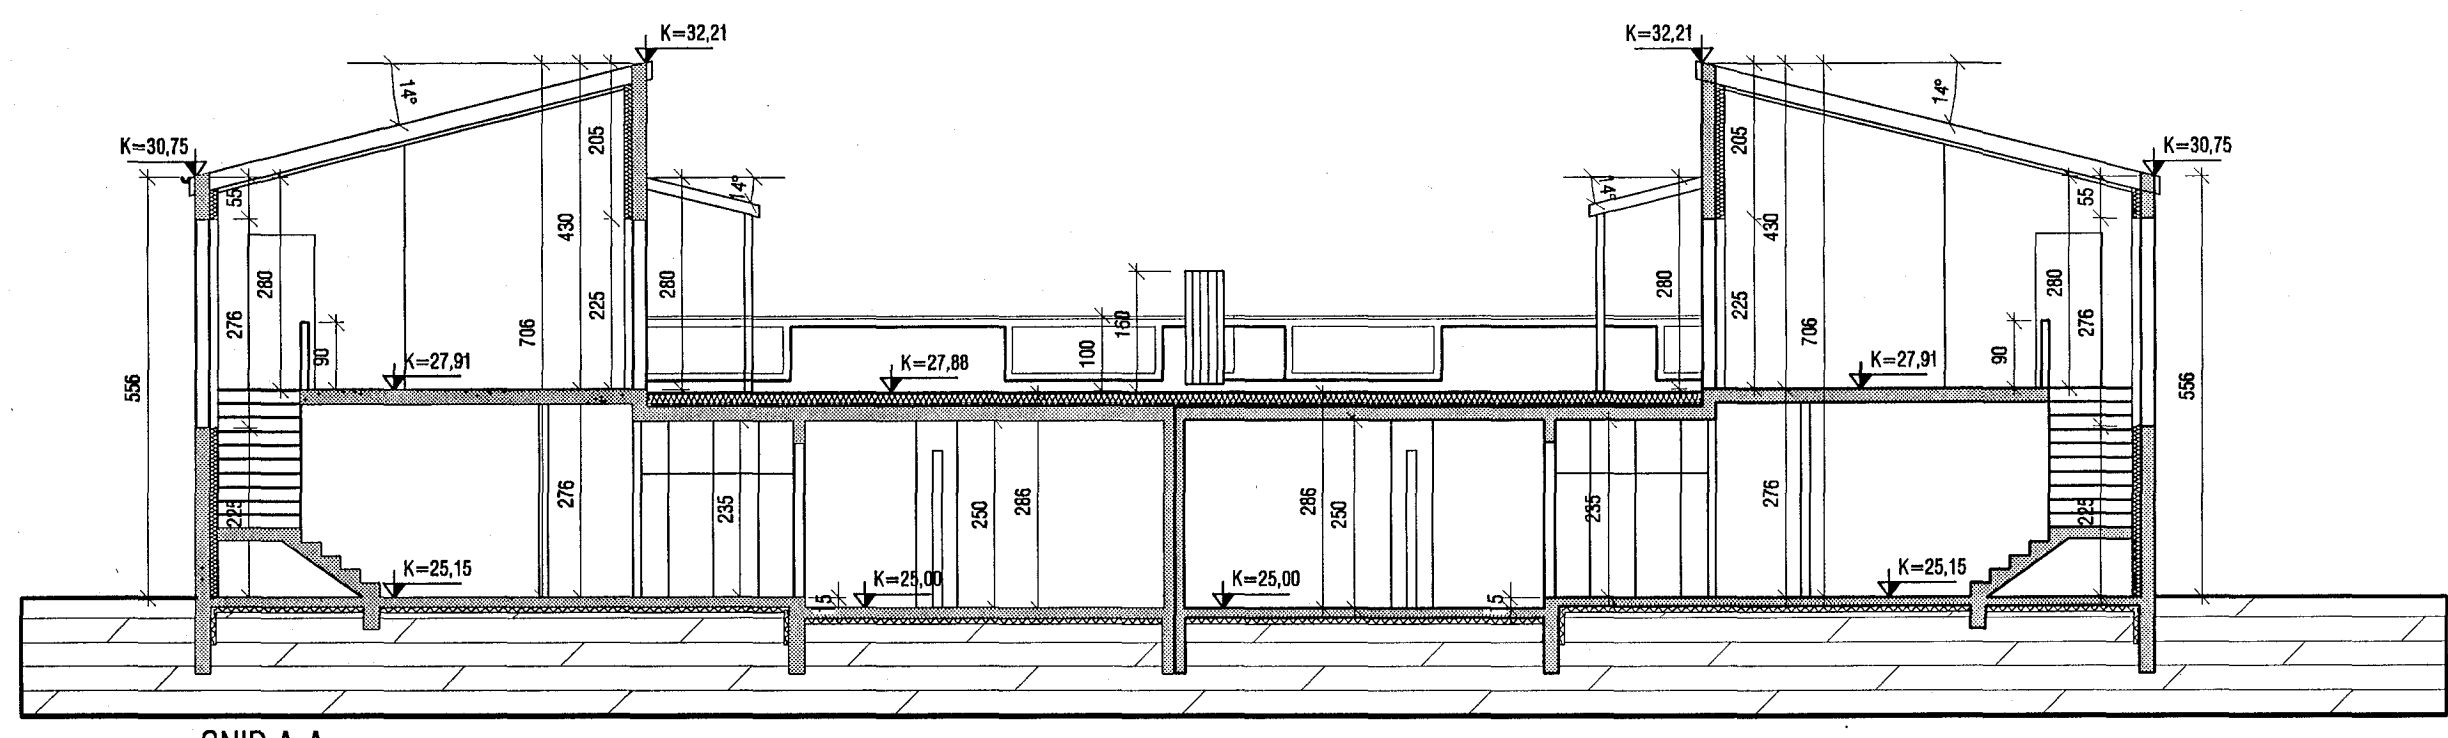

SNID A-A

Br.10.02.04: HÚS HÆKKAD UM 25 CM
 BREYTING 30.06.04: Á INNRA SKIPULAGI OG BREYTTAR SÚLUR Í HORNGLUGGUM

VEKTOR -hönnun og ráðgjöf - Nýbýlavegi 6, 200 Kópavogi.		Ríkharður Oddsson byggingafræðingur Kf. 270281-5158 sími: 654-8850 fax: 654-8889	
A-03		Br.1	10.02.04
Telkn. nr.	Tilvísun á telkningu	Br.	Dags.
Samþykkt			
Hannað Jón H. Hildverson		Telknað JHH/MC	
Dagsetning	Verk nr.	Mælikvæði	Telkn. nr.
30.06.04	A-03-11-23	1:100	A-03

FÍFUVELLIR 25-27
 GRUNNMYNDIR 2. HÆÐA
 SNID A-A/D-D OG E-E

[Handwritten signature]