



Samþykkt þann
 14 JULÍ 2004
 Byggingafulltrúðinn í Hafnarfirði
 F.h. Sigurbjartur Halldórsson

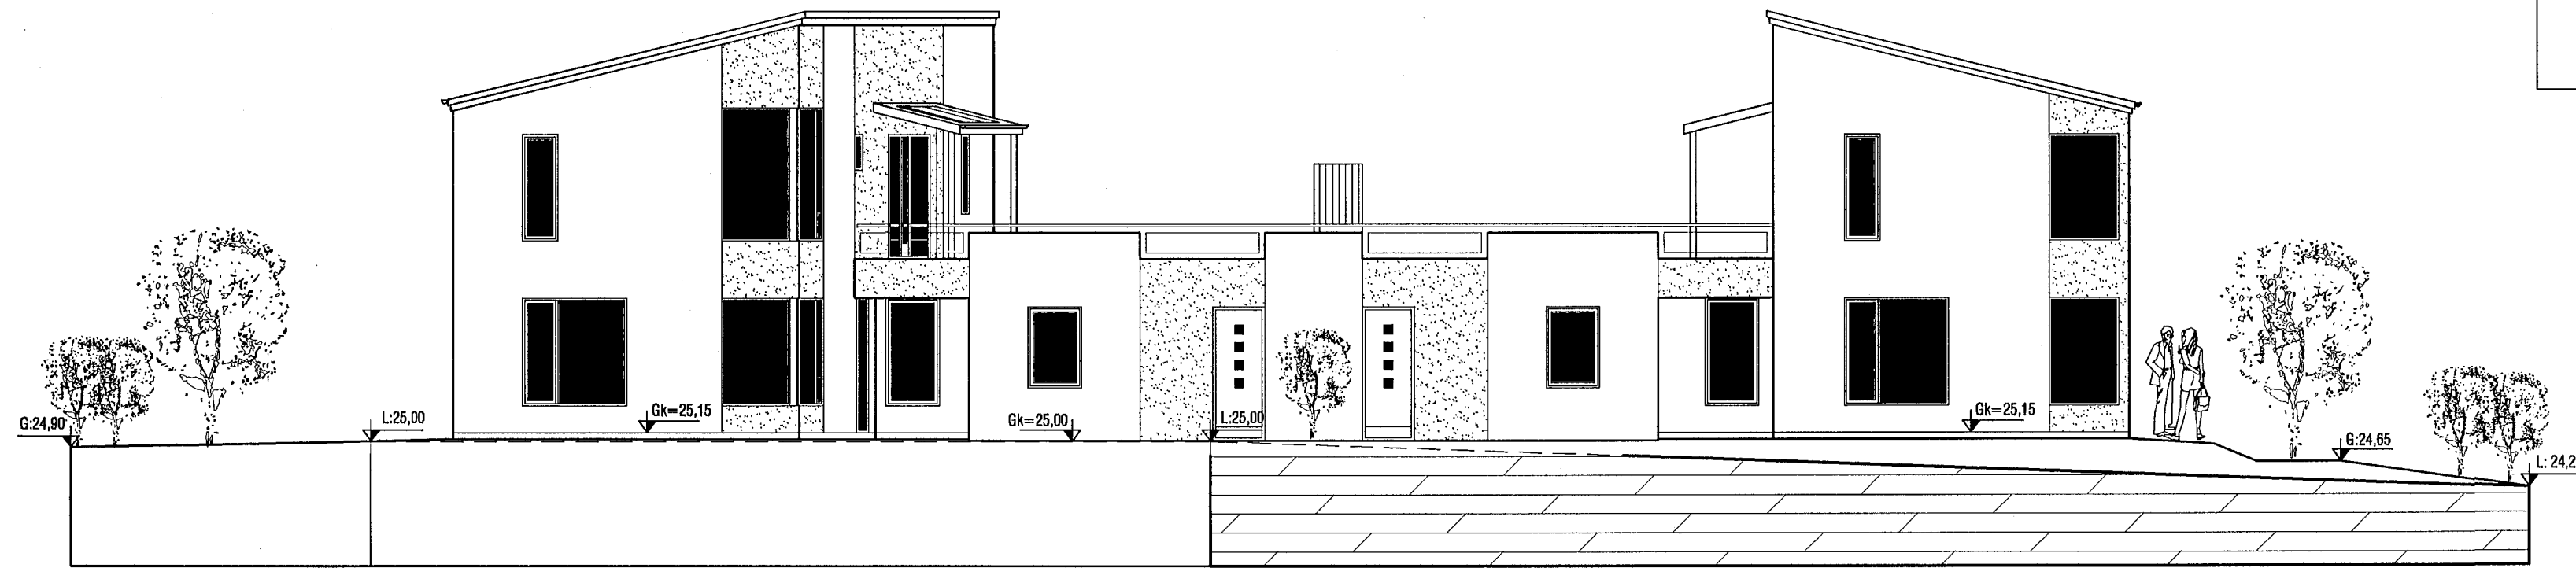


ÚTLIT SUÐ-VESTUR

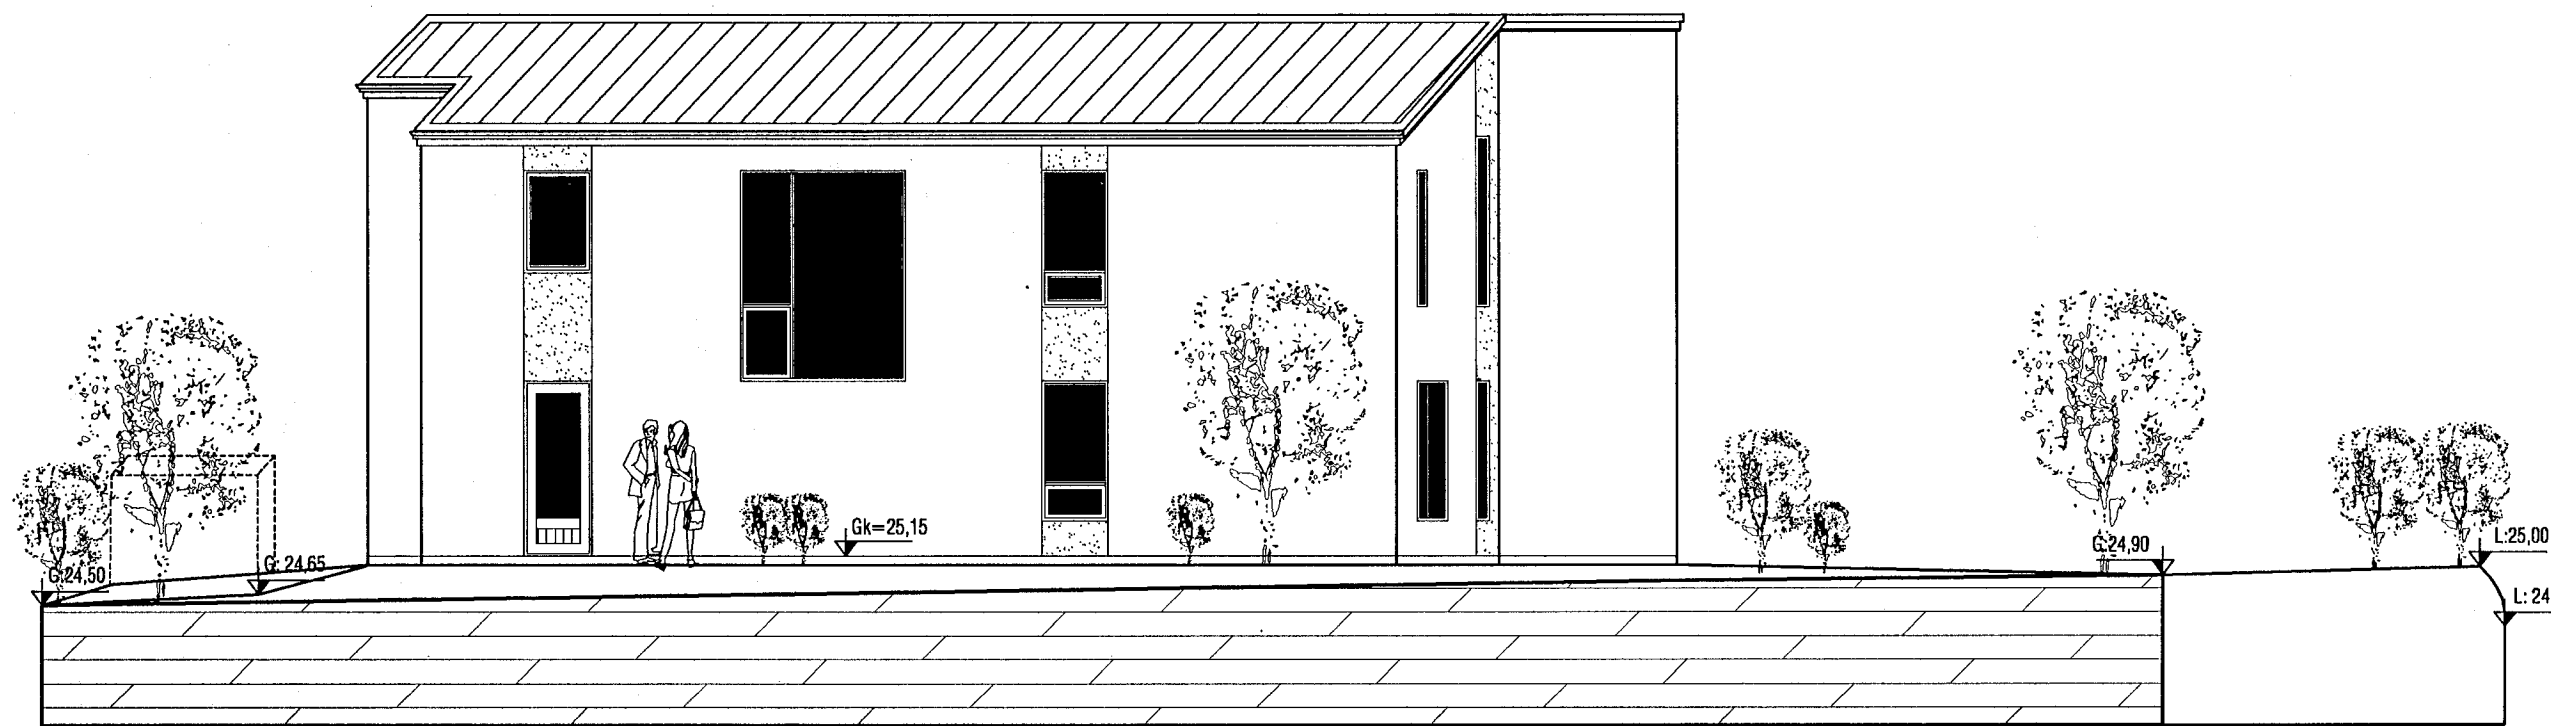

ÚTLIT NORÐ-VESTUR

Br. 10.02.04: HÚS HÆKKAD UM 25 CM
 Br.30.06.04: BREYTING GLUGGA ÚTLIT, G16 SÍKKADUR OG BREYTTAR SÓLUR Í HORNGLUGGUM

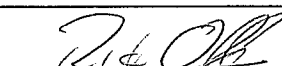VEKTOR - hönnun og ráðgjöf - Nýbýlavegi 6, 200 Kópavogi.		Ríkharður Oddsson byggingaræðingur Kf. 270261-5159 símt: 554-6650 fax: 554-6689.	FÍFUVELLIR 25-27 ÚTLIT SUÐ-VESTURS OG NORÐ-VESTURS
A-05		Br.1	10.02.'04
Telkn. nr.	Tilvísun á teikningu	Br.	Dags.
Samþykkt 		Hannað Jón H. Hlökkversson Telknað JHH Dagssetning 30.06.04 Verk nr. A-03-11-23 Mælikvarði 1:100 Telkn. nr. A-05	