



DALSHRAUN 3

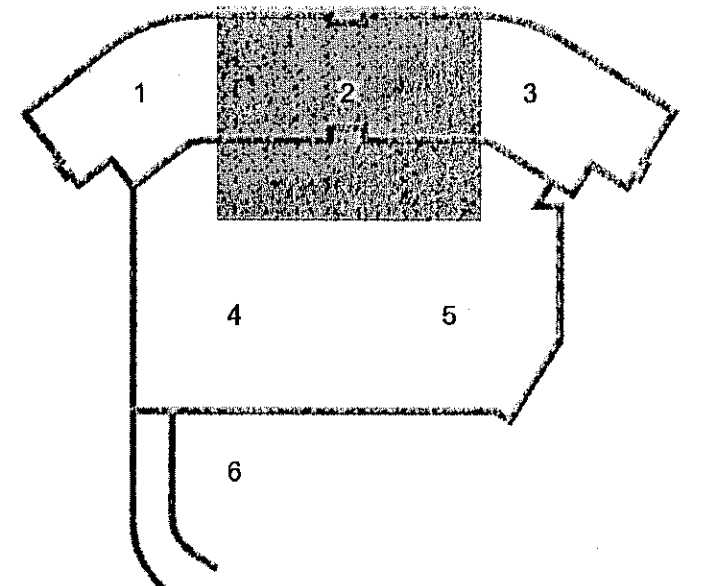

F	22.01.14	Reyndarteikning	BSG/ÖG
E	06.09.13	Bætt við grein IIIK; AKK	BSG/ÖG
D	28.08.13	Pípur fyrir loftir. og BVK	BSG/ÖG
C	12.08.13	Hinappur fyrir reyklosunarkerfi	JARUAR
B	08.08.13	Færsla NL lampa	BSG/ÖG
A	27.06.13	Raftegn teiknað í skrifstofunni.	BSG/ÖG
Útg.	Dags.	Skýring	Hannað/Yrfað

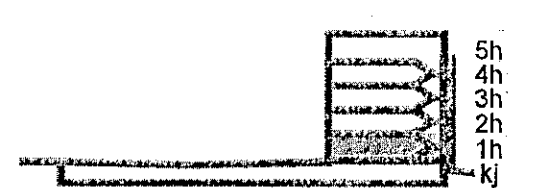

VERKFRÆDISTOFA

B/EJARHRAUN 20 • 220 HAFNARFJÖRÐUR • KENNIT. 710796-2899
vsb@vsb.is • Sími 585 8600 • Fax 585 8610 • www.vsb.is

Árinn sérhönnuðar Óm Guðmundsson Kt. 220991 2739 • orn@vsb.is					
Verkhellir DALSHRAUN 3 HAFNARFIRÐI					
Verkhellir Rafkerfi Lágspenna 1.hæð Grunnmynd 2					
Hannað	VD	Taknað	Yrfað	Kvartí	Síða
VD	VD	BSG	1:50	/A1	-
Dags.	03.06.2008	Verkefni	07244	Teikning	Utgáfa
			R1 012		F

V:\007\07244\107244-Dalshraun 3\Shear\07244-R1-1.tex:ang