Byggingafulltrúi Hafnarfjarðar
Móttekið þann
21 FEB 2014

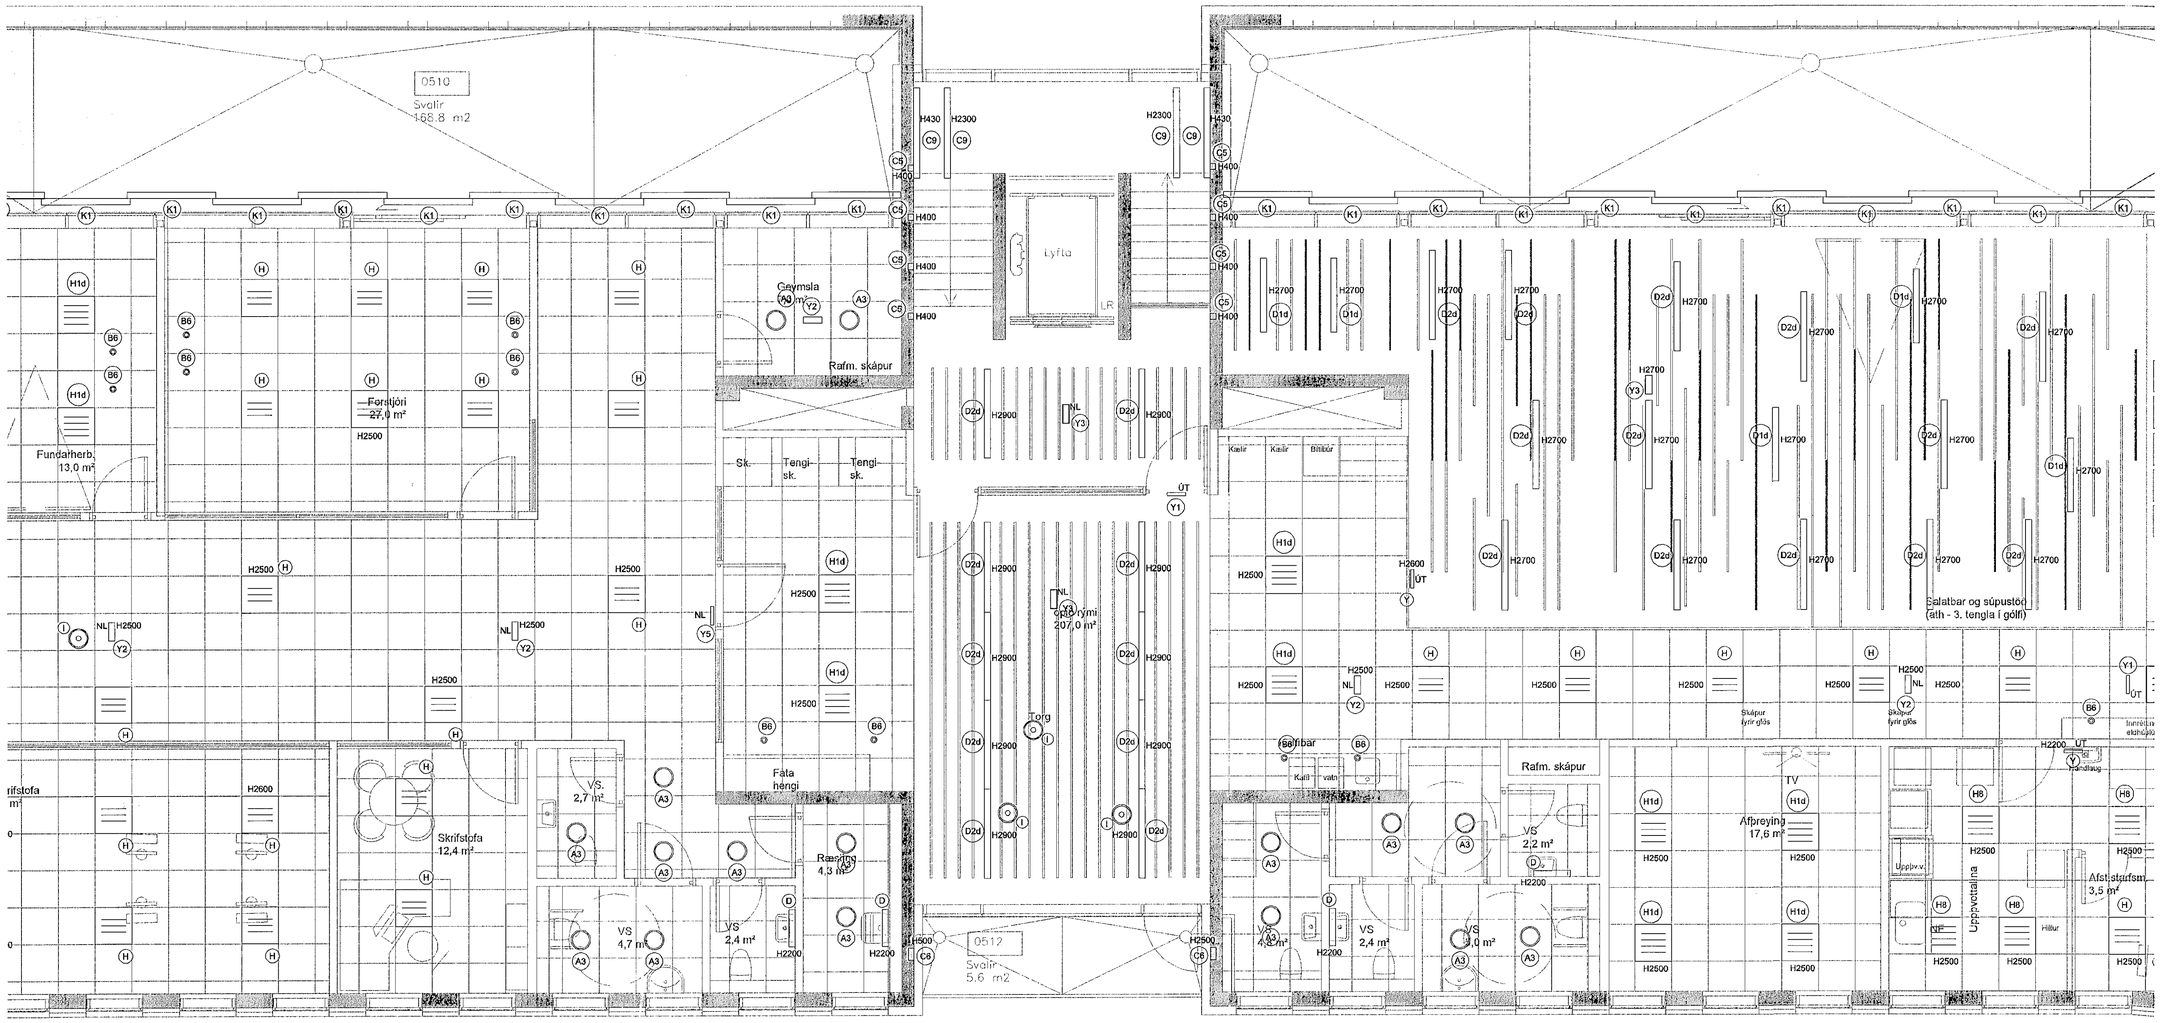

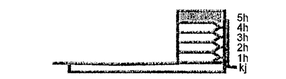

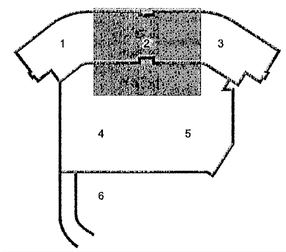

DALSHRAUN 3

C	22.01.14	Reyndarteikning	BSG/ÓG
B	12.08.13	Færsla á lömpum í matsal	BSG/JAR
A	09.07.13	Skrifstofurými og breytingar við tröppur (miðrými).	BSG/ÓG
Útg.	Dags.	Skýring	Hannað/Yfirfarið

VSB
VERKFRÆÐISTOFA
BÆJARHRAUN 20 • 220 HAFNARFJÖRÐUR • KENNIT. 710796-2899
vsb@vsb.is • Sími 585 8600 • Fax 585 8610 • www.vsb.is

Áritun sérhönnuðar
Örn Guðmundsson
Kt: 220961 2739 • orn@vsb.is

Verkheiti
DALSHRAUN 3
HAFNARFIRÐI

Verkhluti
Rafkerfi
Lampaplan 5.hæð
Grunnmynd 2

Hannað	Teiknað	Yfirfarið	Kvarði		Síða
VD	VD	BSG	1:50	/ A1	-
Dags.		Verkefni	Teikning		Útgáfa
03.06.2008		07244	R2 052		C

V:\2007\07244\IT\07244-Dalshraun 3\Sheets\Rsb\07244-R2-52.dwg