

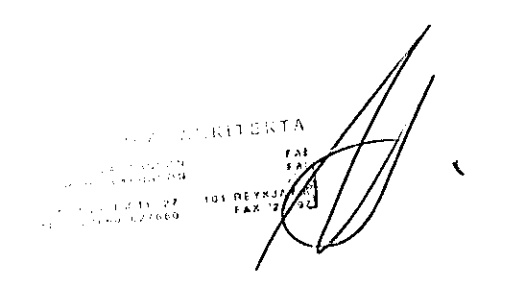
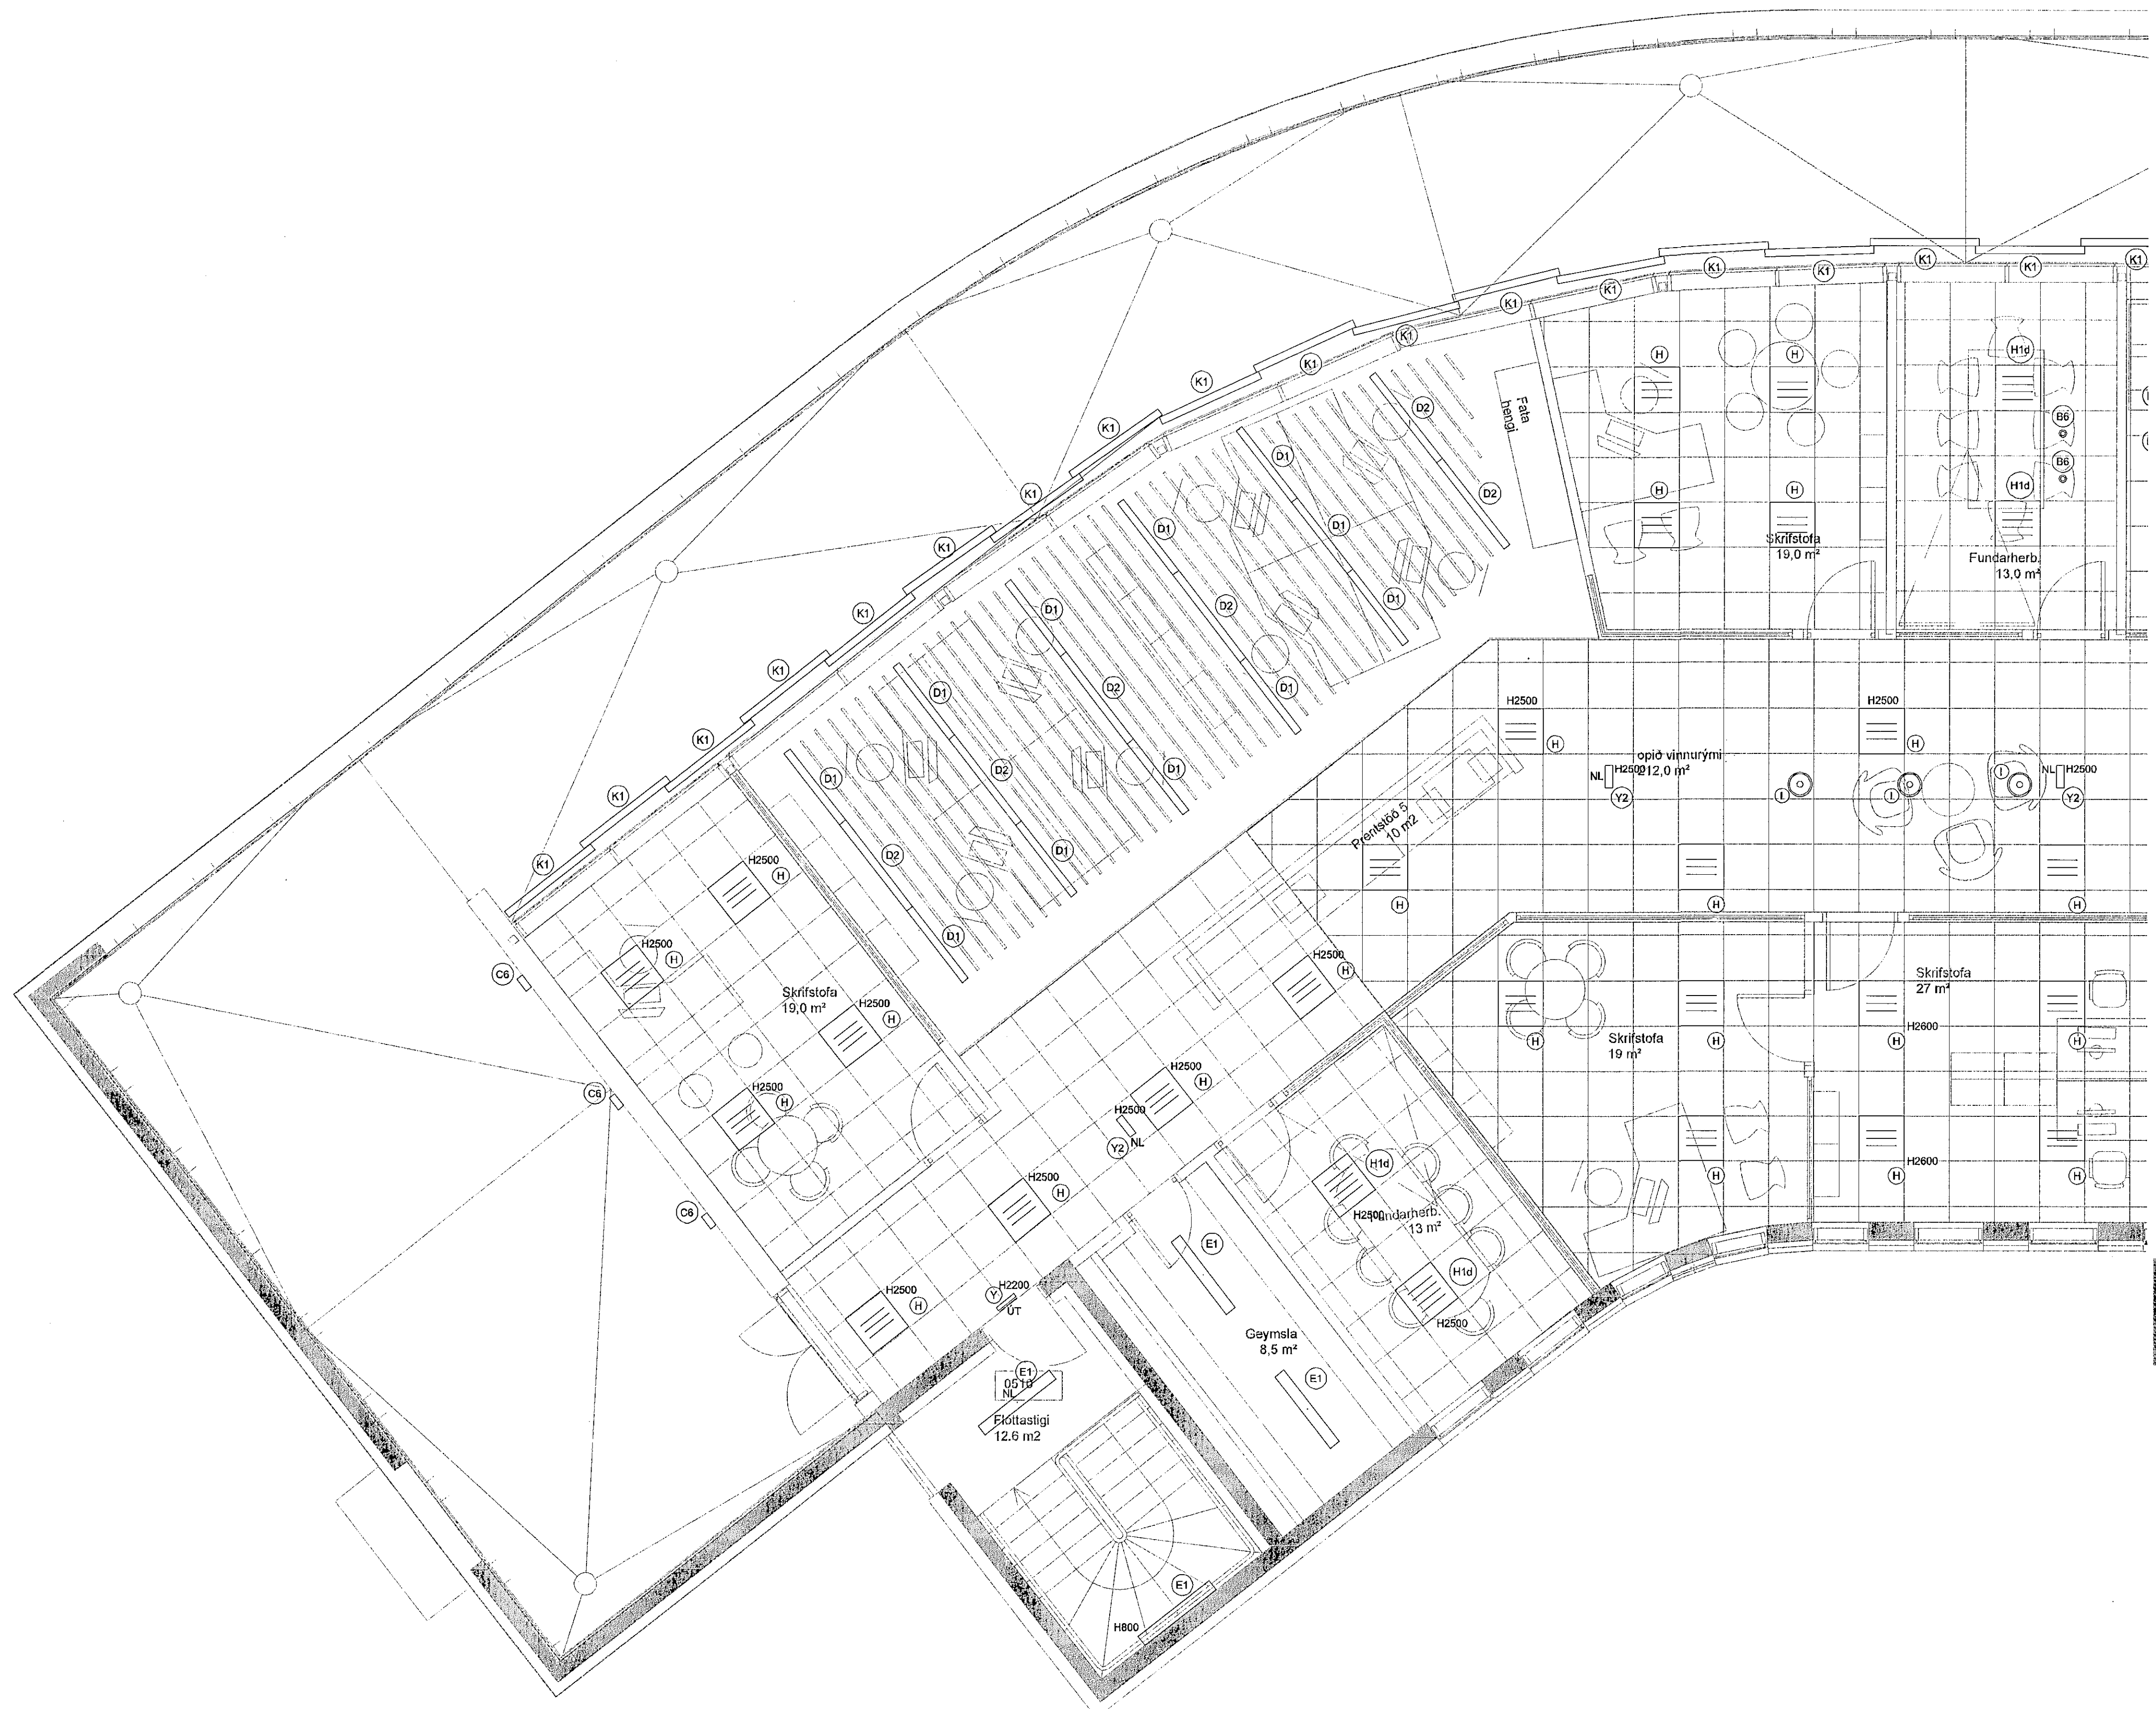


Byggingafultrúi Hafnarfjarðar
Móttekið þann
21 FEB 2014

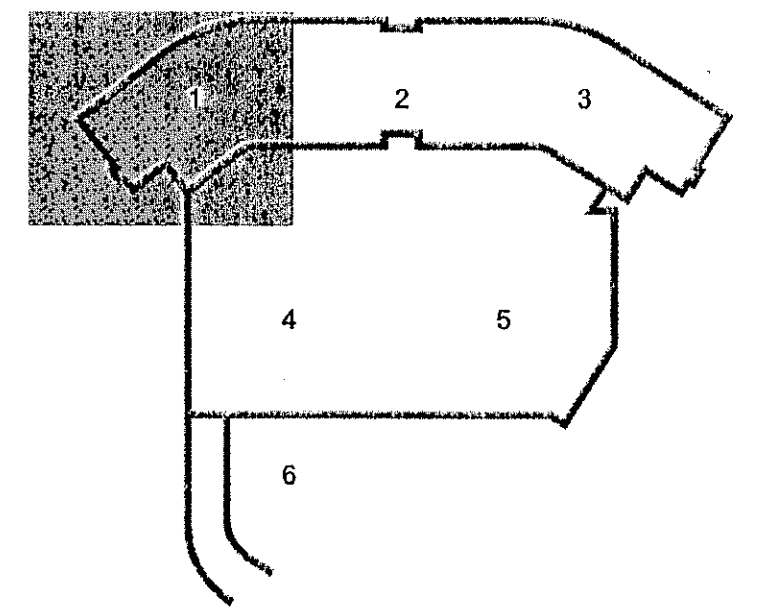

DALSHRAUN 3

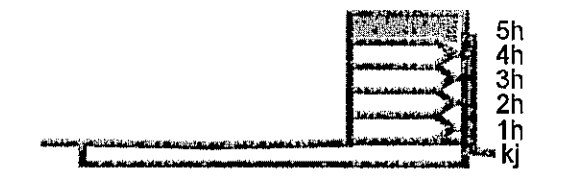

B 22.01.14 Reyndarleiðing BSG/ÓG
A 09.07.13 Skrifstofurými og breytingar við tréppu (mibrymi) BSG/ÓG
Útg. Dags. Skýring Hannad/Yfirfarid



VERKFRÆÐISTOFA

BÆJARHRAUN 20 • 220 HAFNARFJÖRÐUR • KENNIT. 710766-2899
vsb@vsb.is • Sími 585 8600 • Fax 585 8610 • www.vsb.is

Áritun sérhönnuðar
Órn Guðmundsson
Kt: 2209812739 • om@vsb.is

Verkefni:
DALSHRAUN 3
HAFNARFIRDI

Verkefni:
Rafkerfi
Lampaplan 5.hæð
Grunnmynd 1

Hannad	Teknað	Yfirfarid	Kvarði	/ A1	Síða
VD	VD	BSG	1:50		-
Dags.	Verkefni	Tekning	Útgáfa		
03.06.2008	07244	R2 051	B		

V:\007\07244\07244-Dalshraun 3\Sheets\9\07244-R2.5.hæð.dwg