Byggingafulltrúi Hafnarfjarðar
Móttekið þann
21 FEB 2014

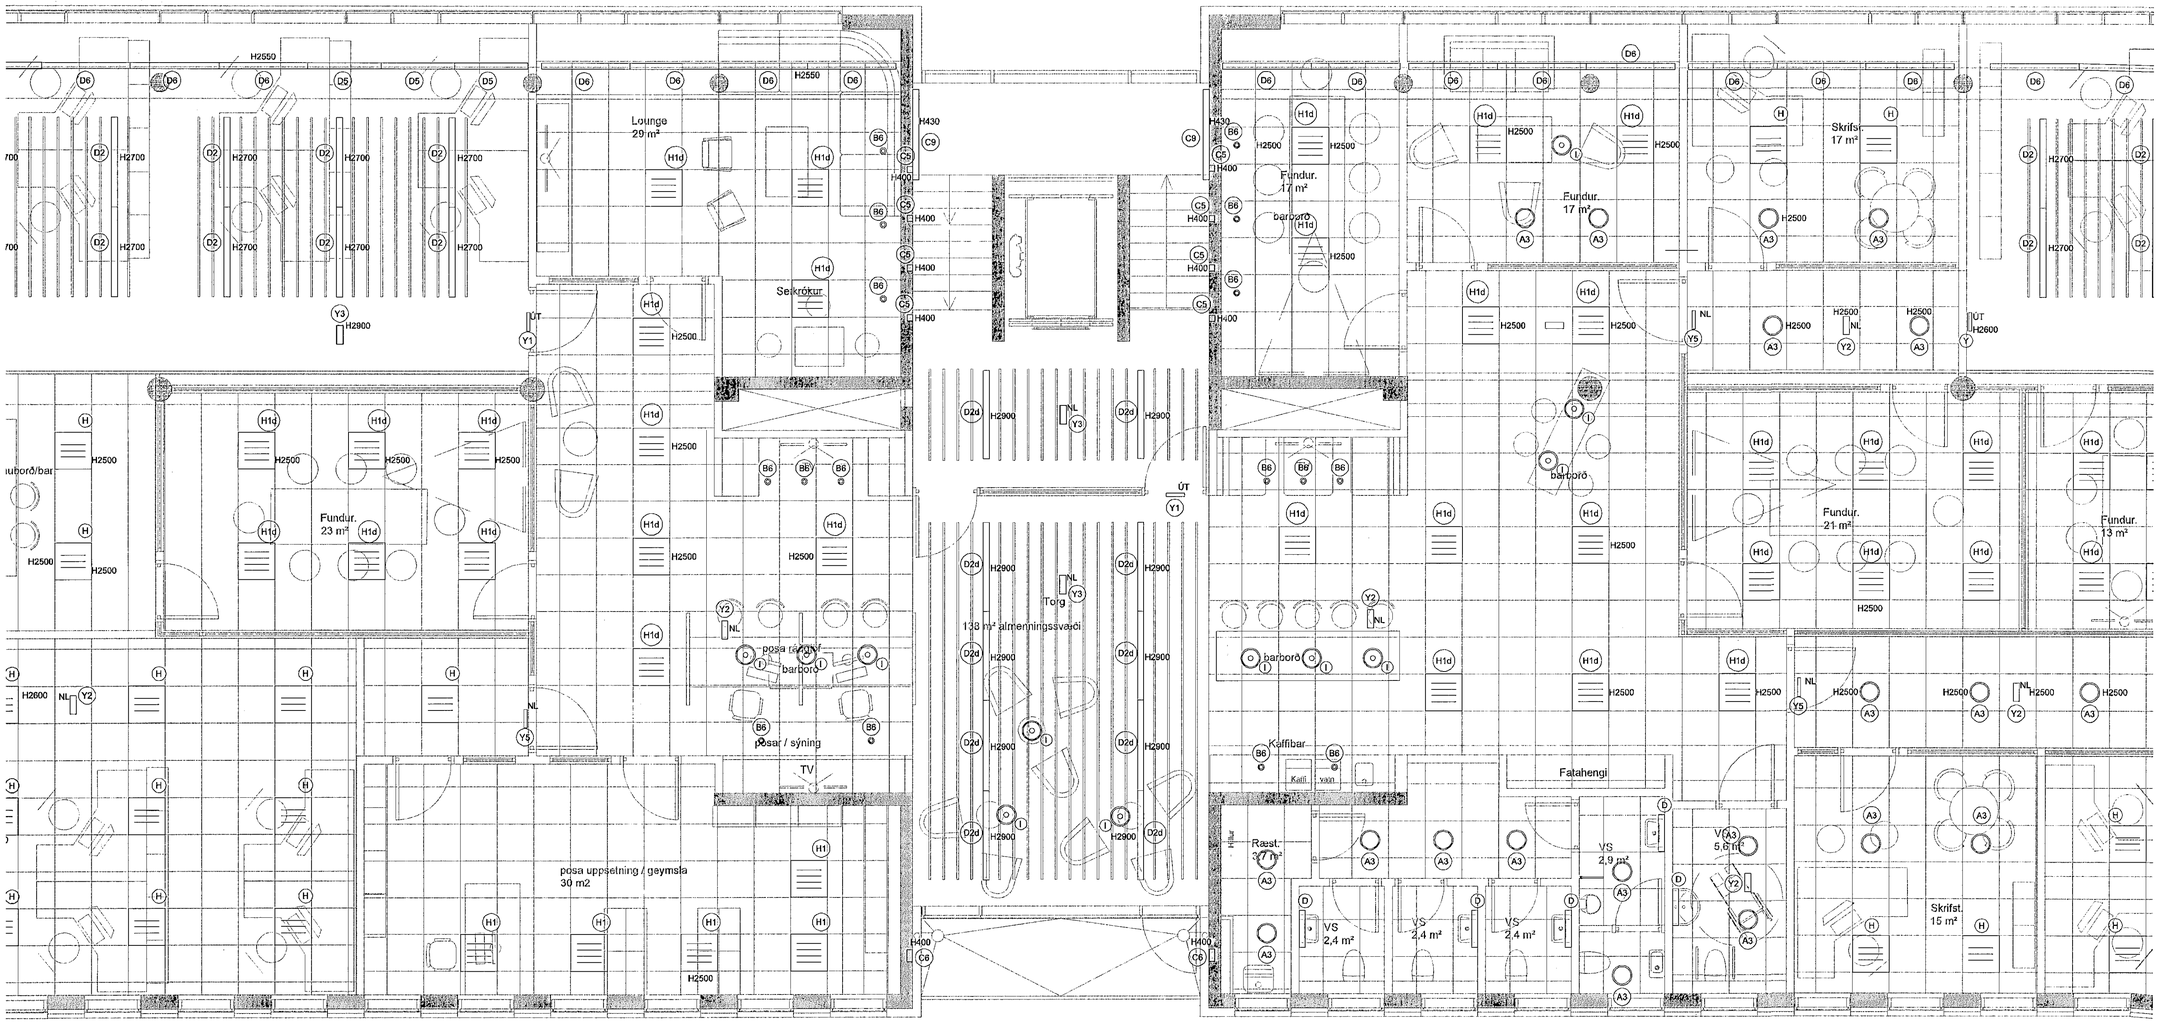

TEIKNISTOFA ARNLAUGS
KÁRASTÍG 9 • 101 REYKJAVÍK
KENNITALA 070244-2543
SÍMI 562 2242 • FAX 562 2243
VSK-NÚMER 101 REYKJAVÍK

DALSHRAUN 3

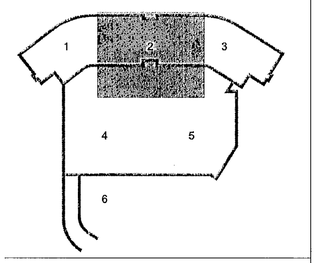

B	22.01.14	Reyndarteikning	BSG/ÖG
A	09.07.13	Skrifstofurými og breytingar við tröppur (miðrými).	BSG/ÖG
Útg.	Dags.	Skýring	Hannað/Yfirfarið

VSB
VERKFRÆÐISTOFA
BÆJARHRAUN 20 • 220 HAFNARFJÖRÐUR - KENNIT. 710796-2899
vsb@vsb.is • Sími 585 8600 • Fax 585 8610 • www.vsb.is

Áritun sérhönnuðar
Örn Guðmundsson
Kt: 220961 2739 • orn@vsb.is

Verkheiti
DALSHRAUN 3
HAFNARFIRÐI

Verkhluti
Rafkerfi
Lampaplan 3.hæð
Grunnmynd 2

Hannað	Teiknað	Yfirfarið	Kvarði		Stöð
VD	VD	BSG	1:50	/ A1	-
Dags.		Verkefni	Teikning		Útgáfa
03.06.2008		07244	R2 032		B

V:\2007\07244\IT\07244-Dalshraun 3\Steelix\Rit\07244-R2-3.hæð.dwg