




VERKFRÆÐISVIÐ
VIRKISVIÐA ARKITEKTA

DALSHRAUN 3

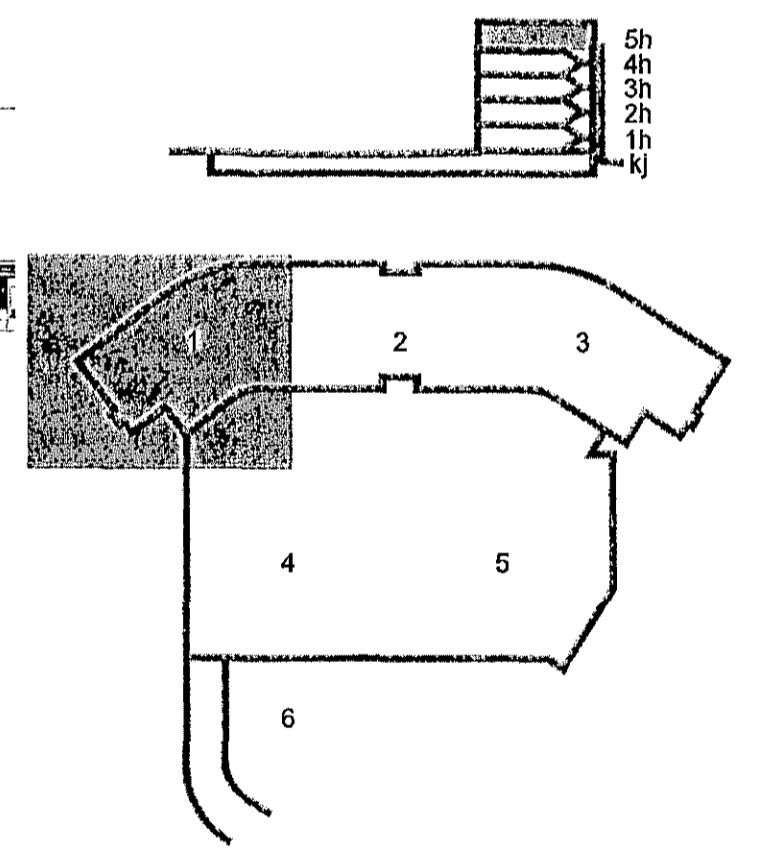

F	22.01.14	Reyndartekning	BSG/ÖG
E	23.09.13	Ráttögn á skrifstofum	BSG/ÖG
D	06.09.13	Ráfar í fundarherbergjum	BSG/ÖG
C	26.08.13	Grein í gærdinum, niðurföll	BSG/ÖG
B	08.08.13	Rör í gærdinum	BSG/JAR
A	18.07.13	Merkingar, útlampar færast á loft, bætt við dösúm	BSG/ÖG
Utg.	Dags.	Skýring	Hannað/Yfirfarð



VERKFRÆÐISTOFA

BÆJARHRAUN 20 • 220 HAFNARFJÓRDUR • KENNIT. 710796-2899
web@vsb.is • Sími 685 8500 • Fax 685 8610 • www.vsb.is

Aritun sérhönnuðar		Om Guðmundsson		Sími 220961 2739 • om@vsb.is	
Verkið		DALSHRAUN 3 HAFNARFIREÐI			
Verkið		Rafkerfi Lágspenna 5.hæð Grunnmynd 1			
Hannað	Teknað	Yfirfarð	Kvarði	Síða	
BSG	BSG	ÖG	1:50	/ A1	-
Dags.	Verkið	Tekning	Utgáfa		
02.07.2013	07244	R1 051	F		