



DALSHRAUN 3

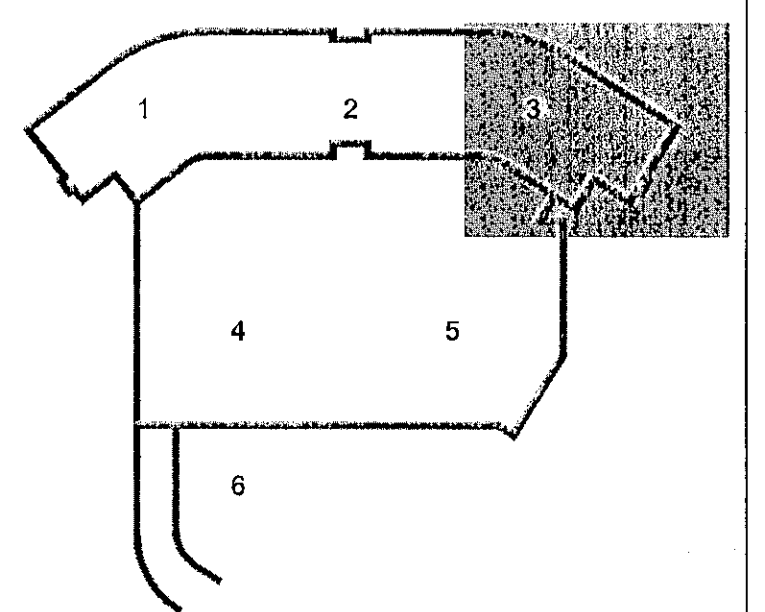

E	22.01.14	Reyndartekning	BSG/ÖG
D	23.09.13	Tenglar færðir/Fjúgað	BSG/ÖG
C	06.09.13	Rofar í fundarherbergjum	BSG/ÖG
B	18.07.13	Merkingar, útlampar færast á loft, baett við dólum	BSG/ÖG
A	04.07.13	Skrifstofurými	BSG/ÖG
Útg.	Dags.	Skipting	Hannað/Yfirfarð

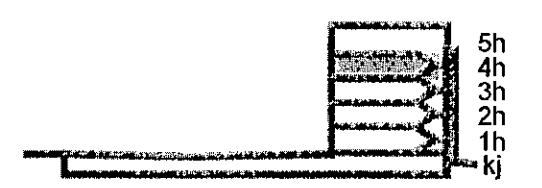

VERKFRÆÐISTOFA

B/EJAFHRAUN 20 • 220 HAFNARFJÖRÐUR • KENNIT. 710796-2896  
vsb@vsb.is • Sími 585 8600 • Fax 585 8610 • www.vsb.is

Áritun sérhönnuðar Örn Guðmundsson Rit: 220961 2739 • orn@vsb.is			
Verkiheiti DALSHRAUN 3 HAFNARFIRÐI			
Verkiheiti Rafkerfi Lágspenna 4.hæð Grunnmynd 3			
Hannað	Teknað	Yfirfarð	Kvarði
VD	VD	BSG	1:50
Dags.	Verkefni	Tekning	/ A1
03.06.2008	07244	R1 043	Útgáfa
			E