



DALSHRAUN 3

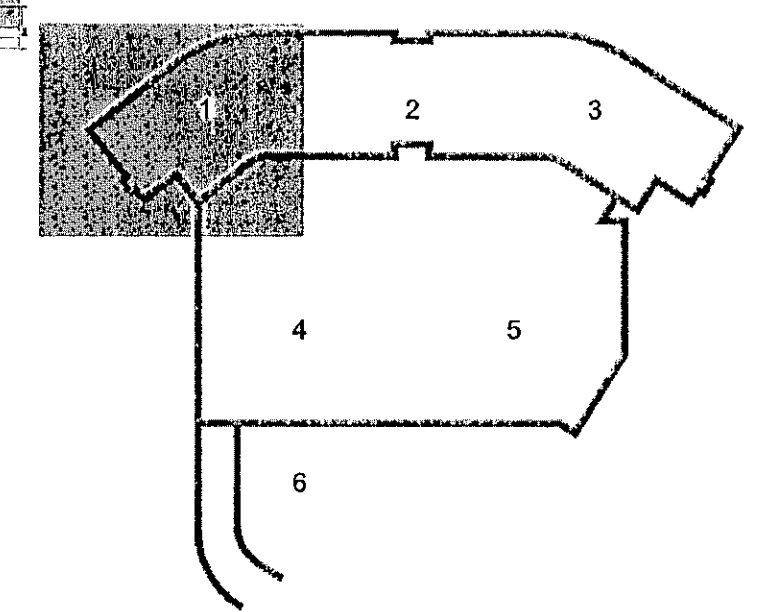

E	22.01.14	Reyndartekning	BSG/ÖG
D	06.09.13	Rofar í fundarherbergjum	BSG/ÖG
C	26.08.13	Tenglar í tenglastokk	BSG/ÖG
B	18.07.13	Merkingar, útlampar færast á loft, bætt við dösúm	BSG/ÖG
A	04.07.13	Skirfistofurými	BSG/ÖG
Útg. Dags.	Skýring		Hanna/Yfirfar/ó

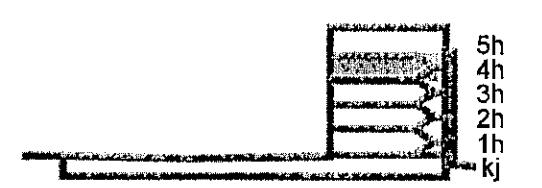

VERKFRÆÐISTOFA

B/EJARRHRAUN 20 • 220 HAFNARFJÖRÐUR • KENNIT. 710796-2899
vsb@vsb.is • Sími 585 8600 • Fax 585 8610 • www.vsb.is

Árinn sérhönnuðar	Örn Guðmundsson								
Verkhætti	DALSHRAUN 3 HAFNARFIRÐI								
Verkhætti	Rafkerfi Lágsþenna 4 hæð Grunnmynd 1								
Hannað	VD	Yfirfarð	VD	Kvarði	BSG	1:50	/A1	Síða	-
Dags.	03.06.2008	Verkhætti	07244	Teikning	R1 041	Útgáfa	E		