



TEIKNISTOFA AÐRITENTA
HAFNARFIRÐI
VIRKISSTOFU
SÍMÍ 595 8600 • FAX 595 8610 • WWW.VSB.IS

DALSHRAUN 3

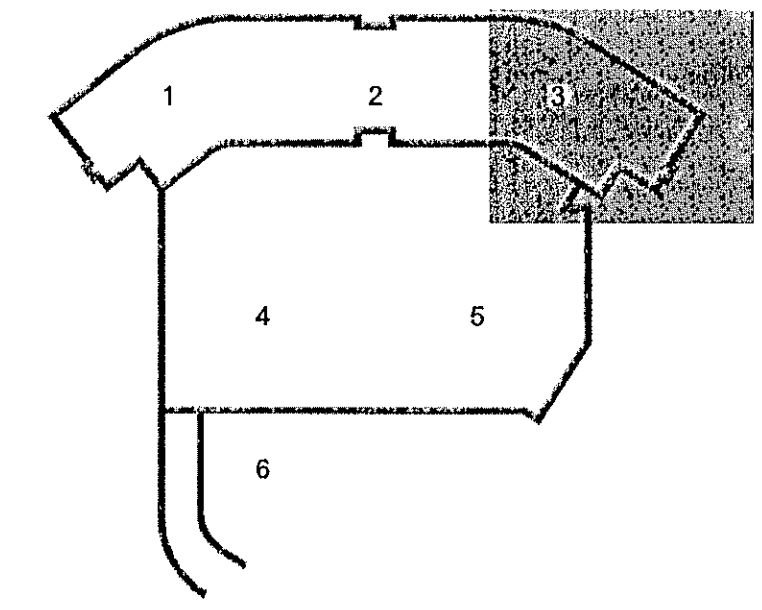

D	22.01.14	Reyndartekning	BSG/ÓG
C	06.09.13	Rofar í fundarherbergjum, grein frá IVK; AKK	BSG/ÓG
B	18.07.13	Merkingar, útlampar færast á loft, bætt við dósnum	BSG/ÓG
A	27.06.13	Raðfegn teiknað í skrifstofurými.	BSG/ÓG
Útg.	Dags.	Skýring	Hannað/Virfirði

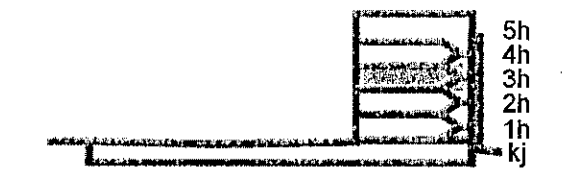

VERKFRÆÐISTOFA

B/EJARNHRAUN 20 • 220 HAFNARFJÖRÐUR • KENNIT. 710796-2899
vsb@vab.is • Sími 595 8600 • Fax 595 8610 • www.vsb.is

Áritun sérhönnuðar Óm Guðmundsson Kt: 220961 2739 • om@vsb.is					
Verkefni DALSHRAUN 3 HAFNARFIRÐI					
Verkihluti Rafkerfi Lágspenna 3.hæð Grunnmynd 3					
Hannað	VD	Teknað	Yfirfarið	Kvarði	Síða
VD	VD	BSG	1:50	/ A1	-
Dags.	03.06.2008	Verkefni	07244	Teikning	Útgáfa
			R1 033		D