


T5-G1

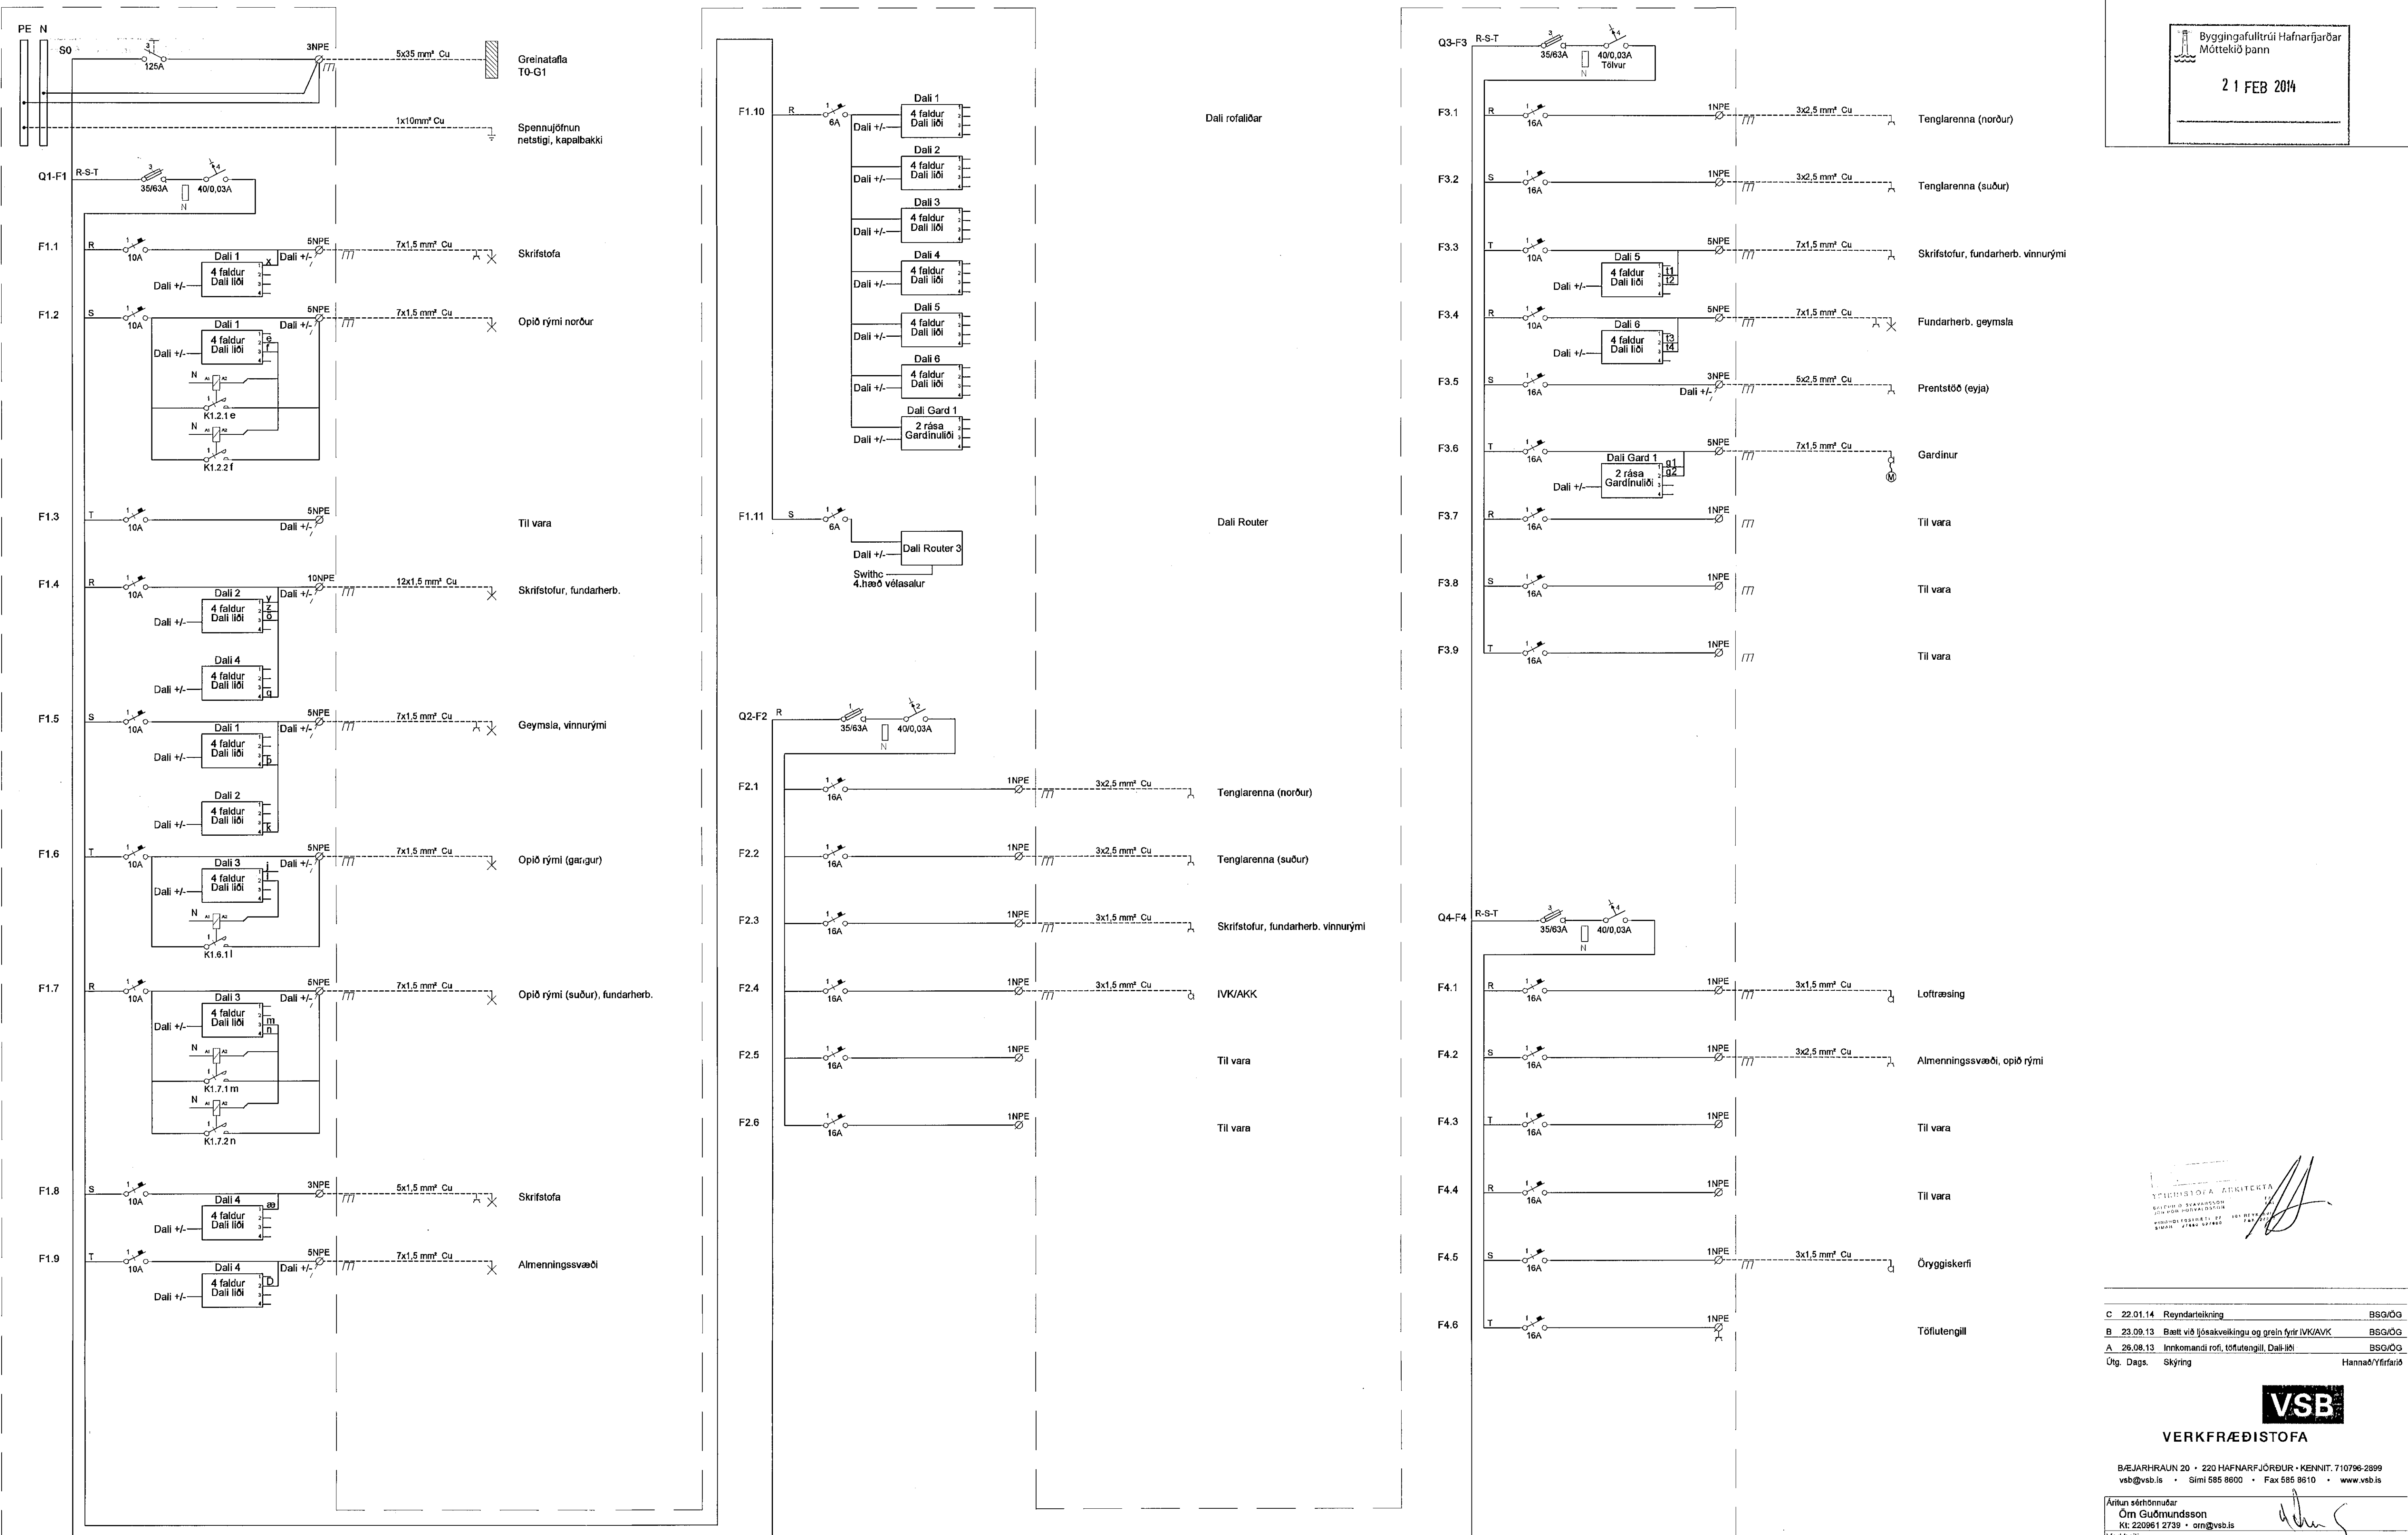

Byggingafultrúi Hafnarjarðar
Móttekið þann
21 FEB 2014


C	22.01.14	Reyndartekning	BSG/ÖG
B	23.09.13	Þætt við ljósakveikingu og grein fyrir IVK/AVK	BSG/ÖG
A	26.08.13	Innkomandi rofi, töfufengill, Dali-liði	BSG/ÖG
Útg. Dags.		Skýring	Hannað/Yfirfarið



VERKFRÆÐISTOFA

BEJARHRAUN 20 • 220 HAFNARFJÖRÐUR • KENNIT. 710756-2099
vsb@vsb.is • Sími 585 8600 • Fax 585 8610 • www.vsb.is

Aritun sérhönnuðar
Örn Guðmundsson
Kf: 220961 2739 • orn@vsb.is
Verkið er:
DALSHRAUN 3
HAFNARFIRÐI
Verkið er:
Rafkerfi
Einlinumynd / Greinatáfa T5-G1

Hannað	Teknað	Yfirfarið	Kvarði	/A1	Síða
BSG	BSG	ÖG	-	-	-
Dags.		Verkið	Tekning		Útgáfa
17.07.2013		07244	R6 511		C

V:\2007\07244\T07244-Cablehaus 3\Shemas\T07244-R6-061.dwg