


T4-G3

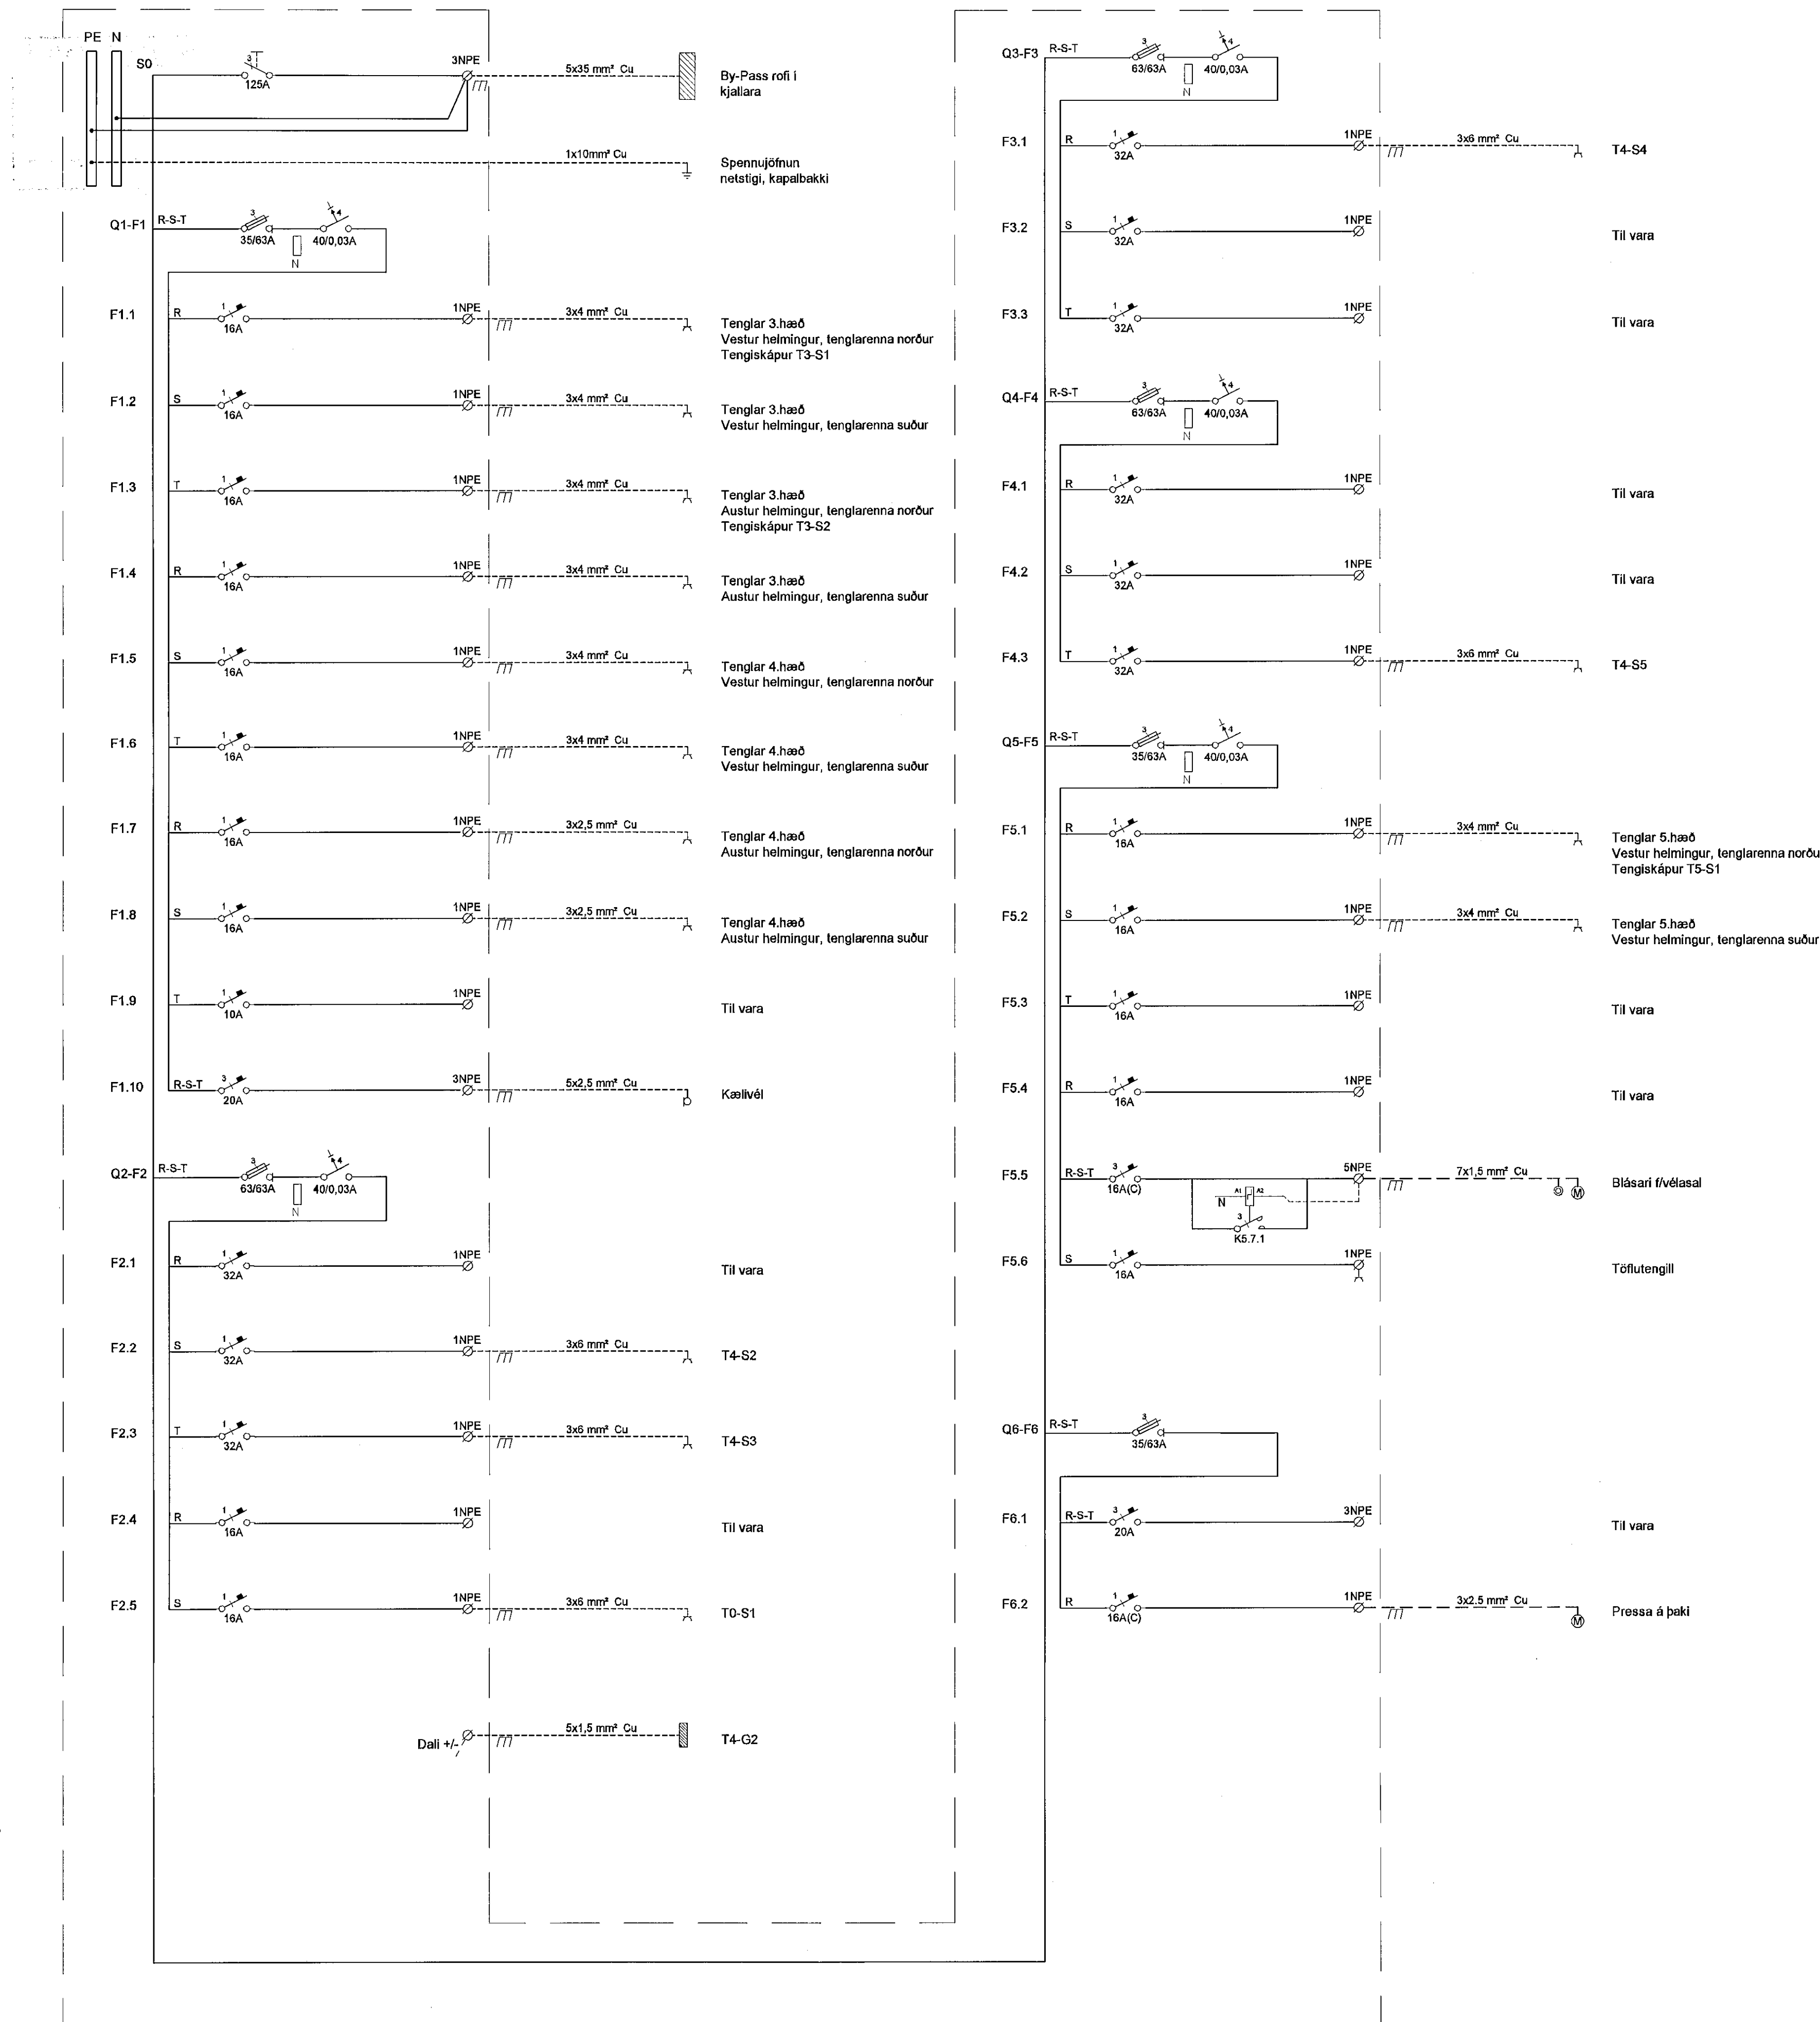

Byggingafrútrúi Hafnarfarðar  
Móttekið þann  
21 FEB 2014

VERKFRÆÐISTOFA  
HAFNARFIRÐI

B. 22.01.14 Reyndartekning BSGÓG  
A. 26.08.13 Innkomandi rofi, töflutengill BSGÓG  
Útg. Dags. Skýring Hannað/Yfirráð

**VERKFRÆÐISTOFA**

B/E JARHRAUN 20 • 220 HAFNARFJÖRÐUR • KENNIT. 710796-2999  
vsb@vsb.is • Sími 585 8600 • Fax 585 8610 • www.vsb.is

Áritun séðhönnuðar				
Örn Guðmundsdóttir				
Kt. 2209612739 • orn@vsb.is				
Verkefni	DALSHRAUN 3 HAFNARFIRÐI			
Verkefni	Rafkerfi Einlínuneynd / Greinatöfla T4-G3 (UPS)			
Hannað	Teknað	Yfirfarið	Kvarði	Síða
BSG	BSG	ÖG	-	/A1
Dags.	Verkefni	Teikning	Útgáfa	
17.07.2013	07244	R6 431	B	

V:\300707244\T107244-Dalshraun\_3\Sheets\T4-G3-R6.431.dwg