


T3-G2

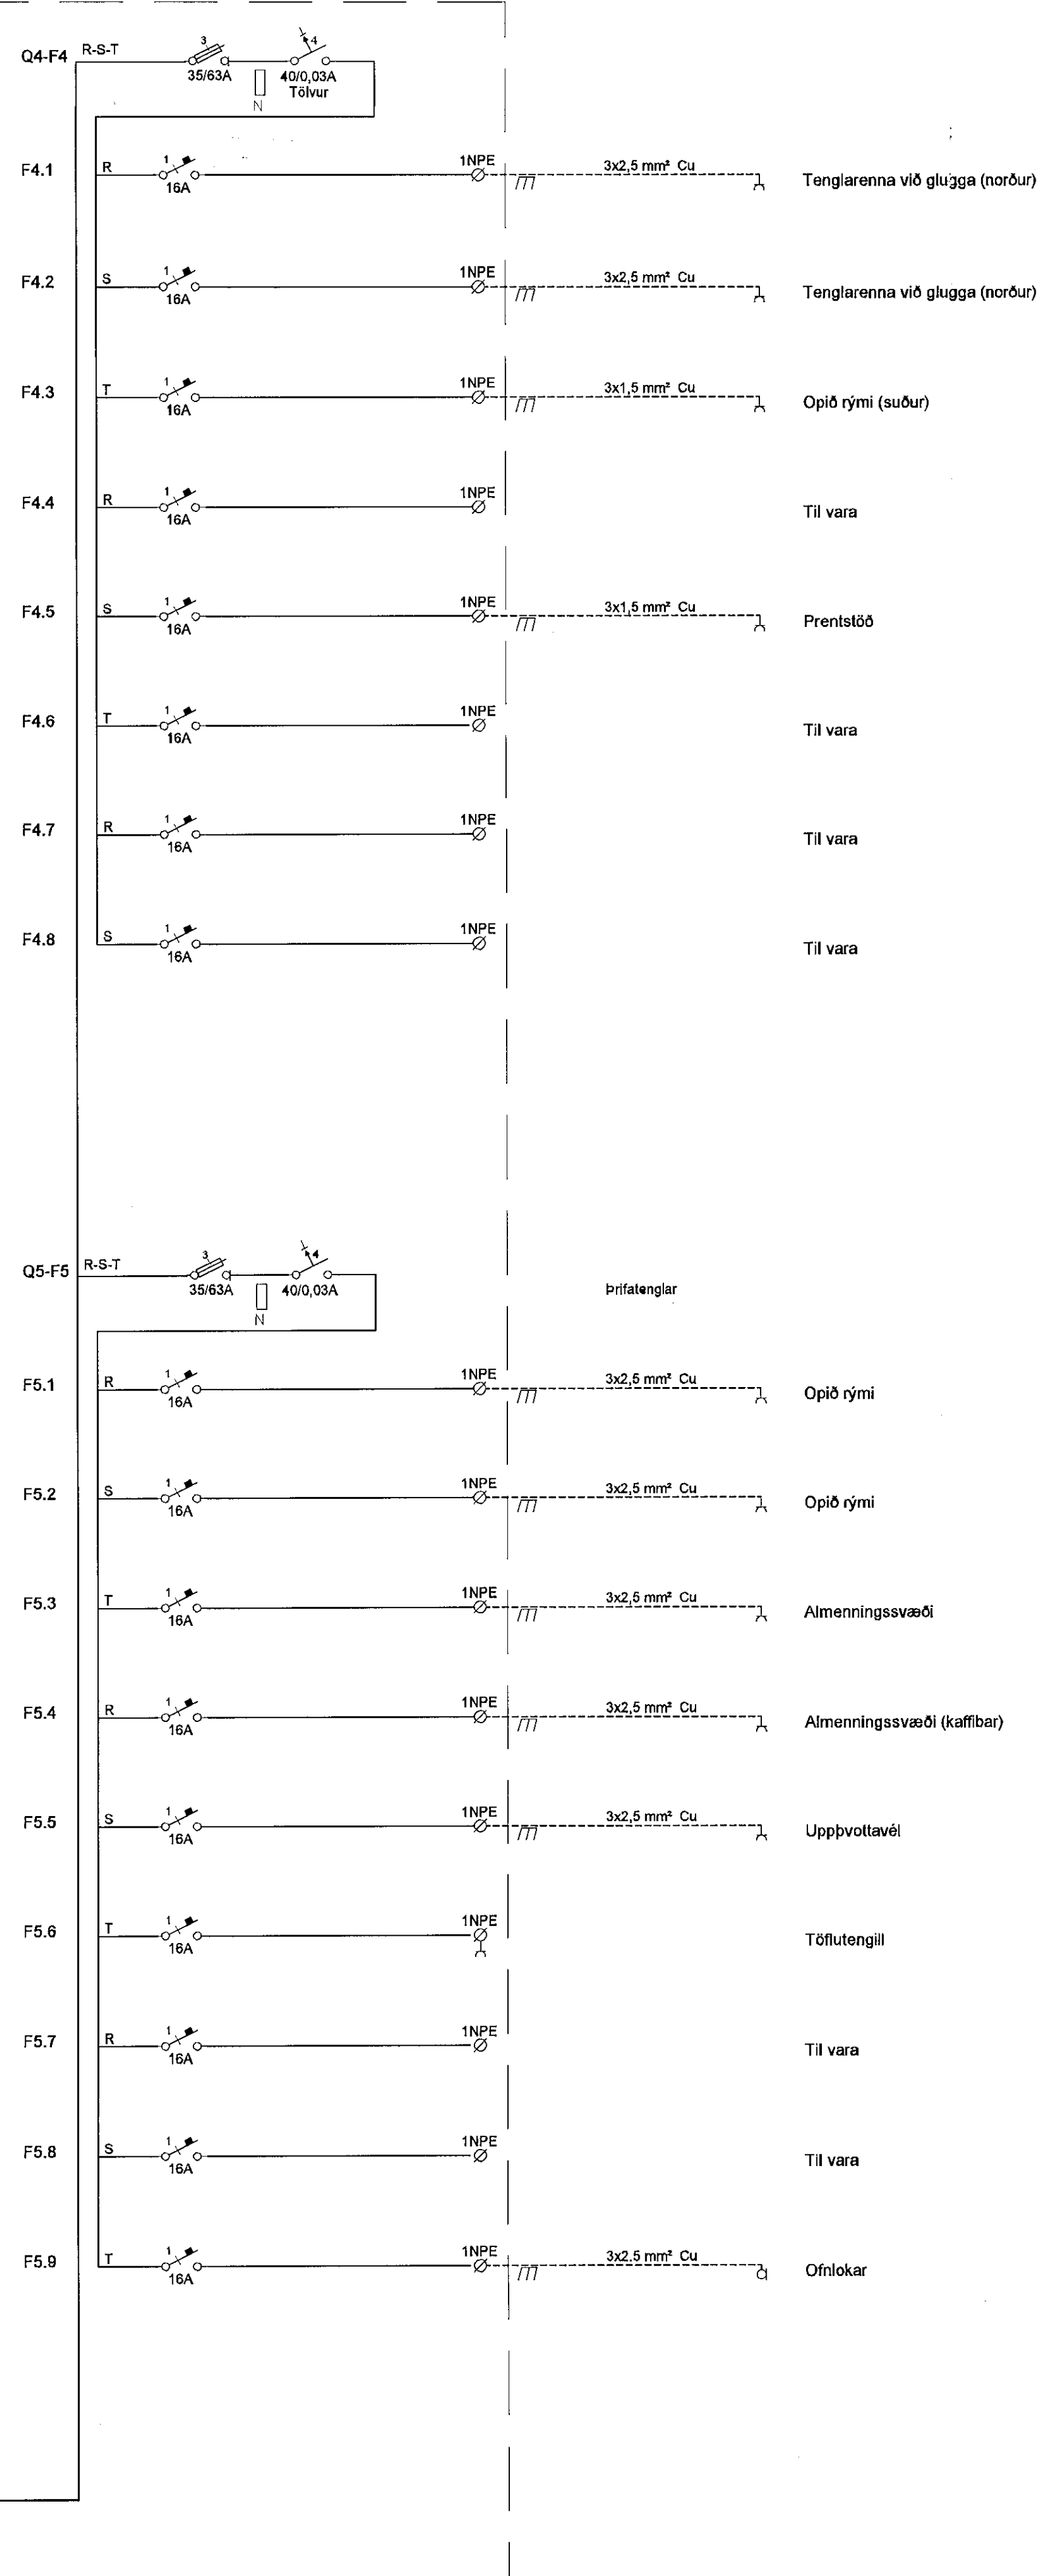

Byggingafulltrúi Hafnarfjarðar
Móttækistöð þann
21 FEB 2014


B	22.01.14	Reyndartekning	BSG/ÖG
A	26.08.13	Töflutengill	BSG/ÖG
Útg.	Dags.	Skýring	Hannað/Virfirnið



VERKFRÆÐISTOFA

BÆJARHRAUN 20 • 220 HAFNARFJÖRÐUR • KENNIT. 710796-2899
vsb@vsb.is • Sími 585 8600 • Fax 585 8610 • www.vsb.is

Árflun sérhönnuðar				
Örn Guðmundsson				
Kt. 2209612739 • orn@vsb.is				
Verkefni				
DALSHRAUN 3				
HAFNARFIRÐI				
Verkefni				
Rafkerfi				
Eiðlinamynd / Greinatafla T3-G2				
Hannað	Teiknað	Yfirfarið	Kvarði	Síða
BSG	BSG	ÖG	-	/ A1
Dags.	Verkefni	Teikning	Útgáfa	
17.07.2013	07244	R6 322	B	