
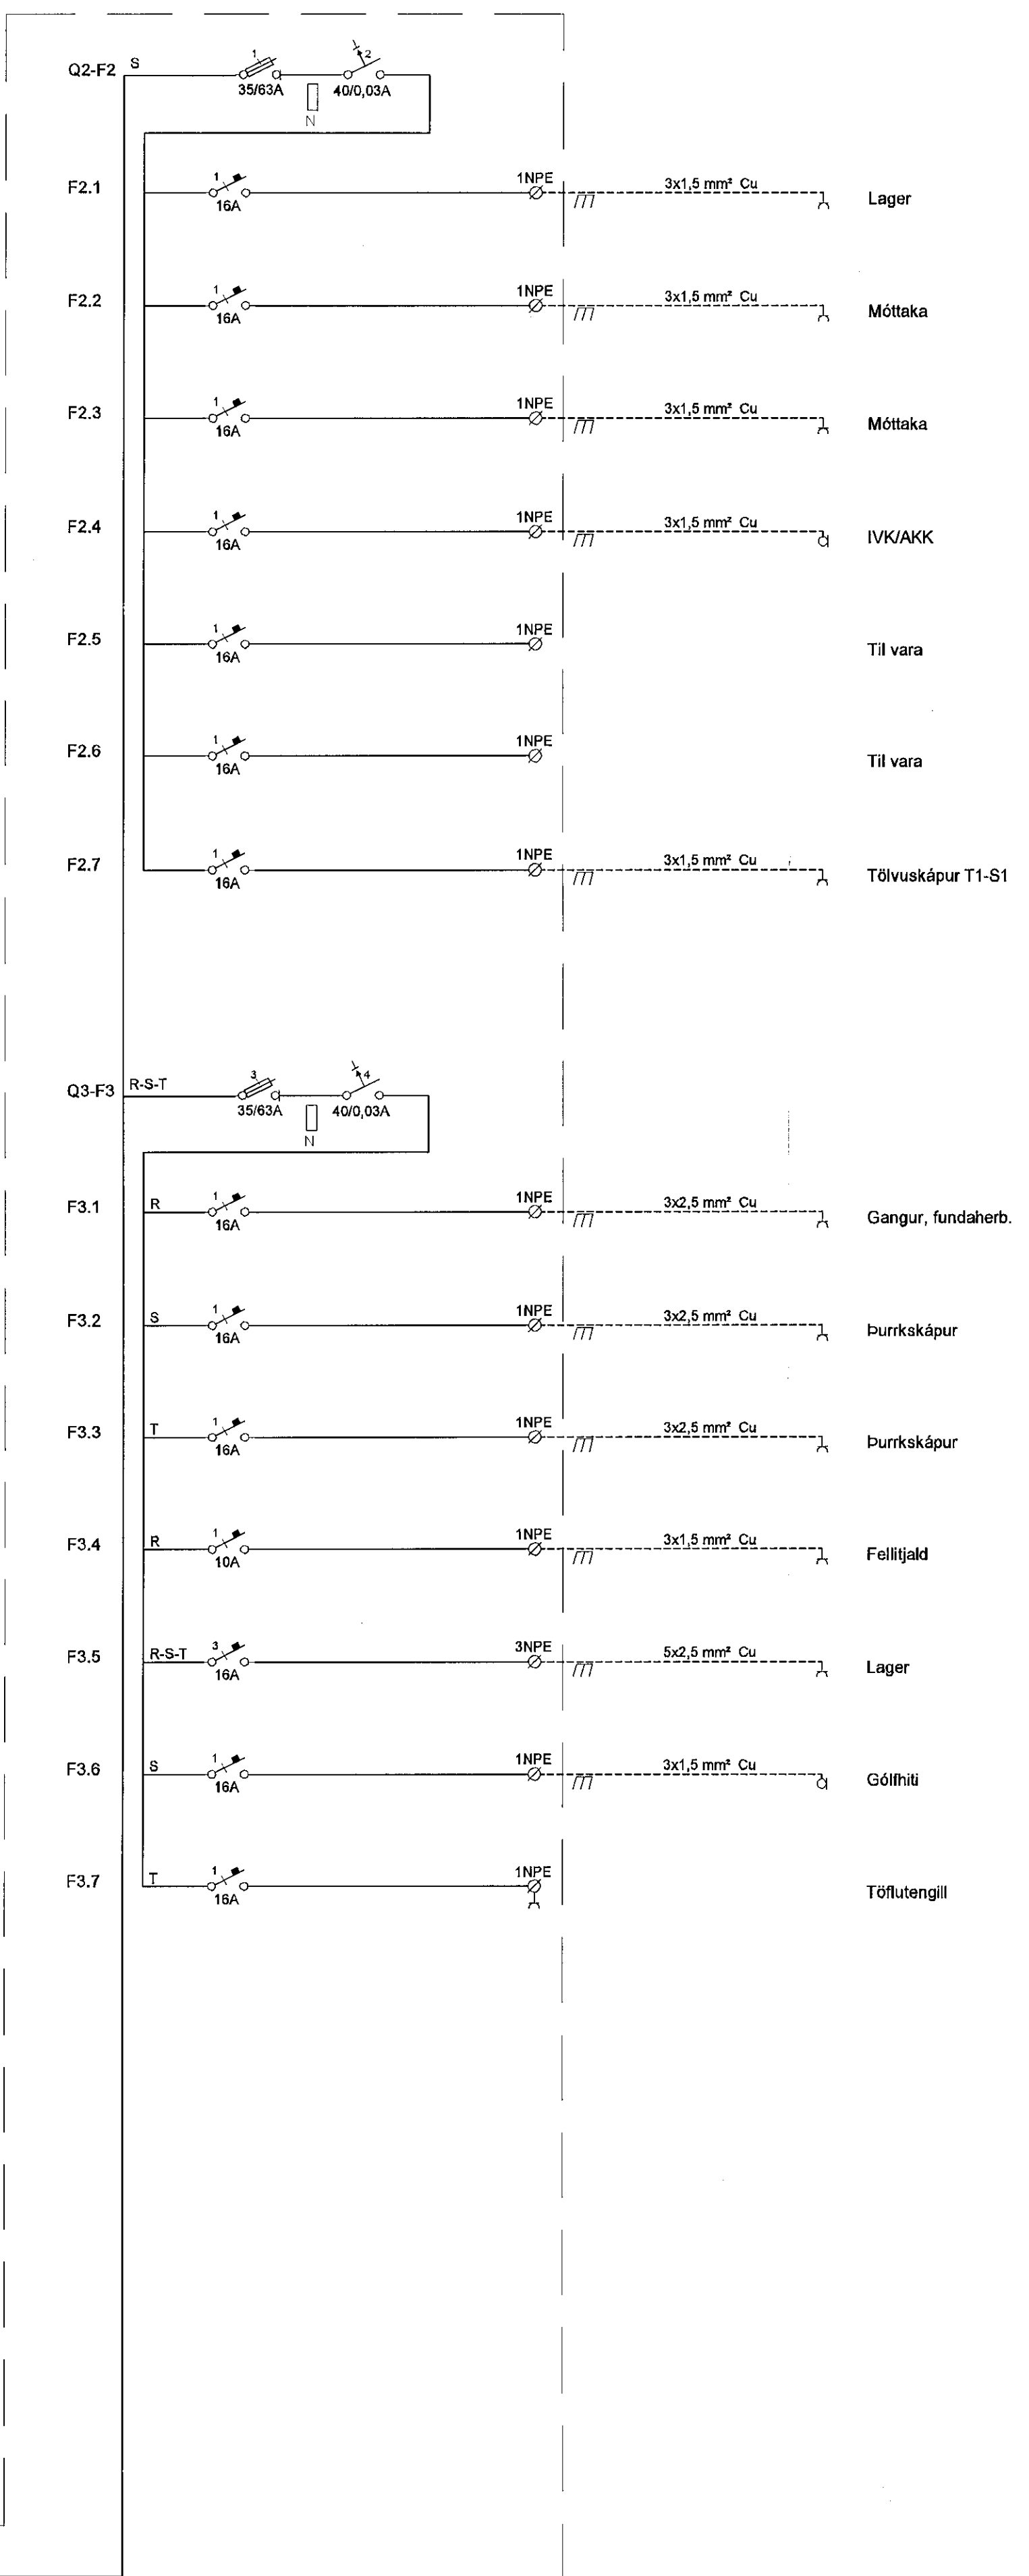


T1-G1

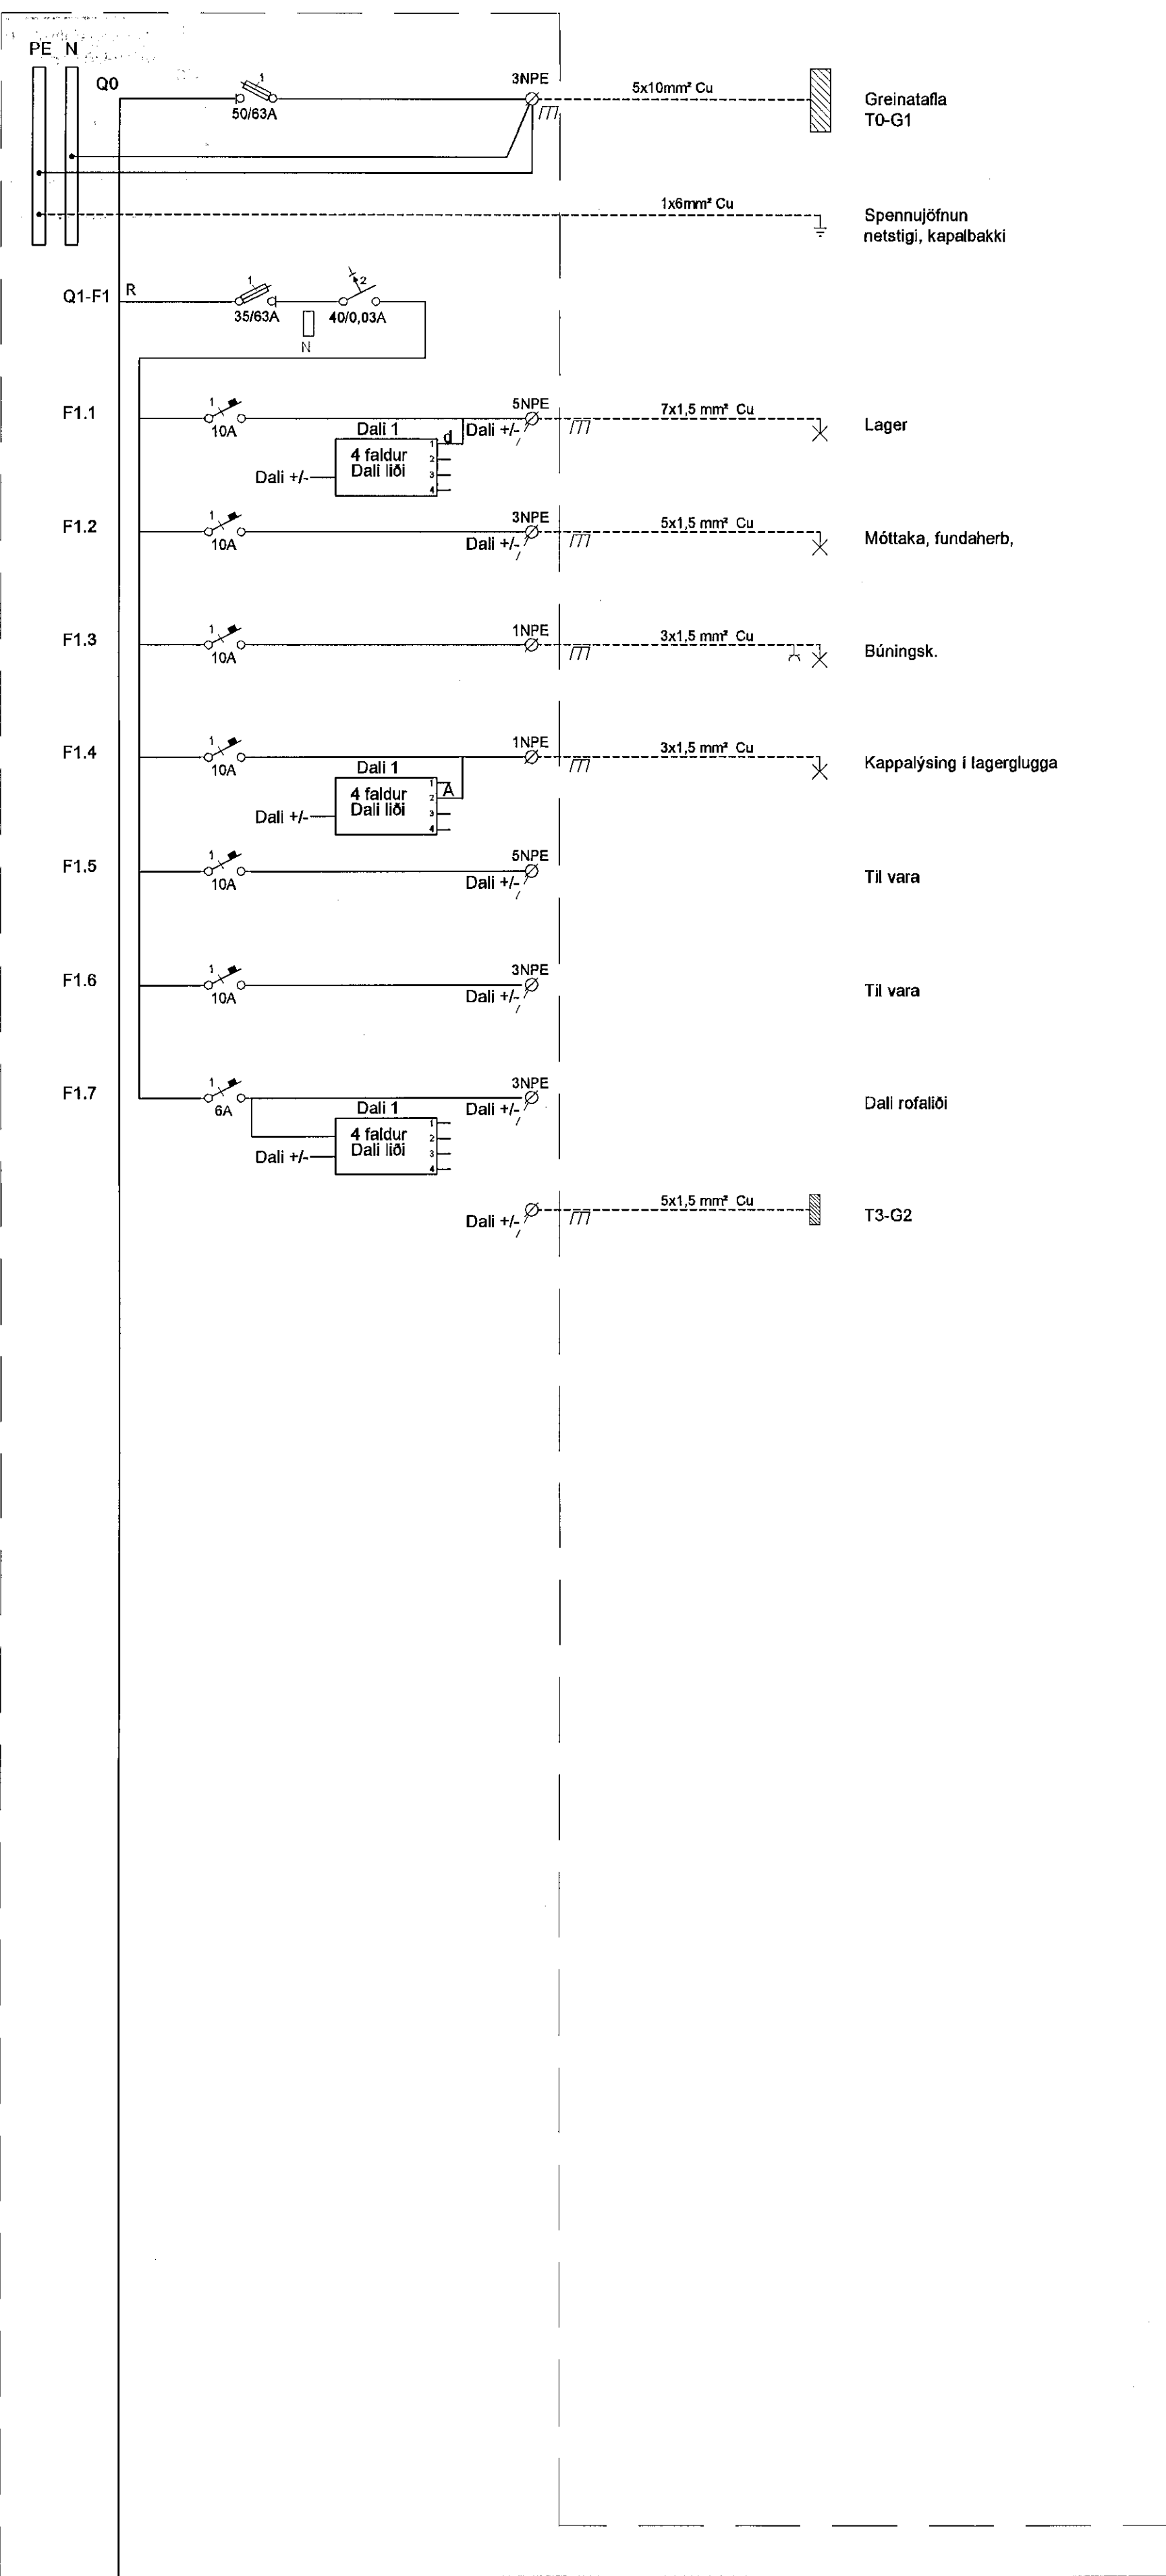

Byggingafultrúi Hafnarfjarðar  
Móttekið þann  
21 FEB 2014

TEIKNISTOFA AÐRITELTA  
BÁLDOUR D. GUÐMUNDSSON  
DAGUR D. GUÐMUNDSSON  
KJÓLMANNSKIPANNA 22 101 REYKJAVÍK  
KJÓLMANNSKIPANNA 22 101 REYKJAVÍK

A 22.01.14 Reyndartekning BSG/ÖG  
Útg. Dags. Skýring Hannad/Vfirniö



VERKFRÆÐISTOFA

BÆJARHRAUN 20 • 220 HAFNARFJÓRÐUR • KENNIT. 710796-2899  
vsb@vsb.is • Sími 585 8600 • Fax 585 8610 • www.vsb.is

Áritun sérhönnuðar  
Örn Guðmundsson  
Kt. 220961 2739 • orn@vsb.is

Verkefni  
DALSHRAUN 3  
HAFNARFIRÐI

Verkefni  
Rátfeltri  
Einlinumynd / Greinatáfa T1-G1

|            |          |            |        |      |
|------------|----------|------------|--------|------|
| Hannaö     | Teknaö   | Yfirritari | Kvarði | Síða |
| BSG        | BSG      | ÖG         | -      | / A1 |
| Dags.      | Verkefni | Teikning   | Útgáfa |      |
| 17.07.2013 | 07244    | R6 111     | A      |      |

V:\307407244\1\07244-Dalshraun 3\Sheets\07244\_S6 111.dwg