


DALSHRAUN 3

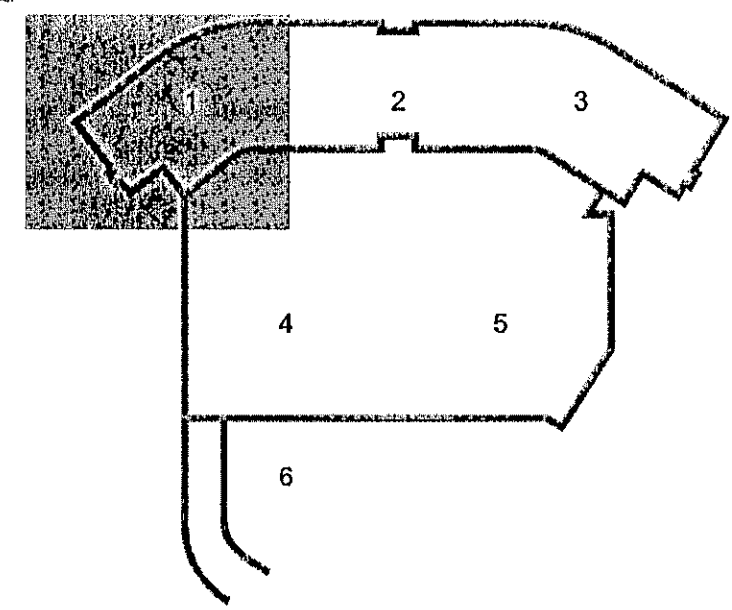

C	22.01.14	Reyndartekning	BSG/ÖG
B	12.08.13	Ýmsar breytingar	JAR/JAR
A	09.07.13	Vegna innréttinga skrifstofurýmis Valtor	JAR/ÖG
Útg. Dags.	Skýring		Hannað/Virfirð



VERKFRÆÐISTOFA

BÆJARHRAUN 20 • 220 HAFNARFJÖRDUR • KENNIT. 710796-2896
vsb@vsb.is • Sími 585 8600 • Fax 585 8610 • www.vsb.is

Áritun sérhönnuðar
Örn Guðmundsdóttir
Kt. 220981 2739 • orn@vsb.is

Verkefni
DALSHRAUN 3
HAFNARFIRÐI

Verkið
Rafkerfi
Brunaviðvörðunarkerfi 5 hæð
Grunnmynd 1

Hannað	VD	Teknað	VD	Yfirfarið	BSG	Kvarði	1:50	/ A1	Síða	-
Dags.	03.06.2008	Verkefni	07244	Teikning	R5 051	Útgáfa	C			