



DALSHRAUN 3

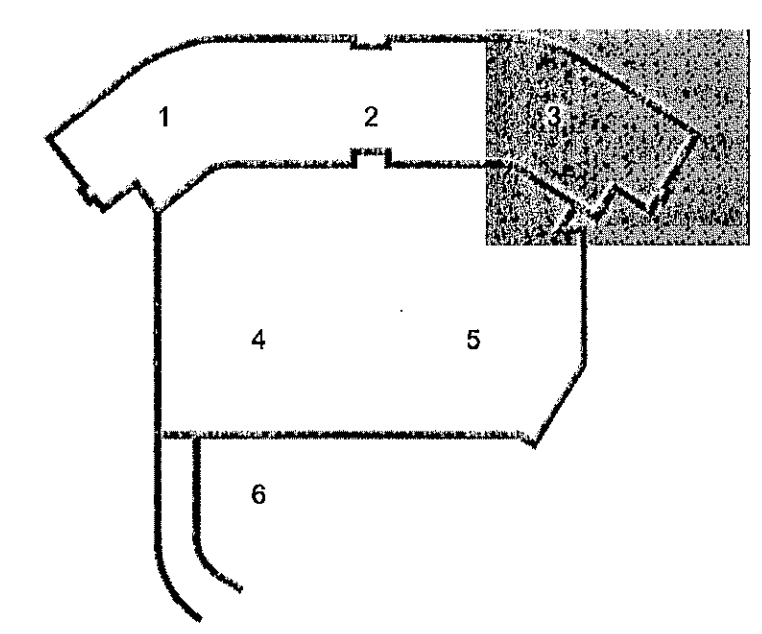

C	22.01.14	Reyndartekning	BSG/ÖG
B	12.08.13	Ýmsar breytingar	JAR/JAR
A	09.07.13	Vegna innréttinga skrifstofurýmis Valtors	JAR/ÖG
Útg. Dags.	Skyring		Hannað/Yfirfarið

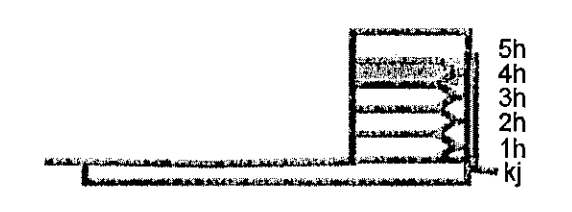

VERKFRÆÐISTOFA

B/EJAFHRAUN 20 • 220 HAFNARFJÖRÐUR • KENNIT. 710796-2899
 vas@vab.is • Sími 555 6600 • Fax 555 6610 • www.vab.is

Áritun séðhunnubar
 Örn Guðmundsson
 Kt: 220661 2739 • orn@vab.is

Verkhúsi
DALSHRAUN 3
HAFNARFIRÐI
 Verkhúsi
 Rafkerfi
 Brunaviðvörðunarkerfi 4.hæð
 Grunnmynd 3

Harnað	VD	VD	Yfirfarið	Kvarði	Síða
Dags.	03.06.2008	07244	BSG	1:50	-
			Verkefni	Tekning	Útgáfa
			R5 043		C