Byggingafulltrúi Hafnarfjarðar
Móttekið þann
21 FEB 2014

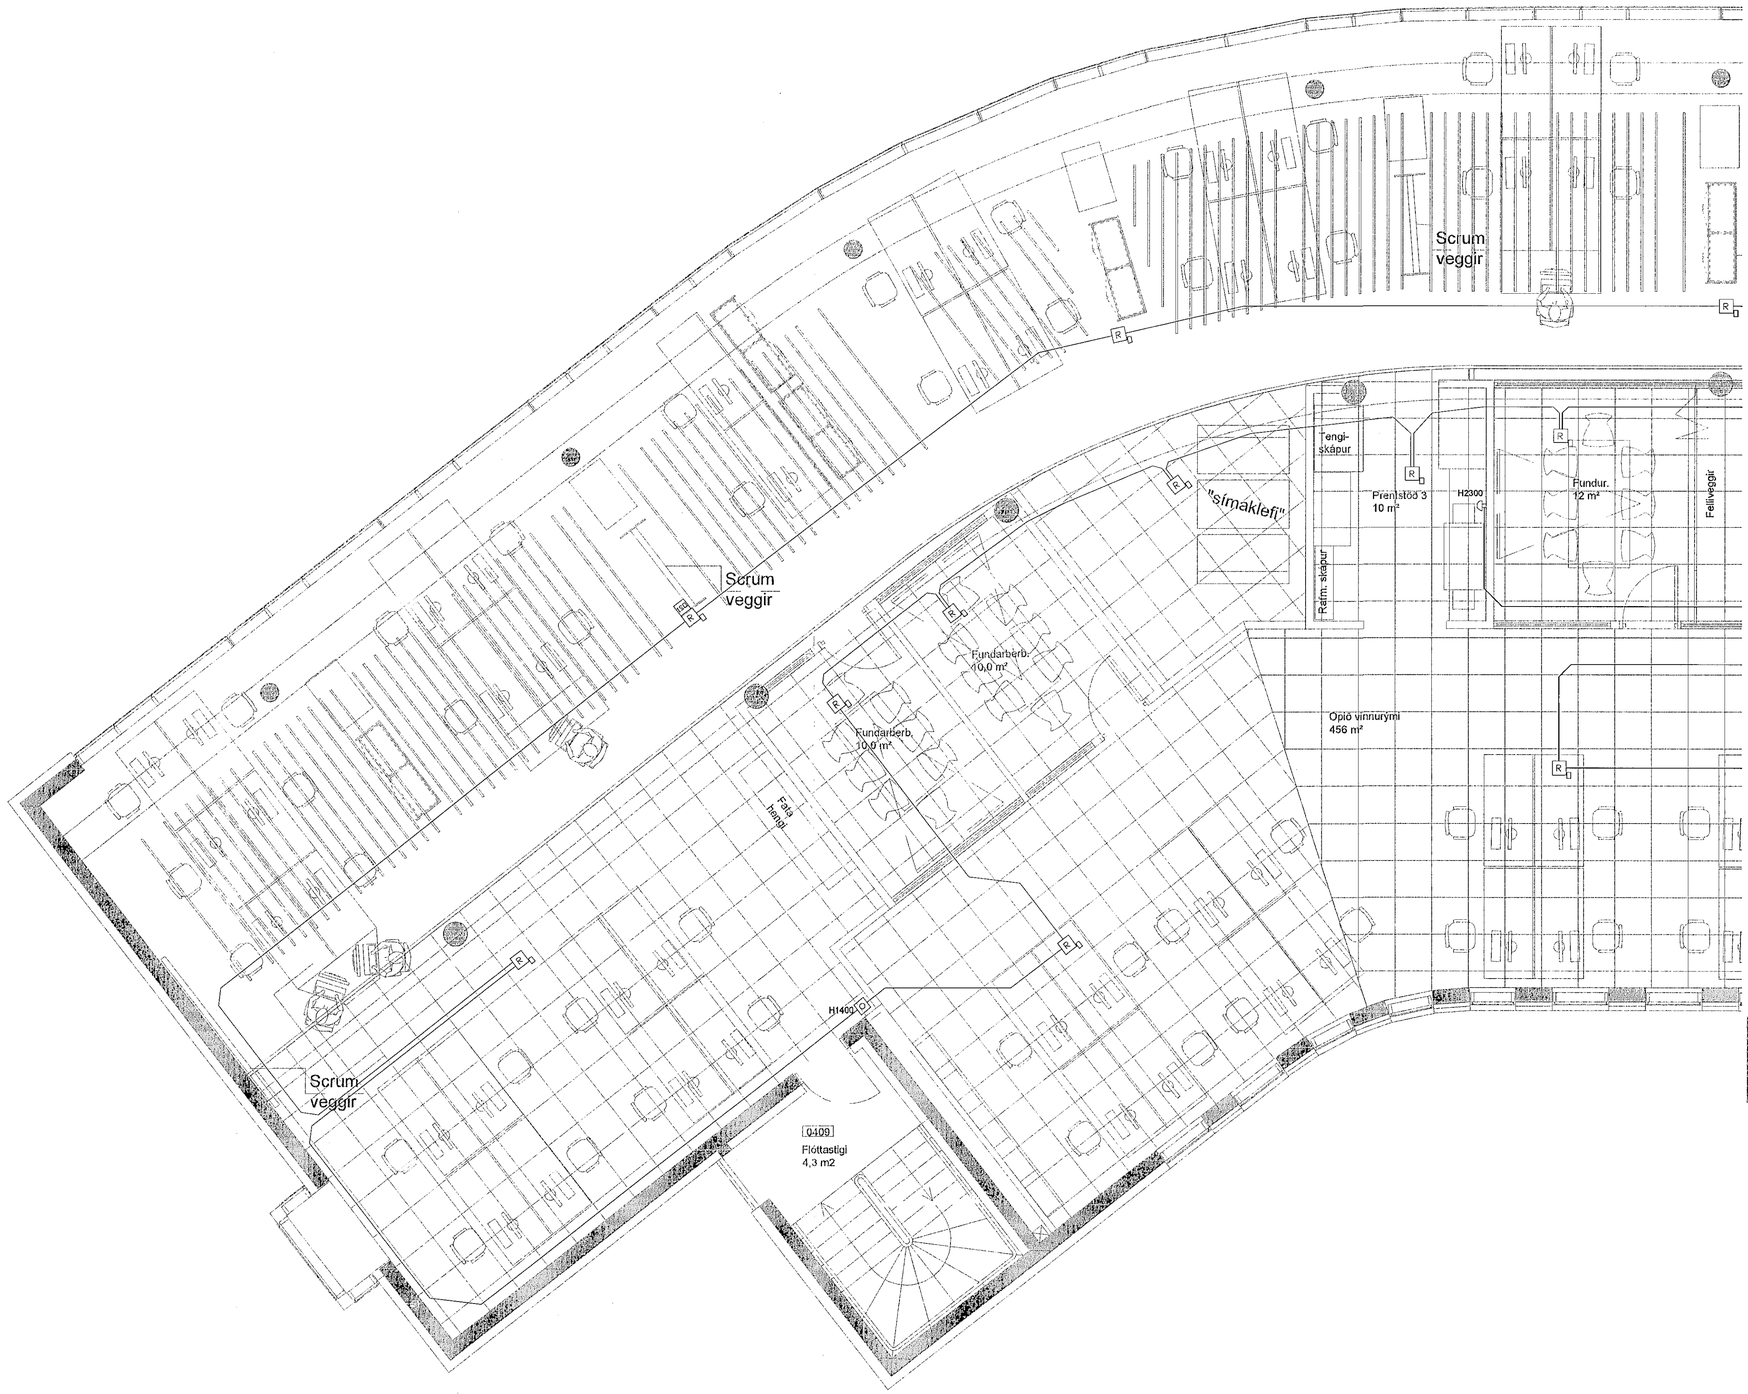

TEIKNISTOFA ARKITEKTA

DALSHRAUN 3

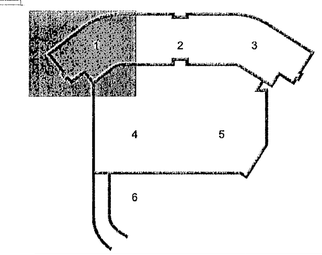

C	22.01.14	Reyndarteikning	BSG/ÖG
B	12.08.13	Ýmsar breytingar	JAR/JAR
A	08.07.13	Vegna innréttinga skrifstofurýmis Valitor	JAR/ÖG
Útg.	Dags.	Skýring	Hannað/Yfirfarið

VSB
VERKFRÆÐISTOFA
BÆJARHRAUN 20 • 220 HAFNARFJÖRÐUR • KENNIT. 710796-2899
vsb@vsb.is • Sími 585 8600 • Fax 585 8610 • www.vsb.is

Áritun sérhönnuðar
Örn Guðmundsson
Kt: 220961 2739 • orn@vsb.is

Verkheiti
DALSHRAUN 3
HAFNARFIRÐI

Verkhluti
Rafkerfi
Brunaviðvörunarkerfi 4.hæð
Grunnmynd 1

Hannað	Teiknað	Yfirfarið	Kvarði		Slóð
VD	VD	BSG	1:50	/ A1	-
Dags.		Verkefni	Teikning		Útgáfa
03.06.2008		07244	R5 041		C

V:\07\07244\T\07244-Dalshraun 3\Sheets\Rafi\07244-R5-4.hæð.dwg