



VERKFRÆDISTOFA
DALSHRAUN 3

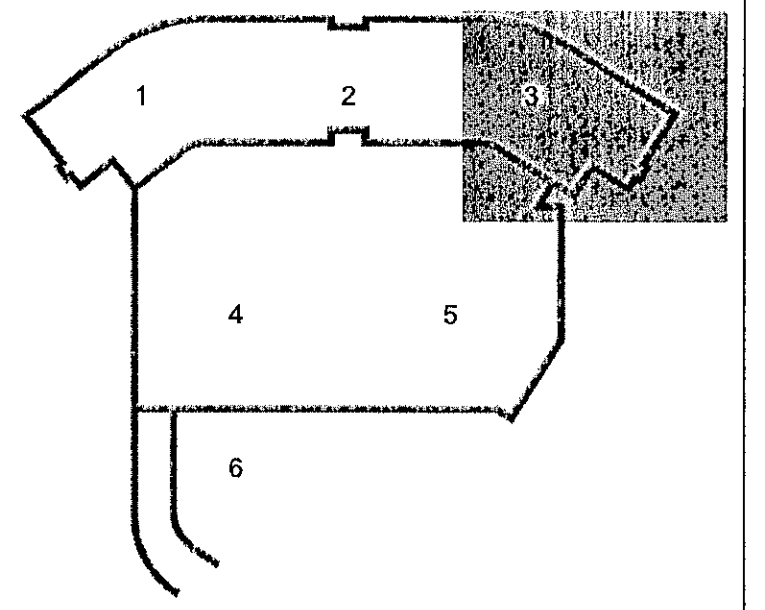

C	22.01.14	Reyndartekning	BSG/ÖG
B	12.08.13	Ýmsar breytingar	JAR/JAR
A	09.07.13	Vegna innréttingu skrifstofurýmis Valtor	VD/ÖG
Útg.	Dags.	Skýring	Hannað/Vírfirnið

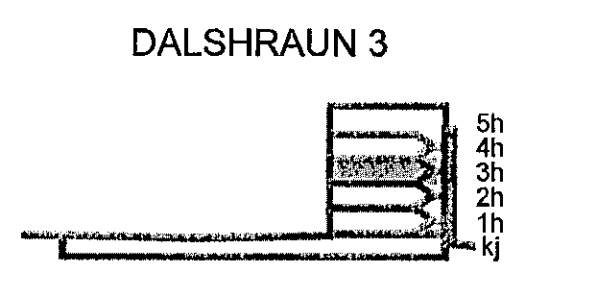

VERKFRÆDISTOFA
BÆJARHRAUN 20 • 220 HAFNARFJÖRÐUR • KENNIT. 710796-2899
vsb@vso.is • Sími 585 8600 • Fax 585 8610 • www.vsb.is

Áritun sérhönnuðar Örn Guðmundsson Kt. 220961 2739 • orn@vso.is					
Verkefni DALSHRAUN 3 HAFNARFIRÐI					
Verkið Rákerfi Brunaviðvörnarkerfi 3.hæð Grunnmynd 3					
Hannað	VD	Telmað	VD	Yfirfarið	BSG
Dags.	03.06.2008	Verkefni	07244	Teikning	R5 033
Kvarði	1:50	/ A1	Síða	-	Útgáfa
Utgáfa	C				