



DALSHRAUN 3

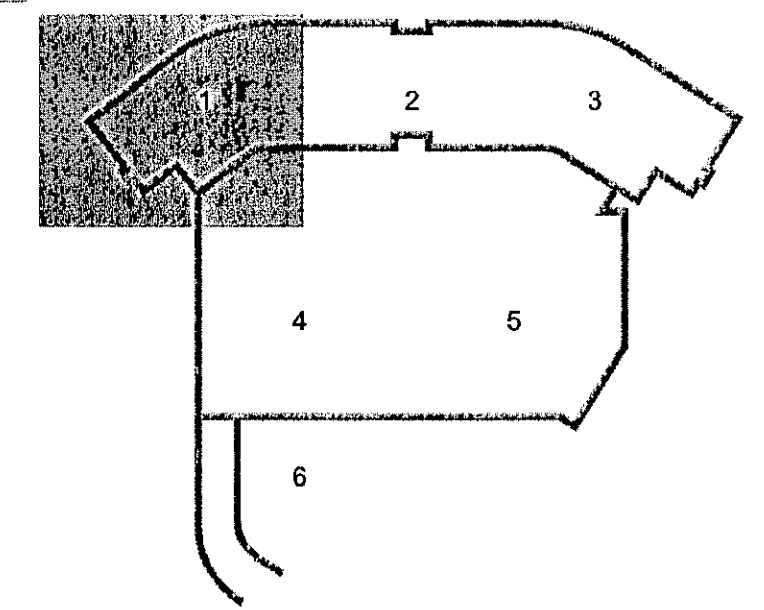

C	22.01.14	Reyndartekning	BSG/ÖG
B	12.08.13	Ýmsar breytingar	JAR/ÚAR
A	09.07.13	Vagna innréttinga skrifstofurymis Valtor	JAR/ÖG
Útg. Dags.	Skýring		Hannað/Yfirfarð

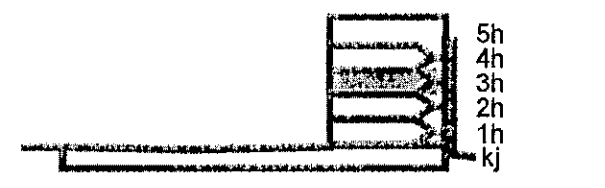

VERKFRÆÐISTOFA

BÆJARHRAUN 20 • 220 HAFNARJÖRÐUR • KENNIT. 710796-2899
vsb@vsb.is • Sími 595 8600 • Fax 585 8610 • www.vsb.is

Áritun sérhönnuðar Örn Guðmundsson Kt. 220061 2739 • orn@vsb.is					
Verkefni DALSHRAUN 3 HAFNARFIRÐI					
Verkhúsi Rafkerfi Brunaviðvöðunarkerfi 3.hæð Grunnmynd 1					
Hannað	Teiknað	Yfirfarð	Kvarði	/ A1	Síða
VD	VD	BSG	1:50		-
Dags.	Verkefni	Teikning	Útgáfa		
03.06.2008	07244	R5 031	C		