


BYGGINGA- OG  
TÆKNINGARFRÆÐISTOFA  
VERKFRÆÐISTOFA

DALSHRAUN 3

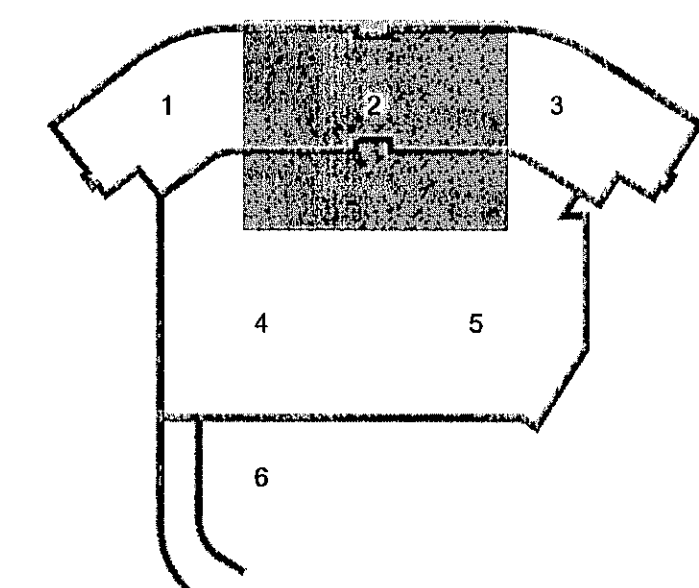

D	22.01.14	Reyndartekning	BSG/ÖG
C	27.08.13	Ótullgert rými	BSG/ÖG
B	12.08.13	Ymsar breytingar	JARUAR
A	09.07.13	Skrifstofurými og breytingar við tröppur (mótrým).	BSG/ÖG
Útg.	Dags.	Skýring	Hannað/Yfirfarið



VERKFRÆÐISTOFA

BÚEJARI/RAUN 20 • 220 HAFNARFJÖRÐUR • KENNIT. 710796-2899  
vsb@vsb.is • Sími 585 8600 • Fax 585 8610 • www.vsb.is

Áritun sérhönnuðar Örn Guðmundsson Kt. 220961 2739 • orn@vsb.is					
Verkhúsið DALSHRAUN 3 HAFNARFIRÐI					
Verkhúsið Rafkerfi Brunaviðvörðunarkerfi 1.hæð Grunnmynd 2					
Hannað	Teiknað	Yfirfarið	Kvarði	Síða	
VD	VD	BSG	1:50	/ A1	-
Dags.	Verkefni	Teikning	Útgáfa		
13.05.2008	07244	R5 012	D		